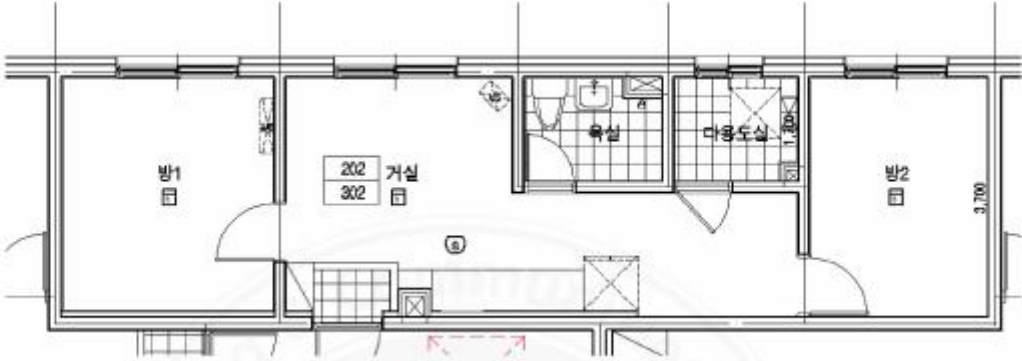
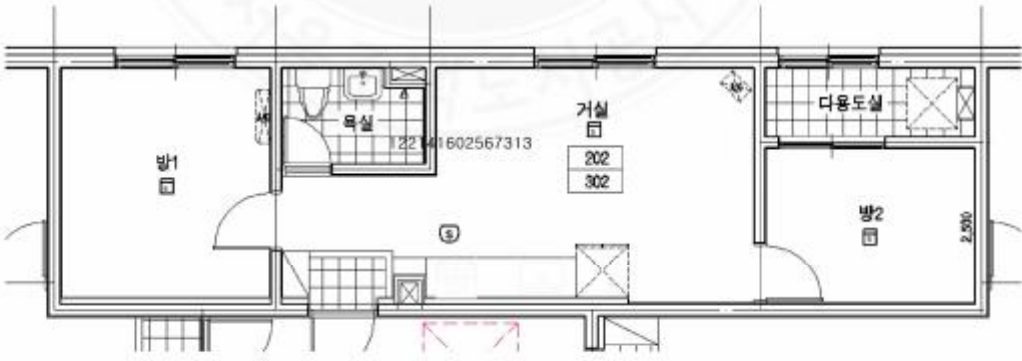



<div data-bbox="132 145 287 197" data-label="Text"> <p>심의조건</p> </div>	<div data-bbox="339 145 855 197" data-label="Text"> <p>디자인심의 통과조건(조건부)</p> </div>
<div data-bbox="124 1032 296 1144" data-label="Text"> <p>심의결과 통보 공문</p> </div>	<div data-bbox="339 309 1361 1509" data-label="Complex-Block"> <div data-bbox="389 371 1005 403" data-label="Section-Header"> <p>※ 2019년도 제3차 매입심사위원회 매입 결과 조건부 내용</p> </div> <div data-bbox="389 414 544 443" data-label="Section-Header"> <p>○ 토지의 표시</p> </div> <div data-bbox="424 443 1136 501" data-label="List-Group"> <ul style="list-style-type: none"> - 소재지 : 서울특별시 강동구 천호동 337-64.66 - 토지면적 : 313.9㎡, 건축면적 : 623.96㎡, 세대수 : 10세대 </div> <div data-bbox="389 528 544 560" data-label="Section-Header"> <p>○ 조건부 내용</p> </div> <div data-bbox="424 560 1102 616" data-label="List-Group"> <ul style="list-style-type: none"> - 2호 라인 평면 조정 - 난간 골조 또는 조직 기둥 삭제 및 전체 투시형 난간 계획 검토 </div> <div data-bbox="389 642 523 674" data-label="Section-Header"> <p>○ 추후 일정</p> </div> <div data-bbox="424 674 1286 759" data-label="List-Group"> <ul style="list-style-type: none"> - 조건부 가결 내용이 있는 경우 매입주택부와 협의 후 진행 필요 - 조건부 가결 내용 도면 반영 후, 담당자 전자우편(2milim2@i-sh.co.kr)으로 송부 - 매입주택품질점검부와 설계도면 협의를 완료한 후 매입행약정 체결 가능. 끝. </div> <div data-bbox="411 759 1340 1509" data-label="Image"> </div> </div>

■ 이행결과

이행결과		2호라인 평면 조정.
반영	전	
	후	

이행결과	난간 골조 또는 조적 기둥 삭제 및 전체 투시형 난간 계획 검토	
반영	<div data-bbox="245 629 284 674" data-label="Text">전</div> 	
	<div data-bbox="245 1469 284 1514" data-label="Text">후</div> 