

■ 매입심의조건 이행결과





○ 매입심의조건

연번	내용	조치결과
1	-4,5층 1호 라인 욕실 샤워공간 확보	완료
2		
3		
4		
5		
6		
7		
8		
9		
10		

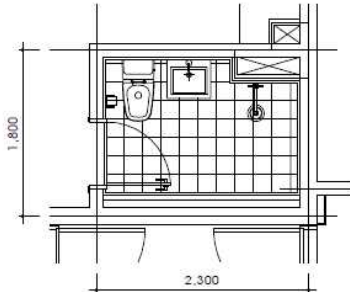
○ 조건별 이행결과(전후 조치내용 기재 또는 도면, 사진)

구분	내용	
	조치 전	조치 후
1	-4,5층 1호 라인 욕실 샤워공간 확보	-욕실 크기 2300mm 으로 200mm 확장하여 샤워공간 확보 함
2		
3		
4		
5		
6		
7		
8		
9		
10		

■ 조건부 매입 시 이행여부

<p>심의조건</p>	<p>4,5층 1호 라인 욕실 샤워공간 확보</p>
<p>심의결과 통보공문</p>	<p>※ 2019년도 제3차 매입심의위원회 매입 결과 조건부 내용</p> <ul style="list-style-type: none"> ○ 토지의 표시 <ul style="list-style-type: none"> - 소재지 : 서울특별시 강동구 천호동 131-3,7,11 - 토지면적 : 348.1㎡, 건축연면적 : 659.68㎡, 세대수 : 11세대 ○ 조건부 내용 <ul style="list-style-type: none"> - 4,5층 1호 라인 욕실 샤워공간 확보 ○ 추후 일정 <ul style="list-style-type: none"> - 조건부 가결 내용이 있는 경우 매입주택부와 협의 후 진행 필요 - 조건부 가결 내용 도면 반영 후, 담당자 전자우편(2milim2@i-sh.co.kr)으로 송부 - 매입주택품질점검부와 설계도면 협의를 완료한 후 매매이행약정 체결 가능. 끝. <div style="text-align: right; margin-top: 20px;">     </div>

■ 이행결과

<p>이행결과</p>	<p>4,5층 1호 라인 욕실 샤워공간 확보 ⇒ "욕실 크기 2300mm 으로 200mm 확장하여 샤워공간 확보 함"</p>	
<p>수정전</p>	<p>■ 변경전</p>  <p>4.5층 평면도</p>	 <p>"A'부분 확대평면</p>
<p>수정후</p>	<p>■ 변경후</p>  <p>4.5층 평면도</p>	 <p>"A'부분 확대평면</p>