

심의조건

디자인심의 통과조건(조건부)

하차제로 품질만족 불신제로 고객감동



서울주택도시공사



수신자 (주)다움주택건설  
(경유)

제목 2019년도 제2차 매입임대주택 결과통보(시흥동 923-29, 30, 31, 32, 79, 82, 83, 84, 85)

1. 우리 공사 업무에 적극 협조하여 주시는 귀하께 진심으로 감사드립니다.
2. 귀하께서 2019년 제2차 매입임대주택 매입공고에 매입신청하신 주택에 대한 매입심의회 결과를 다음과 같이 안내드립니다.

가. 매입주택심의결과

- 주 소 : 금천구 시흥동 923-29, 30, 31, 32, 79, 82, 83, 84, 85

| 유형   | 호수  | 대지면적     | 연면적       | 심의결과  | 매입예정가(원)       |
|------|-----|----------|-----------|-------|----------------|
| 신혼부부 | 43호 | 1,201.2㎡ | 2,764.92㎡ | 조건부가결 | 12,944,000,000 |

※ 조건부가결 내용

- 1층 진입로 건너편 대지로부터 도로쪽을 6미터 확보하여 주차계획 재조정
- ※ 매입가격은 건축완료 후 실시되는 감정평가액에 따라 변동될 수 있음.

나. 추후 일정


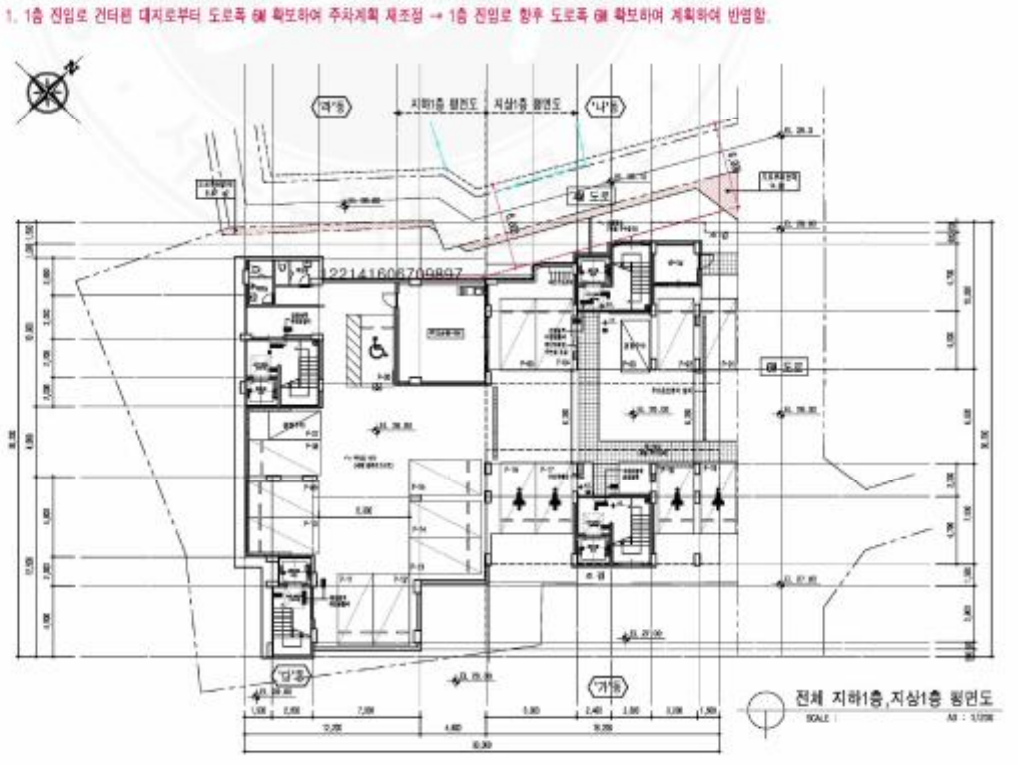
- 조건부가결 내용이 있는 경우 매입주택부와 협의 후 진행 필요.
- 매입주택품질점검부와 설계도면 협의를 완료한 후 매매이행약정 체결 가능.

붙.

122141606709897

심의결과  
통보 공문

■ 이행결과

|             |  |
|-------------|--|
| <p>이행결과</p> | <p>1. 1층 진입로 건터편 대지로부터 도로폭 6M 확보하여 주차계획 재조정<br/>→ 1층 진입로 향후 도로폭 6M 확보하여 계획하여 반영함.</p>  |
| <p>변경전</p>  |   |
| <p>변경후</p>  | <p>1. 1층 진입로 건터편 대지로부터 도로폭 6M 확보하여 주차계획 재조정 → 1층 진입로 향후 도로폭 6M 확보하여 계획하여 반영함.</p>  |