


02번 노선 변경도

노선번호	구분	요일	기종점	인가대수	운행대수	예비대수	예비투입	정상대수	단축대수	운행거리	운행시간	대당회수		총회수	배차간격		첫차시간	막차시간
												정규	단축		최소	최대		
02	변경전	평토공	남산서울타워 ~ 남산서울타워	5	5	0	0	5	0	16	60	10	0	50	19	23	06:30	23:00
					5	0	0	5	0		60	10	0	50	19	23		
					5	0	0	5	0		60	10	0	50	19	23		
02	변경후	평토공	예정주차장 ~ 예정주차장	7	7	0	0	7	0	16	60	10	0	70	10	20	06:30	23:00
					7	0	0	7	0		60	10	0	70	10	20		
					7	0	0	7	0		60	10	0	70	10	20		



04번 노선 변경도

노선번호	구분	요일	기종점	인가대수	운행대수	예비대수	예비투입	정상대수	단축대수	운행거리	운행시간	대당회수		총회수	배차간격		첫차시간	막차시간
												정규	단축		최소	최대		
03	현행	평토공	시정앞 ~ 시정앞	3	3	0	0	3	0	16.5	130	5	0	15	20	25	06:30	22:45
					3	0	0	3	0									
					3	0	0	3	0									
04	현행	평토공	남산서울타워 ~ 남산서울타워	7	6	1	0	6	0	12	65	10	0	60	12	17	06:30	22:30
					5	1	0	5	0									
					4	1	0	4	0									
04	통합	평토공	예장주차장 ~ 예장주차장	8	7	1	0	7	0	13	65	10	0	70	10	19	06:30	22:30
					6	1	0	6	0					60	12	19		
					5	1	0	5	0					50	14	19		

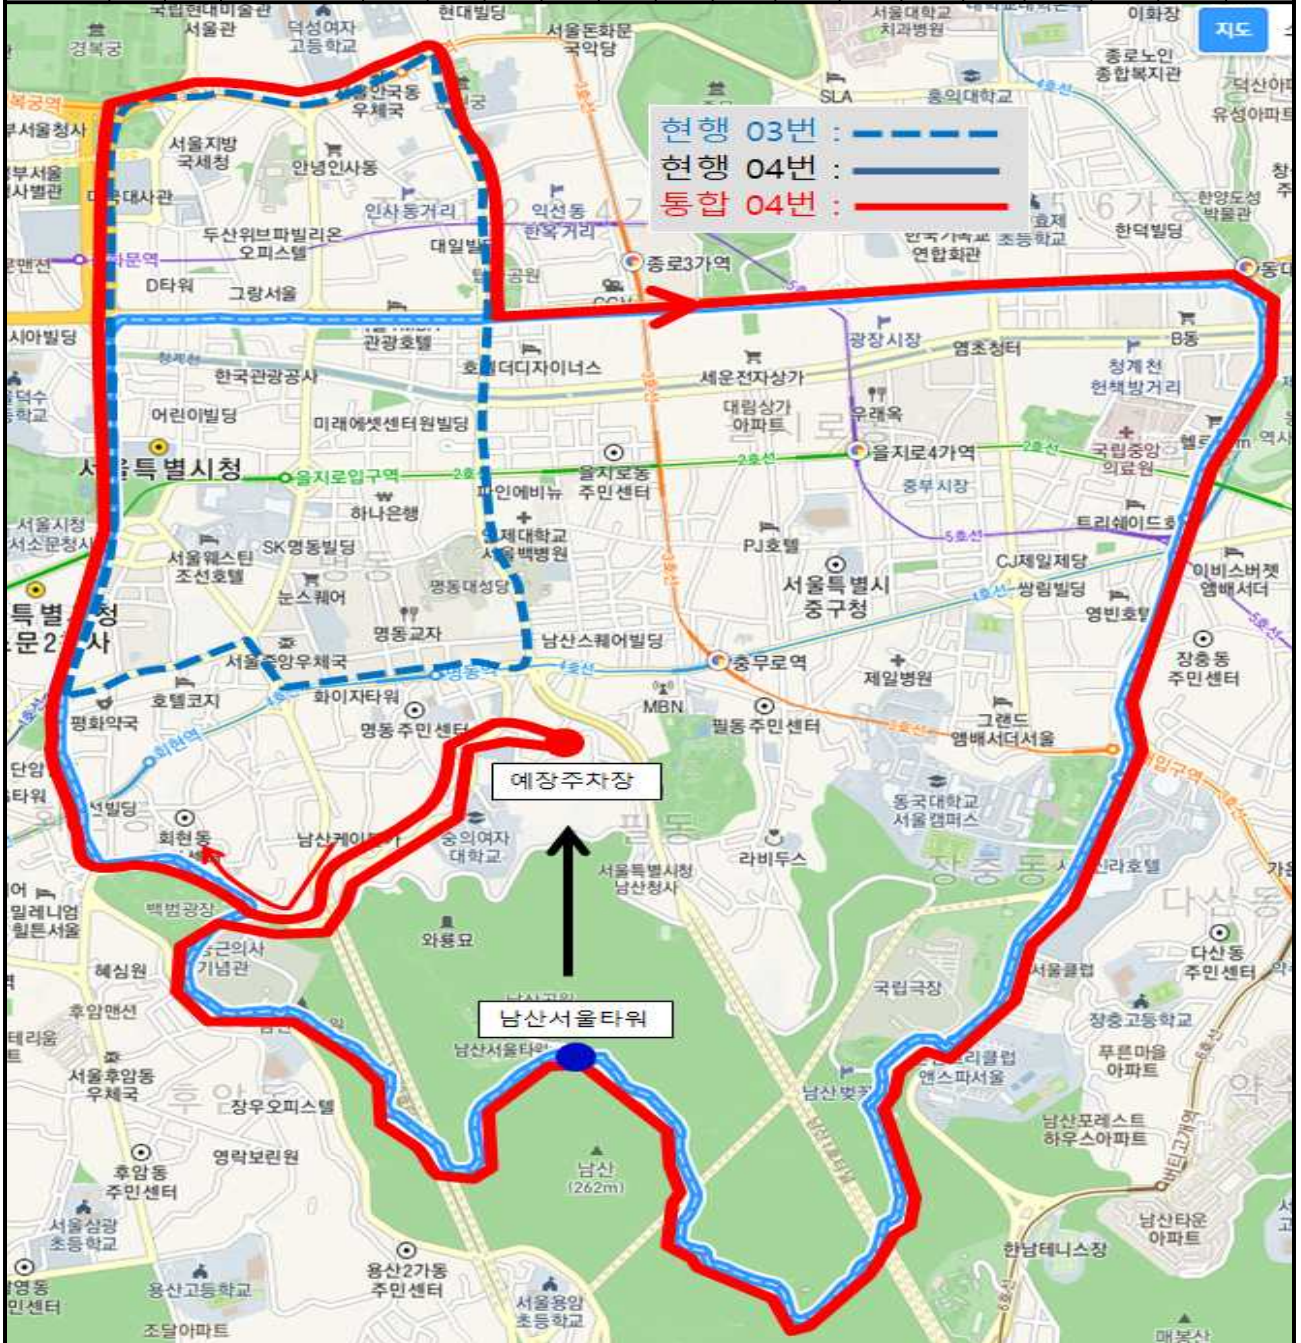

○ 운행계통 변경 내역

노선번호	구분	요일	기종점	인가 대수	운행 대수	예비 대수	예비 투입	정상 대수	단축 대수	운행 거리	운행 시간	대당회수		총 회수	배차간격		첫차 시간	막차 시간
												정규	단축		최소	최대		
03	현 행	평 토 공	시청앞 ~ 시청앞	3	3	0	0	3	0	16.5	130	5	0	15	20	25	06:30	22:45
		3			0	0	3	0	5			0	15		20	25		
		3			0	0	3	0	5			0	15		20	25		
04	현 행	평 토 공	남산서울타워 ~ 남산서울타워	7	6	1	0	6	0	12	65	10	0	60	12	17	06:30	22:30
		5			1	0	5	0	10			0	50		14	19		
		4			1	0	4	0	10			0	40		19	22		
04	통 합 면 역	평 토 공	예장주차장 ~ 예장주차장	8	7	1	0	7	0	13	65	10	0	70	10	19	06:30	22:30
		6			1	0	6	0	10			0	60		12	19		
		5			1	0	5	0	10			0	50		14	19		
02	변 경 전	평 토 공	남산서울타워 ~ 남산서울타워	5	5	0	0	5	0	16	60	10	0	50	19	23	06:30	23:00
		5			0	0	5	0	10			0	50		19	23		
		5			0	0	5	0	10			0	50		19	23		
	변 경 후	평 토 공	예장주차장 ~ 예장주차장	7	7	0	0	7	0	16	60	10	0	70	10	20	06:30	23:00
		7			0	0	7	0	10			0	70		10	20		
		7			0	0	7	0	10			0	70		10	20		

○ 노선간 차량 변경 내역

업체명	차량번호	변 경 전		변 경 후		운행개시일	비고
		노선번호	구분	노선번호	구분		
북부운수	서울74사8805	03	상용	02	상용		
	서울74사9724	03	상용	04	상용		
	서울74사9778	03	상용	02	상용		