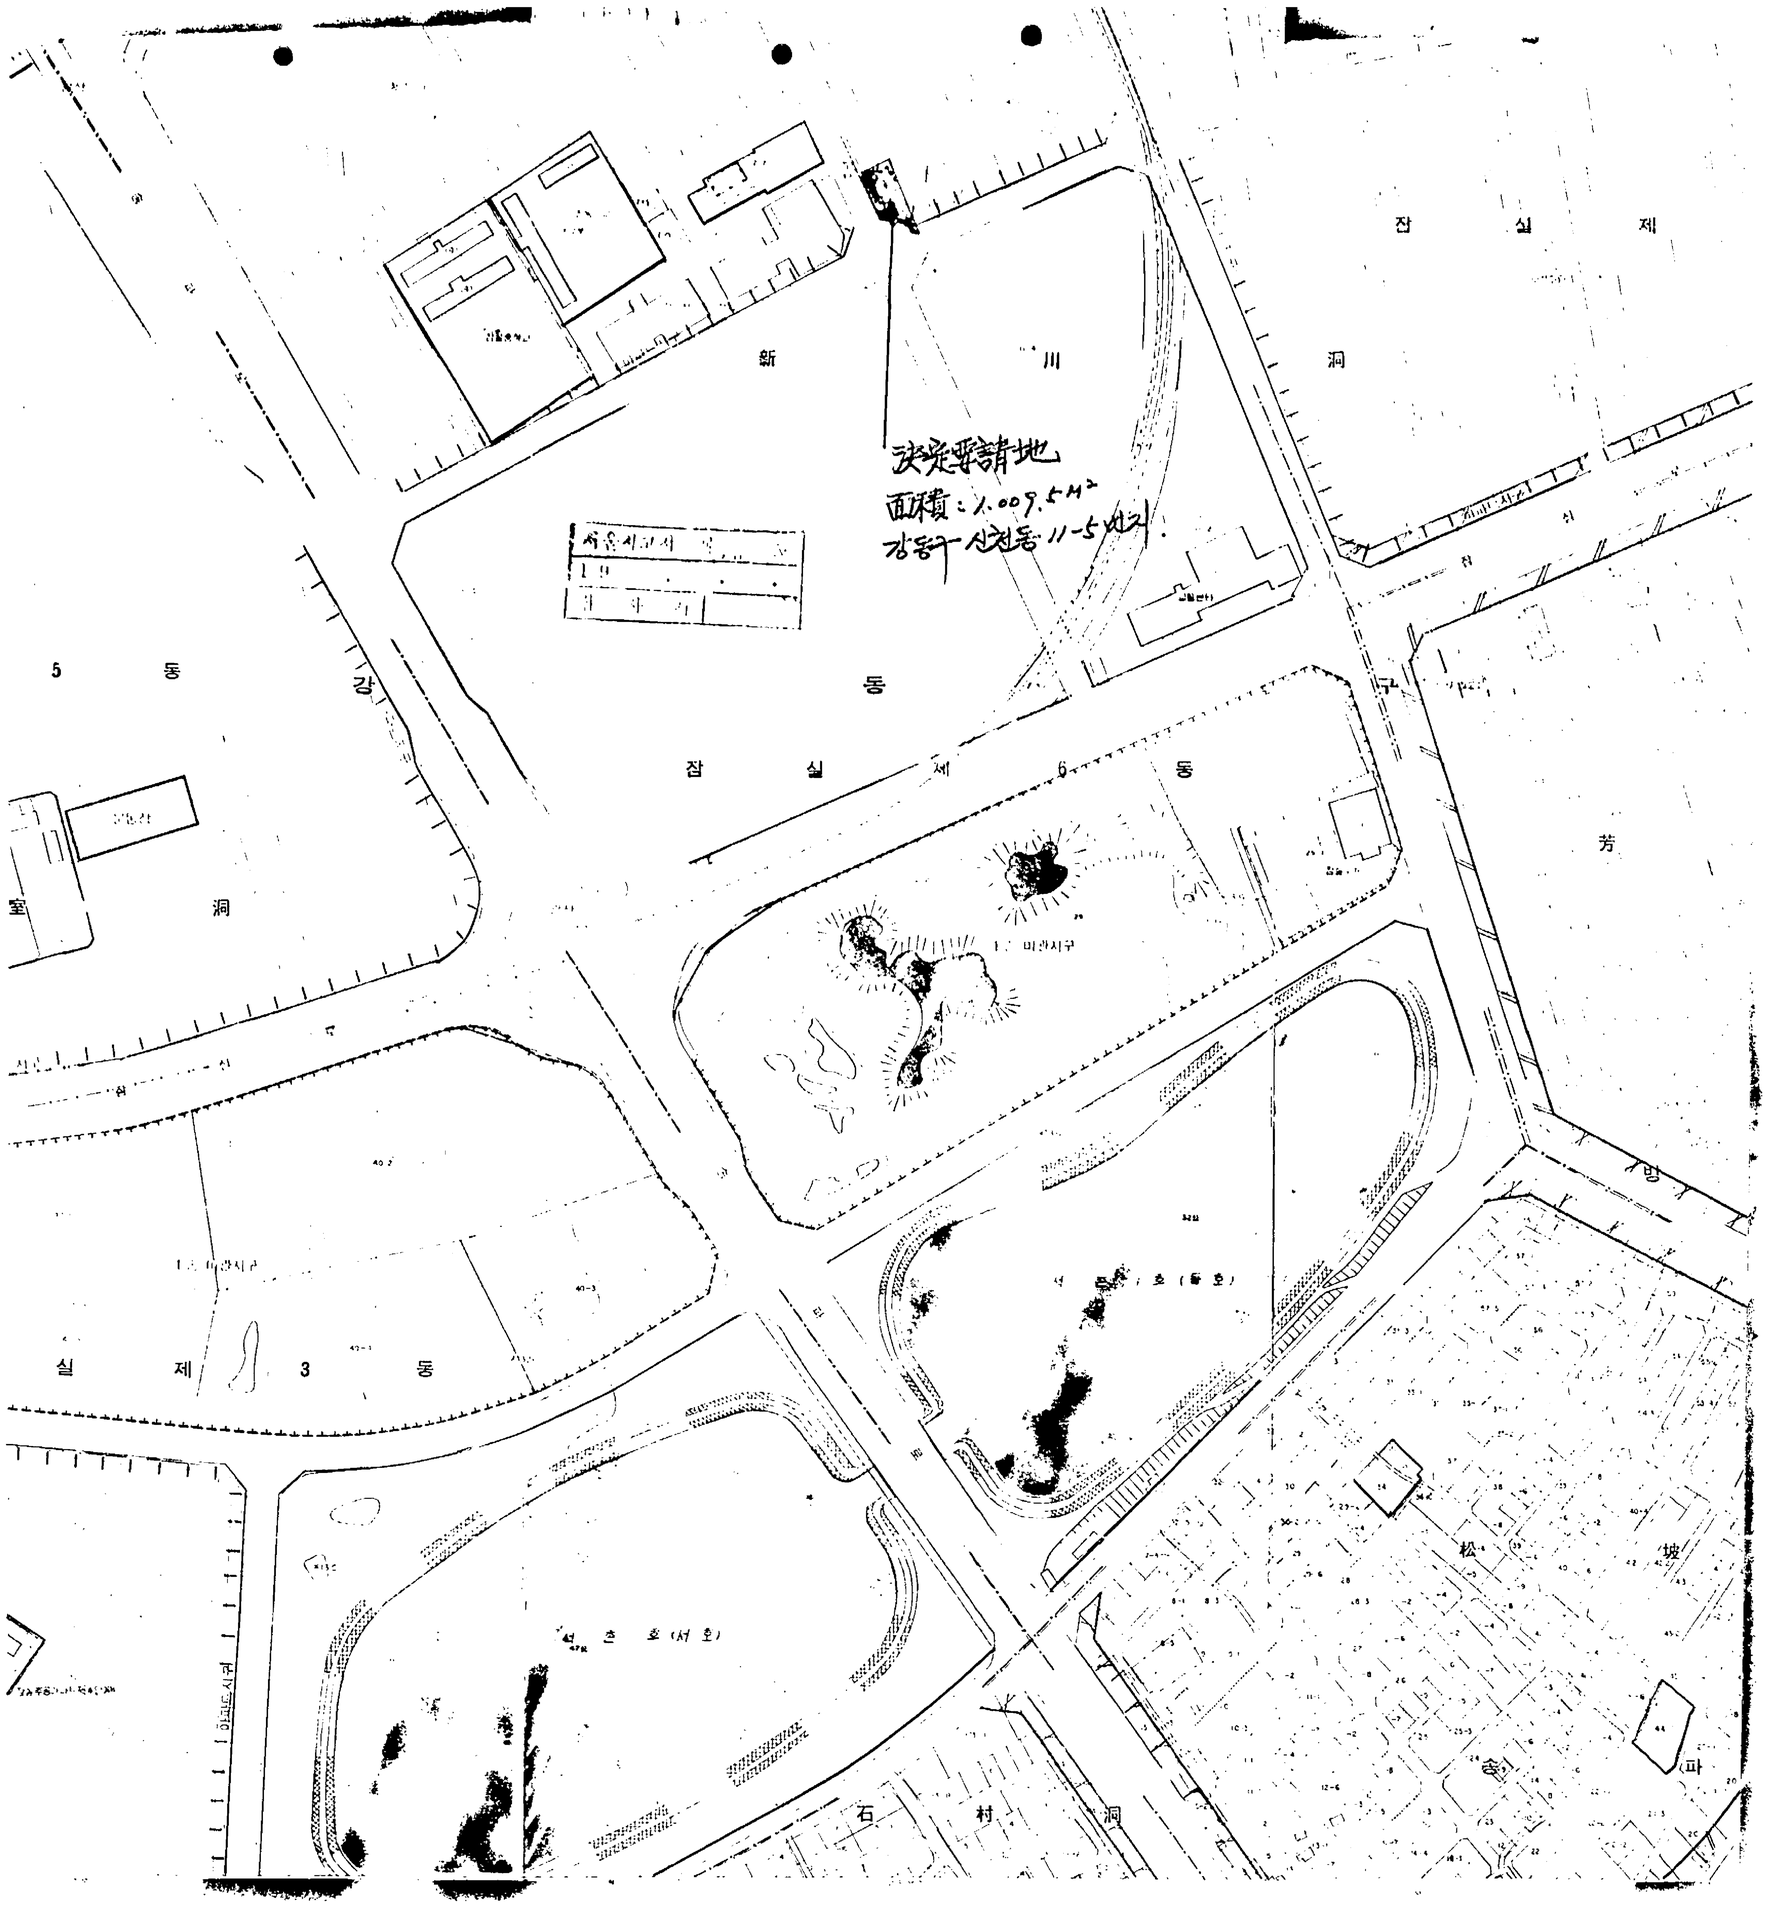
決定要請地
面積 : 1,009.5㎡
강동구 신천동 11-5 외 1
잠 실 제
洞
新
川
5 동
강
동
잠 실 제 6 동
室
洞
芳
실 제 3 동
松
坡
石
村
洞