


변경 계획도(감람산기도원) 상세도

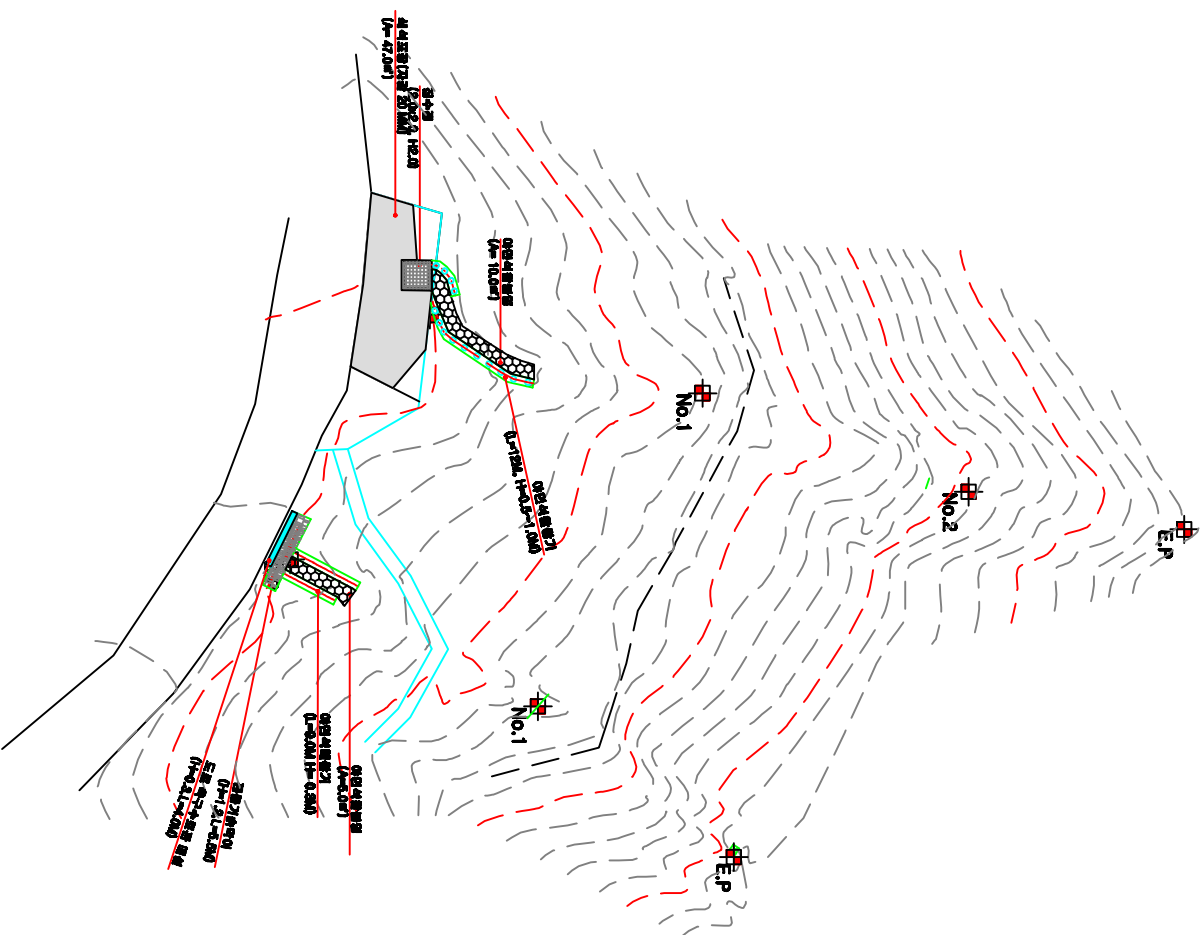

■ 구조물 수량 집계표

공 종	규 격	단위	수량	비고
	자연석활발기	M2	15.0	
	자연석메쌓기	M2	2.7	L=9.0
	관돌기습막이	M2	6.6	
	도로 측구수로관 매설	M	4.0	L=4.0
	자연석활발기	M2	9.0	L=12.0
	집수정	개소	1.0	
	쇄석갈기	자갈 20MM	M2	47.0



늘푸른산림엔지니어링

PROJECT

2014년 예방사방사업 (형제봉매표소 등 2개소)

TITLE

자연석메쌓기 상세도

DRAWN BY

산림공학기술 1급 이창근 (인)

DESIGNED BY

CHECKED BY

APPROVED BY

SCALE A3 = 1/40
DATE 2014.08
SHEET NO. 02
DRAWING NO. FC - 035