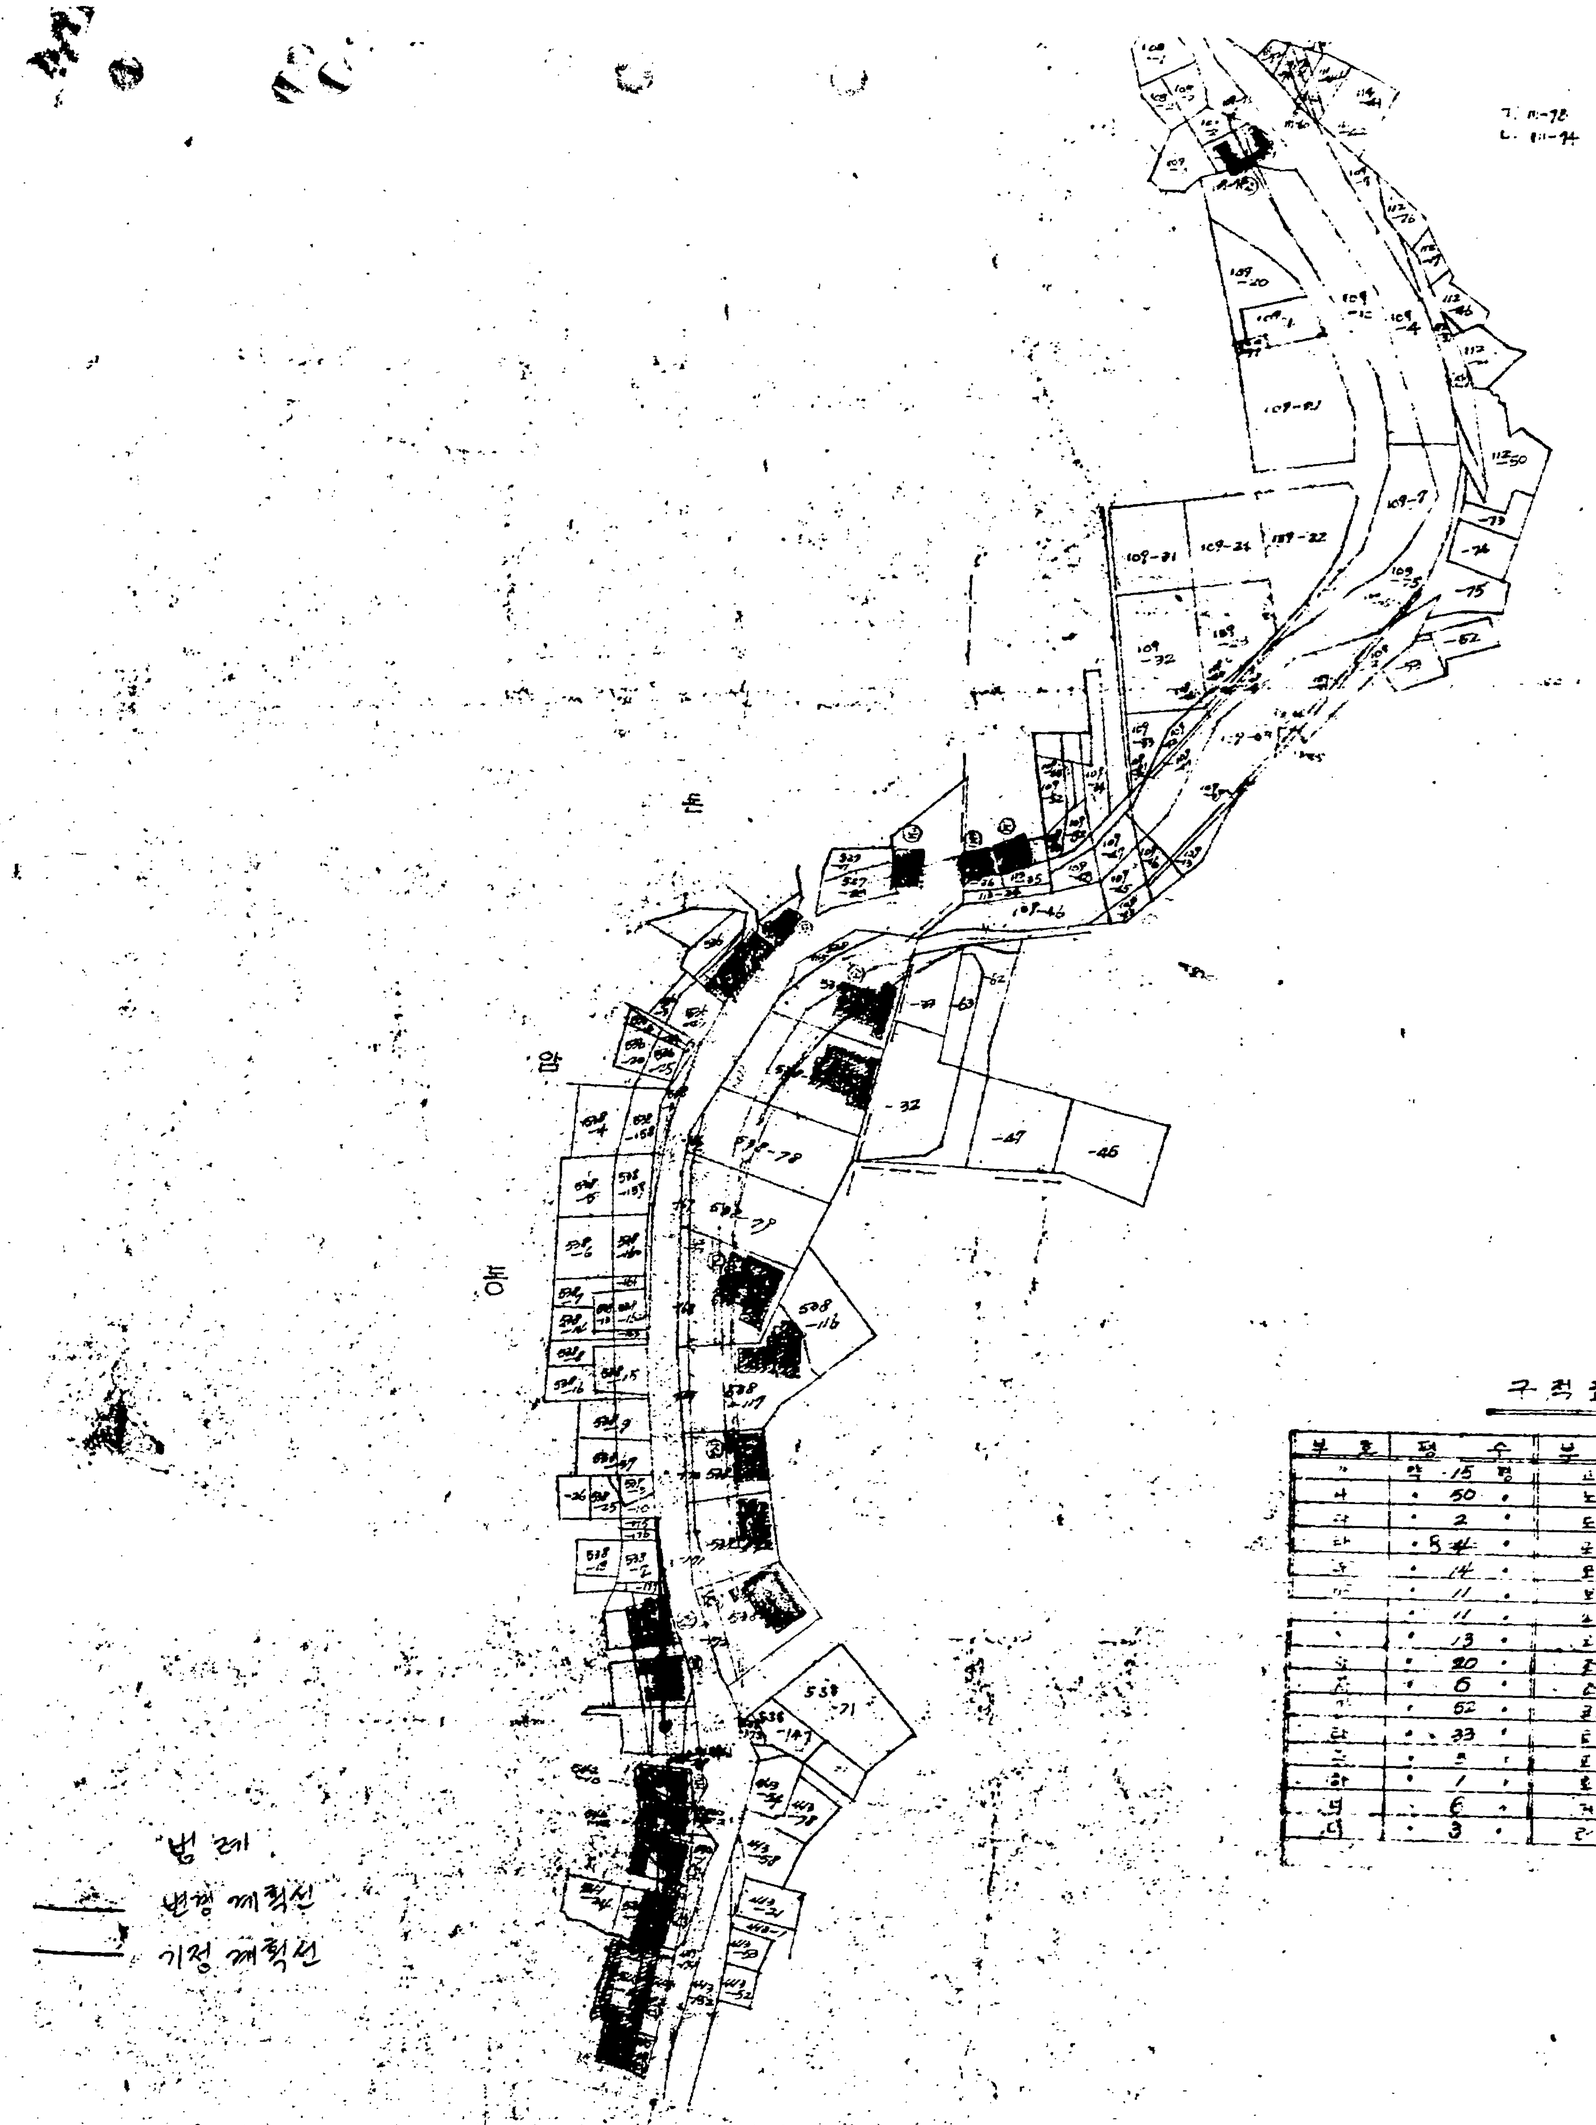

구적표

부호	평수	부호	평수
가	약 15 평	마	약 6 평
나	50	노	14
다	2	도	13
라	8	로	4
마	14	모	2
바	11	보	5
사	11	소	1
아	13	오	6
자	20	조	4
차	6	초	6
카	62	코	12
타	33	토	7
파	5	포	6
하	1	호	8
거	6	구	7
너	3	두	2.5

[illegible] 결의서 [illegible] 부구 [illegible]

지 [illegible] 임 회 [illegible]