

도시계획시설(근린공원)조성계획 결정(변경) 조서

■ 총괄표 (성동구 성수2가3동 302-25)

구 분	변 경 전						변 경 후						비 고
	부지면적 (㎡)	시설면적 (㎡)	건축물(㎡)			공작물 (기)	부지면적 (㎡)	시설면적 (㎡)	건축물(㎡)			공작물 (기)	
			동수 (동)	바닥면적	연 면 적				동수 (동)	바닥면적	연 면 적		
계	5,197.7	2,078	1	35	35	65	5,197.7	2,065	1	35	35	54	
참고사항	시설물	$2,078\text{㎡} \div 5,197.7\text{㎡} \times 100\% = 39.97\%$ (법정 40%이하)					$2,065\text{㎡} \div 5,197.7\text{㎡} \times 100\% = 39.72\%$ (법정 40%이하)						
	건폐율	$35\text{㎡} \div 5,197.7\text{㎡} \times 100\% = 0.67\%$ (법정 20%이하)					$35\text{㎡} \div 5,197.7\text{㎡} \times 100\% = 0.67\%$ (법정 20%이하)						

가. 총괄조서

구 분	변 경 전						변 경 후						비 고
	부지면적 (㎡)	시설면적 (㎡)	건축물(㎡)			공작물 (기)	부지면적 (㎡)	시설면적 (㎡)	건축물(㎡)			공작물 (기)	
			동수(동)	바닥면적	연 면 적				동수 (동)	바닥면적	연 면 적		
계	5,197.7	2,078	1	35	35	65	5,197.7	2,065	1	35	35	54	부지면적 : 증감없음 시설면적 : 감 13.0㎡ 바닥면적 : 증감없음 연 면 적 : 증감없음
기 반 시 설	소 계	1,451	1,451				1,682	1,682					시설면적 증 231.0㎡
	도 로	421	421				421	421					시설면적 증감없음
	광 장	1,030	1,030				1,261	1,261					시설면적 증 231.0㎡
조경시설	413	413				5	145	145				4	시설면적 감 268.0㎡
휴양시설	-	-				10	-	-				14	-
운동시설	160	160				2	184	184				8	시설면적 증 24.0㎡
편익시설	54	54	1	35	35	2	54	54	1	35	35	1	시설면적 증감없음
관리시설	-	-				46	-	-				27	-
녹지.기타	3,119.7	3,119.7					3,132.7	3,132.7					녹지면적 증 13.0㎡

구분	시설명	변경 전								변경 후								비고		
		부호	위치	부지면적 (㎡)	시설면적 (㎡)	건축물(㎡)				공작물 (기)	부호	위치	부지면적 (㎡)	시설면적 (㎡)	건축물(㎡)				공작물 (기)	
						구조	동수 (동)	바닥면적	연면적						구조	동수 (동)	바닥면적			연면적
운동시설	소계			160	160					2			184	184					8	시설면적 증 24.0㎡
	소운동장 (농구장)	마	성수동 302-25	160	160	철제				(2)	바	성수동 302-25	160	160	철제				(2)	시설면적 증감없음
	체력단련시설										사	“	24	24					6	시설면적 증 24.0㎡
편익시설	소계			54	54					1			54	54					1	시설면적 증감없음
	공중화장실	㉑	성수동 302-25	54	54	철근콘크리트	1	35	35	1	아	성수동 302-25	54	54	철근콘크리트	1	35	35	(1)	시설면적 증감없음
	공중전화	㉒								-										
공원관리시설	소계									46									27	
	공원등	㉓	성수동 302-25	-	-					(20)	㉔	성수동 302-25	-	-					2(9)	
	블라드	㉕	성수동 302-25	-	-					(14)	㉖	성수동 302-25	-	-					(12)	
	휴지통		성수동 302-25	-	-					(10)										
	공원안내 안내판		성수동 302-25	-	-					(2)	㉗	성수동 302-25	-	-					4	
녹지및 기타	소계			3119.7	3119.7								3,132.7	3,132.7						녹지면적 증 13.0㎡
	녹지			3119.7	3119.7								3,132.7	3,132.7						

다. 도로조서

등급	변 경 전								변 경 전								비 고
	류 별	번 호	폭 원 (m)	연 장 (m)	면 적 (m ²)	기능	기 점	종 점	류 별	번 호	폭 원 (m)	연 장 (m)	면 적 (m ²)	기능	기 점	종 점	
소로	계			136	421				계			136	421				
	3류	1	3	7	21	부진입로	북측경계	녹음광장	3류	1	3	7	21	부진입로	북측경계	녹음광장	증감없음
산책로	계			7	21				계			7	21				
		1	2	129	400	산책로	동측 진입부	서측 진입부		1	2	129	400	산책로	동측 진입부	서측 진입부	증감없음
		2	2	112	366	산책로	녹음광장	산책로1		2	2	112	366	산책로	녹음광장	산책로1	증감없음
		3	2	11	22	부진입로	남측경계	산책로		3	2	11	22	부진입로	남측경계	산책로	증감없음

조성계획도(변경전)

성수근린공원








조성계획도(변경후)

성수근린공원

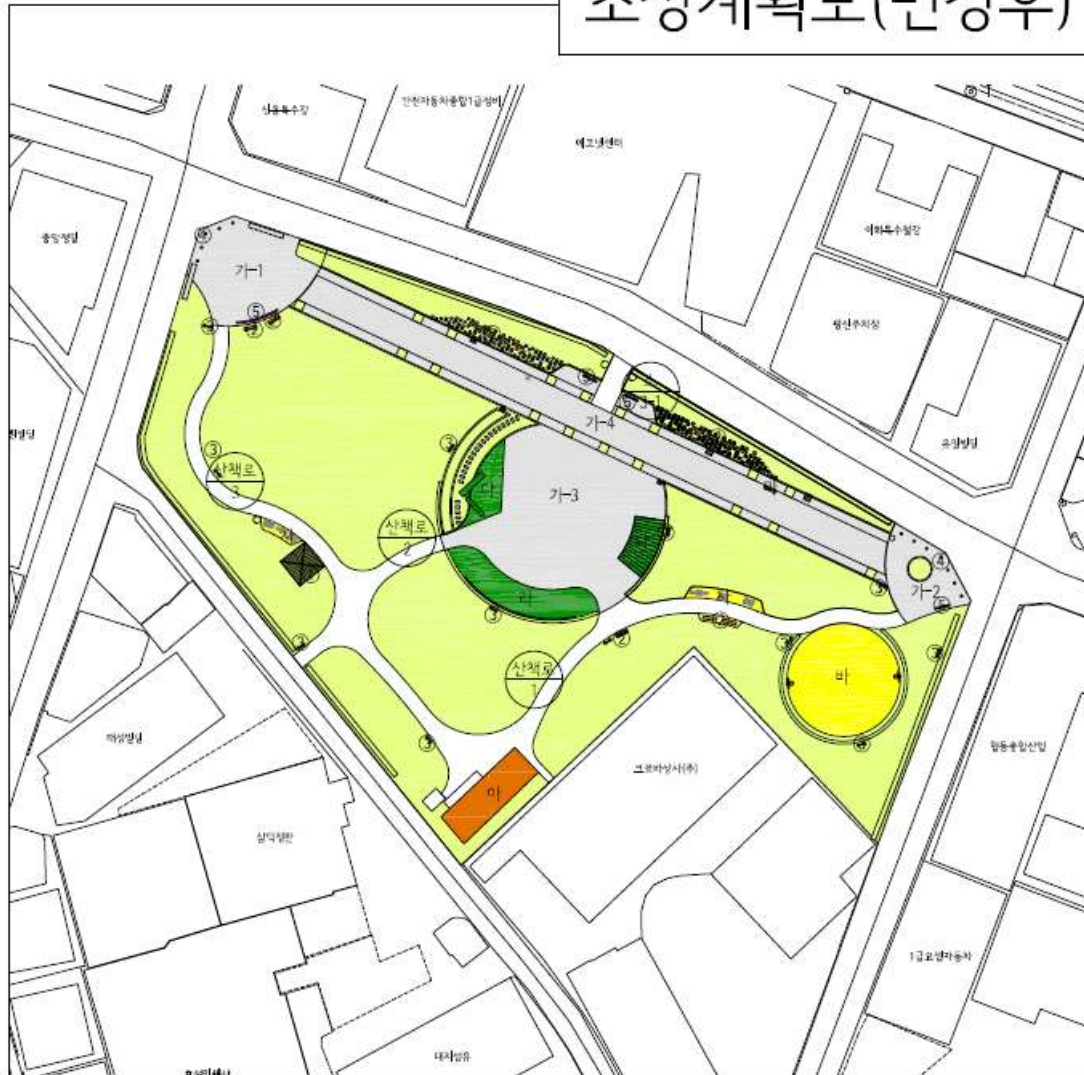




