(말)번호)

지적측량성과도

토지소재	서울특별시 성북구 종암동115-63외번지 외 필	축척	1200 분의1
신청자 주소	종합 건설 본무	측량업자 성명	
측량연자	1992년 4월 25일	측량일자	1992. 5. 0 일
측량자	지적기사 서적기사1급 김 재	작작기사	1급 김 선

범 례

: 당 초

: 분 할

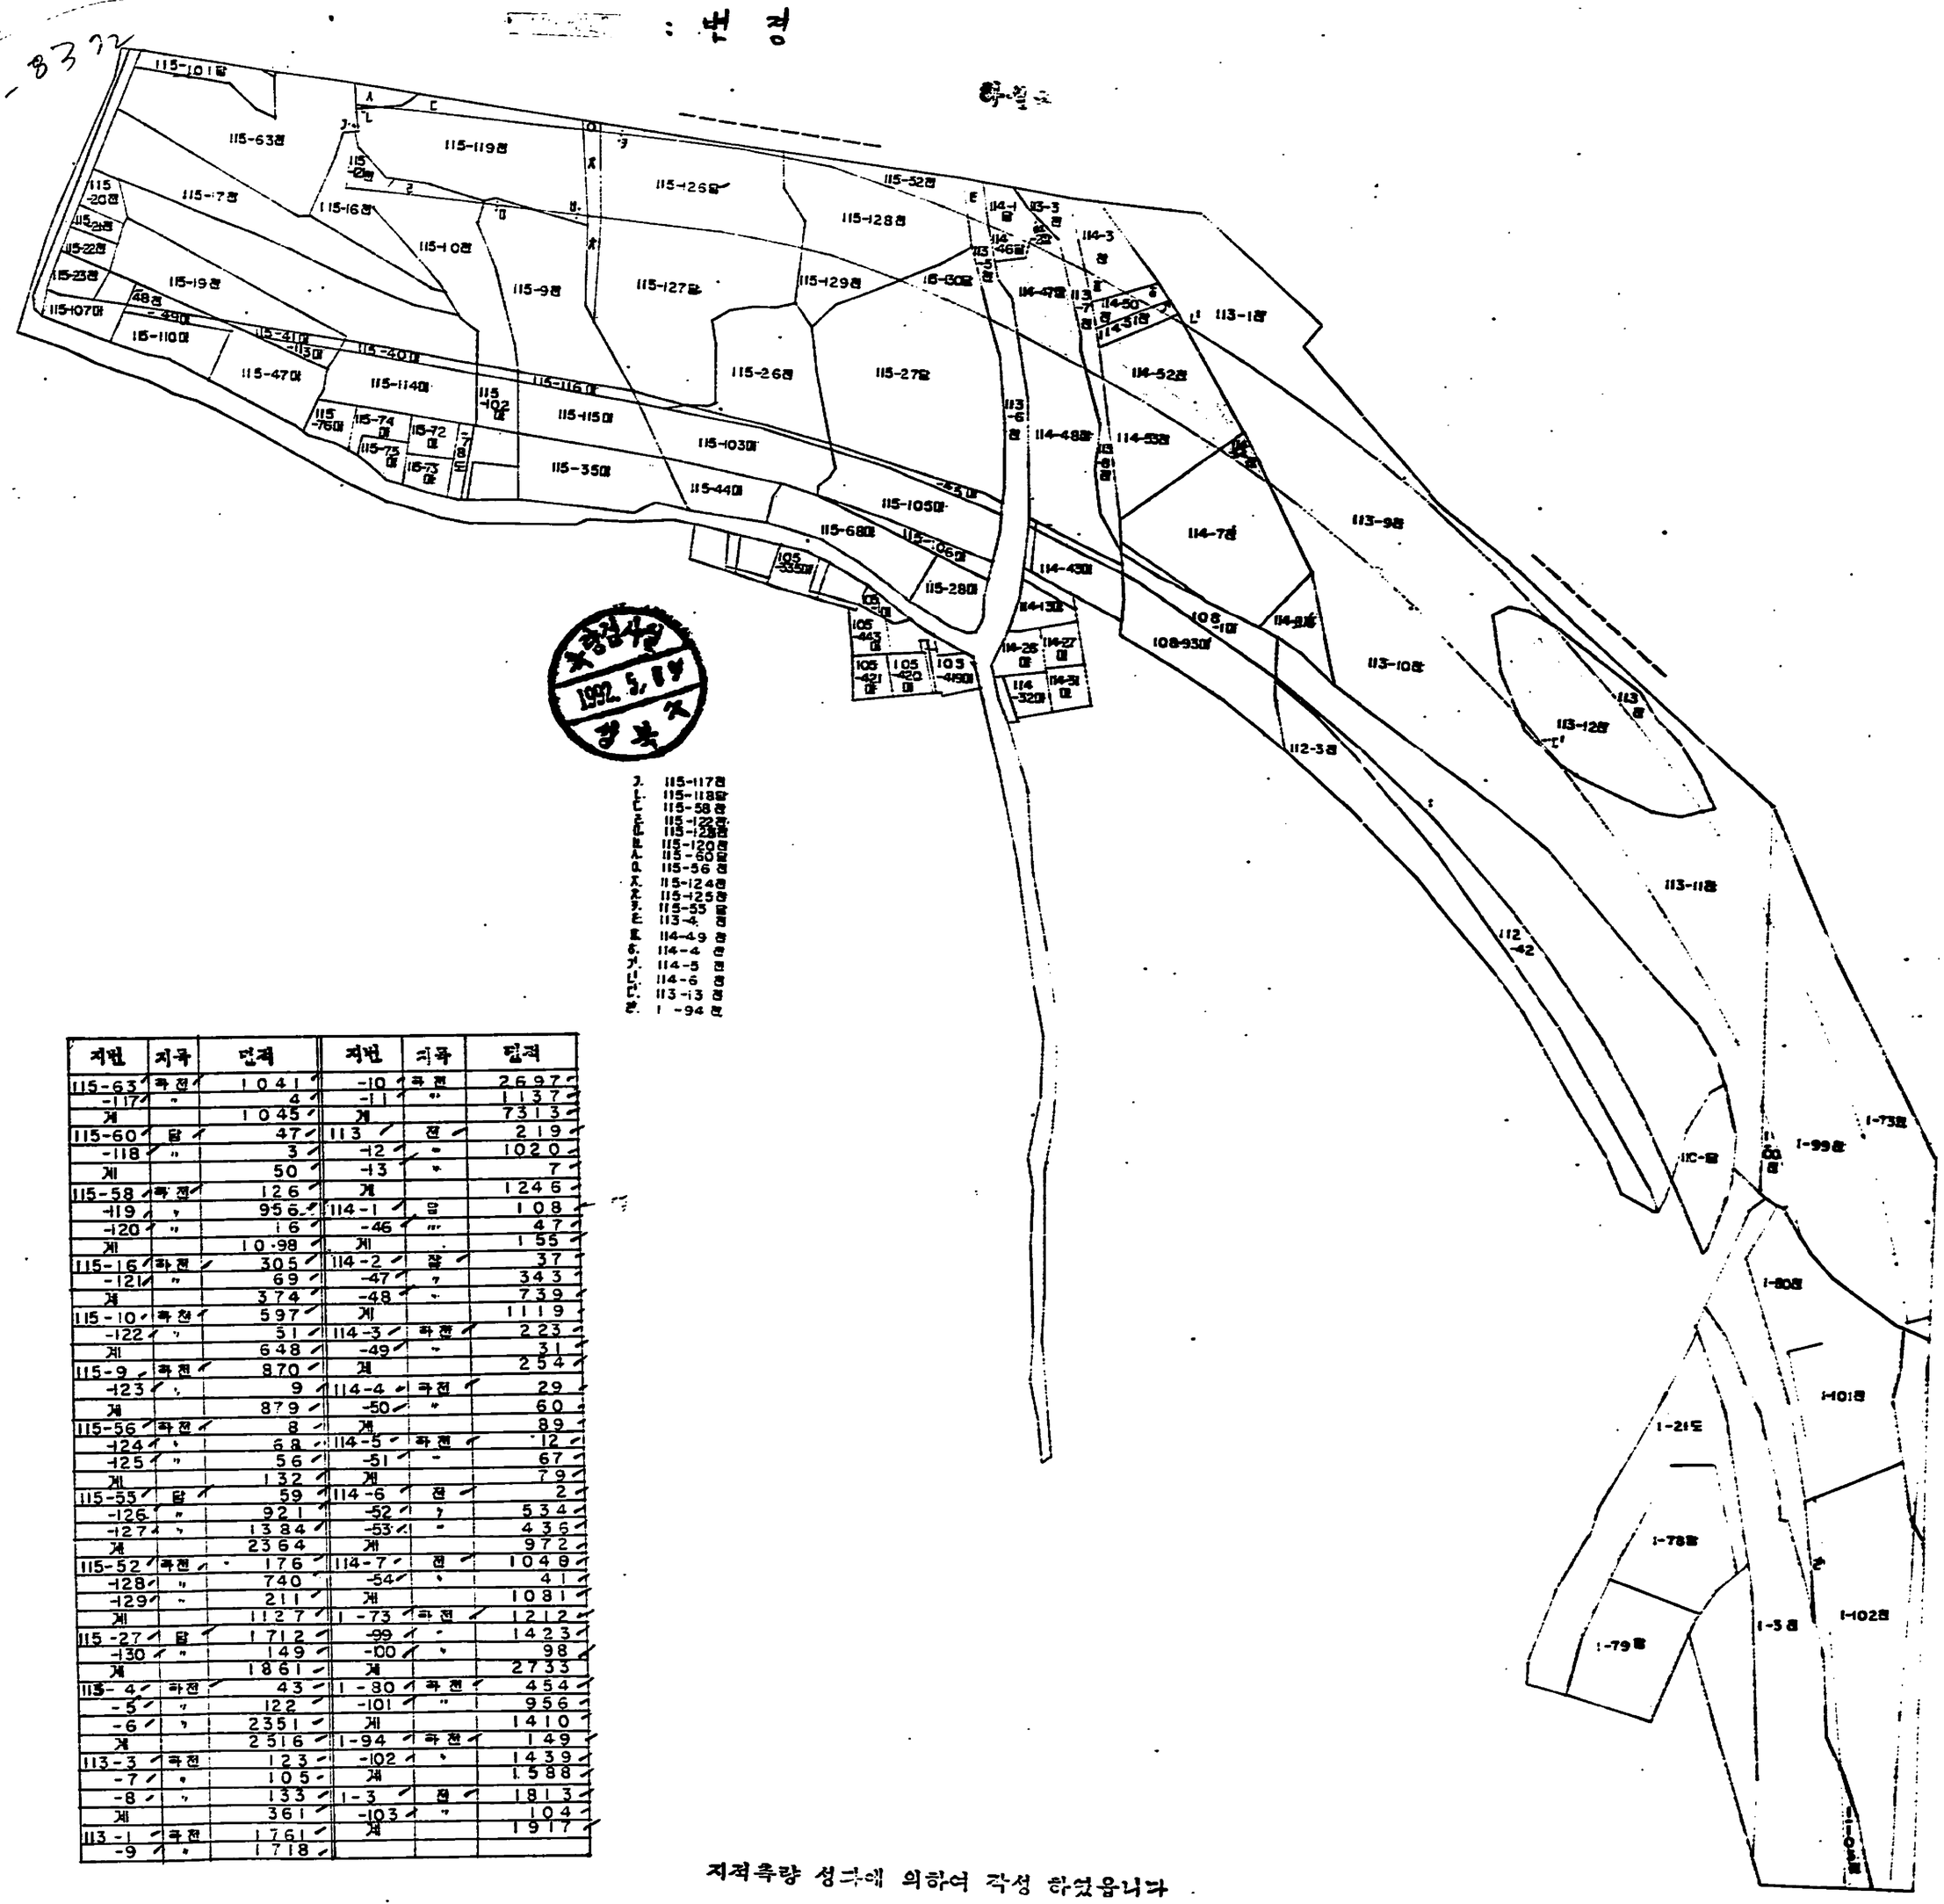

지번	지목	면적	지번	지목	면적
115-63	과전	1041	-10	과전	2697
-117	"	4	-11	"	1137
계		1045	계		7313
115-60	답	47	113	전	219
-118	"	3	-12	"	1020
계		50	-13	"	7
115-58	과전	126	계		1246
-119	"	956	114-1	답	108
-120	"	16	-46	"	47
계		1098	계		155
115-16	과전	305	114-2	잡	37
-121	"	69	-47	"	343
계		374	-48	"	739
115-10	과전	597	계		1119
-122	"	51	114-3	과전	223
계		648	-49	"	31
115-9	과전	870	계		254
-123	"	9	114-4	과전	29
계		879	-50	"	60
115-56	과전	8	계		89
-124	"	68	114-5	과전	12
-125	"	56	-51	"	67
계		132	계		79
115-55	답	59	114-6	전	2
-126	"	921	-52	"	534
-127	"	1384	-53	"	436
계		2364	계		972
115-52	과전	176	114-7	전	1049
-128	"	740	-54	"	41
-129	"	211	계		1081
계		1127	1-73	과전	1212
115-27	답	1712	-99	"	1423
-130	"	149	-100	"	98
계		1861	계		2733
115-4	과전	43	1-80	과전	454
-5	"	122	-101	"	956
-6	"	2351	계		1410
계		2516	1-94	과전	149
113-3	과전	123	-102	"	1439
-7	"	105	계		1588
-8	"	133	1-3	전	1813
계		361	-103	"	104
113-1	과전	1761	계		1917
-9	"	1718			

지적측량 성과에 의하여 작성 하였읍니다

19 1992. 5. 29 일

성 북