

서울특별시

우 100-744 서울시 중구 태평로1가 31번지 / 전화 (02) 731-6348 / 전송 731-6379
 (본관5층 시설계획과) 과장 : 송득범 담당사무관 : 김명용 담당 : 이용삼

문서번호 시설 58410-1104
 시행일자 1999. 10. ()
 공개여부 공개
 경유 (제1안)
 수신 내부 결재
 참조



보존기간	영구	시 장	
공개여부	공개		
국 장	전 결		
과 장	송득범		
		법무담당관 김명용	
		담당사무관 김명용	
기안자	이용삼		협조
심사자		심사일	

제목 도시계획시설(철도, 도로) 변경결정 고시

1. 지하철건설본부 지설감 58410-514('99. 6.25), 58550-540('99. 7. 5), 지공관 58700-1105('98. 7. 6)호 및 지설감 58700-693('99. 9. 6)호와 관련입니다.

2. 우리시에서 시행하고 있는 지하철6호선 및 7호선 건설공사중 본선 일부구간(송무사무소)과 정거장(부대시설), 환기구 및 강남구 삼성동 지하도로 출입구에 대한 도시계획시설(철도, 도로) 변경결정 요청 사항에 대하여

3. '99년도 제8차 도시계획위원회('99. 9.15) 및 '99년도 제12차 수권 도시계획소위원회('99.10. 6) 심의결과 원안가결 되었기 도시계획법 제12조 제1항 규정에 의거 변경결정하고 같은법 제12조제4항 및 같은법시행령 제8조 규정에 의거 이를 아래와 고시코자 하며,

4. 아울러 환기구 풍도 규모 축소에 따른 환기구(서초구 반포동 19-4 일대)는 도시계획법 제12조 제1항 단서 및 같은법시행령 제7조의3 제1호 규정에 의거 경미한 도시계획으로 변경결정하고 같은법 제12조4항 및 같은법시행령 제8조 규정에 의거 아래와 같이 고시코자 합니다.

- 아 래 -

- 1) 도시계획시설(철도 : 도시철도) 변경결정 조서



○ 본 선

구분	시설명	시설의 세분 (도시철도)	위 치	규모 (㎡)	비 고
당초	철도	도시철도 (지하철7호선)	도봉구 도봉동 16일대~ 구로구 은수동 산2-1일대 (광명시 구간 제외)	B = 10~30M L = 43.76km	영등포구 신길동 426-2 일대 승무사무소 설치 (중 231㎡)
변경	"	"	"	"	

○ 정거장

구분	시설명	시설의 세분 (도시철도)	위 치	규모 (㎡)	비 고
변경	철도	망원정거장 (6호선)	마포구 망원동 378번지 일대	4.331→4.444 (중 113)	합정로 확장에 따른 출입구 위치변경
"	"	청담정거장 (7호선)	강남구 청담동 74번지 일대	6.294→6.519 (중 225)	출입구 추가 설치(4~6개소) 환기구 5개소 설치
"	"	반포정거장 (7호선)	서초구 잠원동 402번지 일대	4.112→4.295 (중 183)	출입구 추가 설치(3~4개소) 환기구 위치 조정
"	"	상도정거장 (7호선)	동작구 상도동 754번지 일대	5.397→5.606 (중 209)	에스컬레이터 설치 및 출입구 위치 조정
"	"	장승배기정거장 (7호선)	동작구 상도동 366번지 앞	5.719→5.804 (중 85)	에스컬레이터 설치 출입구 및 환기구 위치 조정
"	"	신대방삼거리 정거장(7호선)	동작구 대방동 393번지 앞	4.790→4.829 (중 39)	에스컬레이터 설치

○ 환기구

구분	시설명	시설의 세분 (도시철도)	위 치	규모 (㎡)	비 고
변경	철도	환 기 구 (7호선)	강남구 삼성동 56번지 일대	136 → 73 (중 63)	보도확장에 따른 환기덕트 위치 조정
"	"	"	서초구 반포동 19-4 일대	947 → 621 (감 326)	환기구 풍도 규모 축소

2) 도시계획시설(도로) 변경결정 조서

구분	규 모					연장 (m)	기 점	종 점	사용 형태	비 고	
	등급	류별	번호	폭원 (m)	면적 (㎡)						
당초	중로	3	56	11.65 ~16.52	3.662	특수 도로	170	강남구 청담동 72일대	강남구 청담동 57일대	지하 도로	출입구 에스컬레이터 설치(중 36㎡)
변경	"	"	"	"	3.698	"	"	"	"	"	"

인안대조필

따로붙임 : 1. 관계서류 1부
2. 고시문 및 도면(1/3,000) 각 1부. 끝.

(제 2안)

수신 : 건설교통부장관

참조 : 도시정책과장

제목 : 도시계획시설(철도, 도로) 변경결정고시 보고

1. 우리시 도시계획시설(철도, 도로)에 대하여 도시계획법 제10조, 제12조 제1항과 같은법 제1항 단서조항 및 같은법시행령 제7조의3 제1호 규정에 의거 따로붙임과 같이 변경결정하고, 같은법 제12조제4항 및 같은법시행령 제8조의 규정에 의거 이를 고시하였기 보고 합니다.

따로붙임 : 1. 고시문 및 도면(1/3,000) 사본 각 1부. 끝.

서울특별시

(제 3안)

수신 : 행정자치부장관

참조 : 법무담당관

제목 : 관보게재 의뢰

1. 우리시 도시계획시설(철도, 도로)에 대하여 따로붙임 고시문과 같이 변경결정 되었기 관보게재 의뢰하오니 조치하여 주시기 바랍니다.

가. 게재구분 : 고시


나. 게재전명 : 도시계획시설(철도, 도로) 변경결정

다. 법적근거 : 도시계획법 제12조 및 같은법시행령 제8조

라. 게재내용 : 따로붙임 고시문

따로붙임 : 1. 고시문 2부. 끝.

서울특별시

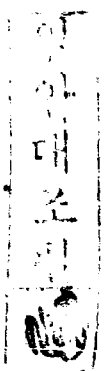

(제 4안)

수신 : 공보관

참조 : 공보담당관

제목 : 시보게재 의뢰

1. 우리시 도시계획시설(철도, 도로)에 대하여 따로붙임 고시문과 같이 변경결정 되었기 시보게재 의뢰하오니 조치하여 주시기 바랍니다.

가. 게재구분 : 고시

나. 게재건명 : 도시계획시설(철도, 도로) 변경결정

다. 법적근거 : 도시계획법 제12조 및 같은법시행령 제8조

라. 게재내용 : 따로붙임 고시문

따로붙임 : 1. 고시문 2부. 끝.

도 시 계 획 국 장

(제 5안)

수신 : 수신처 참조

제목 : 도시계획시설(철도, 도로) 변경결정고시 통보

1. 지하철건설본부 지설감 58410-514('99. 6.25), 58550-540('99. 7. 5), 지공관 58700-1105('98. 7. 6)호 및 지설감 58700-693('99. 9. 6) 호와 관련입니다.

2. 우리시에서 시행하고 있는 지하철6호선 및 7호선 건설공사중 일부 구간의 본선(승무사무소), 정거장(부대시설), 환기구 및 지하도로 출입구에 대한 변경 사항이 발생되어 도시계획시설(철도, 도로) 변경결정 요청한 사항에 대하여

3. '99년도 제8차 도시계획위원회('99. 9.15) 및 '99년도 제12차 수권 도시계획소위원회('99.10. 6) 심의결과 원안가결 되었가 도시계획법 제12조 제1항 규정에 의거 변경결정하고 같은법 제12조제4항 및 같은법시행령 제8조 규정에 의거 이를 아래와 고시코자 하며,



4. 아울러 환기구 풍도 규모 축소에 따른 환기구(서초구 반포동 19-4 일대)는 도시계획법 제12조 제1항 단서 및 같은법시행령 제7조의3 제1호 규정에 의거 경미한 도시계획으로 변경결정하고 같은법 제12조4항 및 같은법시행령 제8조 규정에 의거 덧붙임과 같이 고시하였기 통보하니 관련 업무에 참고하시기 바라며

5. 해당 구청장은 고시문 및 관계도서 사본을 관련부서에 통보함은 물론 일정기간 동안 일반인에게 보이고 도시계획법 제13조 및 서울특별시규칙 제2657호에 의거 지적승인 및 고시 절차를 조속히 이행하여 주시기 바랍니다.

서울특별시장

수신처 : 도시계획과, 도로운영과, 도시계획상임기획단, 지하철건설본부(설계
감리부), 마포구청장(도시개발과), 영등포·동작구청장(도시관리과),
서초구청장(도시정비과), 강남구청장(도시환경과)

인
이
대
조
필

서울특별시 도시계획시설(철도·도로)에 대하여 도시계획법 제12조 제1항 및 같은법 제12조제1항 단서, 같은법시행령 제7조의3제1호 규정에 의하여 다음과 같이 변경결정하고, 같은법 제12조제4항 및 같은법시행령 제8조의 규정에 따라 이를 고시합니다.

1999년 10월 20일
서울특별시장

도시계획시설(철도·도로) 변경결정 고시(안)

가. 고시하고자 하는 사항

1) 도시계획시설(철도) 변경결정 조서

○ 본 선

구분	시설명	시설의 세분 (도시철도)	위 치	규모(㎡)	비 고
당초	철도	도시철도 (지하철7호선)	도봉구 도봉동 16일대~ 구로구 은수동신2-1일대 (광명시 구간 제외)	B = 10~30M L = 43.76km	영등포구 신길동 426-2 일대 승무사무소 설치 (중 231㎡)
변경	"	"	"	"	"

○ 정거장

구분	시설명	시설의 세분 (도시철도)	위 치	규모(㎡)	비 고
변경	철도	망원정거장 (6호선)	마포구 망원동 378번지 일대	4,331—4,444 (중 113)	합성로 확상에 따른 출입구 위치변경
"	"	청담정거장 (7호선)	강남구 청담동 74번지 일대	6,294—6,519 (중 225)	출입구 추가 설치(4—6개소) 환기구 5개소 설치
"	"	반포정거장 (7호선)	서초구 잠원동 402번지 일대	4,112—4,295 (중 183)	출입구 추가 설치(3—4개소) 환기구 위치 조정
"	"	상도정거장 (7호선)	동작구 상도동 754번지 일대	5,397—5,606 (중 209)	에스컬레이터 설치 및 출입구 위치 조정
"	"	장승배기정거장 (7호선)	동작구 상도동 366번지 앞	5,719—5,804 (중 85)	에스컬레이터 설치 출입구 및 환기구 위치 조정
"	"	신대방삼거리 정거장(7호선)	동작구 대방동 393번지 앞	4,790—4,829 (중 39)	에스컬레이터 설치

○ 환기구

구분	시설명	시설의 세분 (도시철도)	위 치	규모(㎡)	비 고
변경	철도	환 기 구 (7호선)	강남구 삼성동 56번지 일대	136 → 73 (증 63)	보도확장에 따른 환기덕트 위치 조정
"	"	"	서초구 반포동 19-4 일대	947 → 621 (감 326)	환기구 풍도 규모 축소


2) 도시계획시설(도로) 변경결정 조서

구분	규 모			폭원 (m)	면적 (㎡)	기능	연장 (m)	기 점	종 점	사용 형태	비 고
	등급	류별	번호								
당초	중로	3	56	11.65 ~16.52	3.662	복수 도로	170	강남구 청담동 72일대	강남구 청담동 57일대	지하 도로	출입구 에스컬레이터 설치(증 36㎡)
변경	"	"	"	"	3.698	"	"	"	"	"	"

나. 시민의 열람 편의를 위하여 서울특별시 도시계획국 시설계획과(전화: 731-6746~9)와 해당구청인 마포구청(도시개발과:330-2385), 영등포구청(도시관리과:2670-3385), 동작구청(도시관리과:820-1385), 서초구청(도시정비과:410-3385), 강남구청(도시환경과:510-1385)에 관계서류와 도면을 비치하고 있습니다.



의
인
대
조
필
함

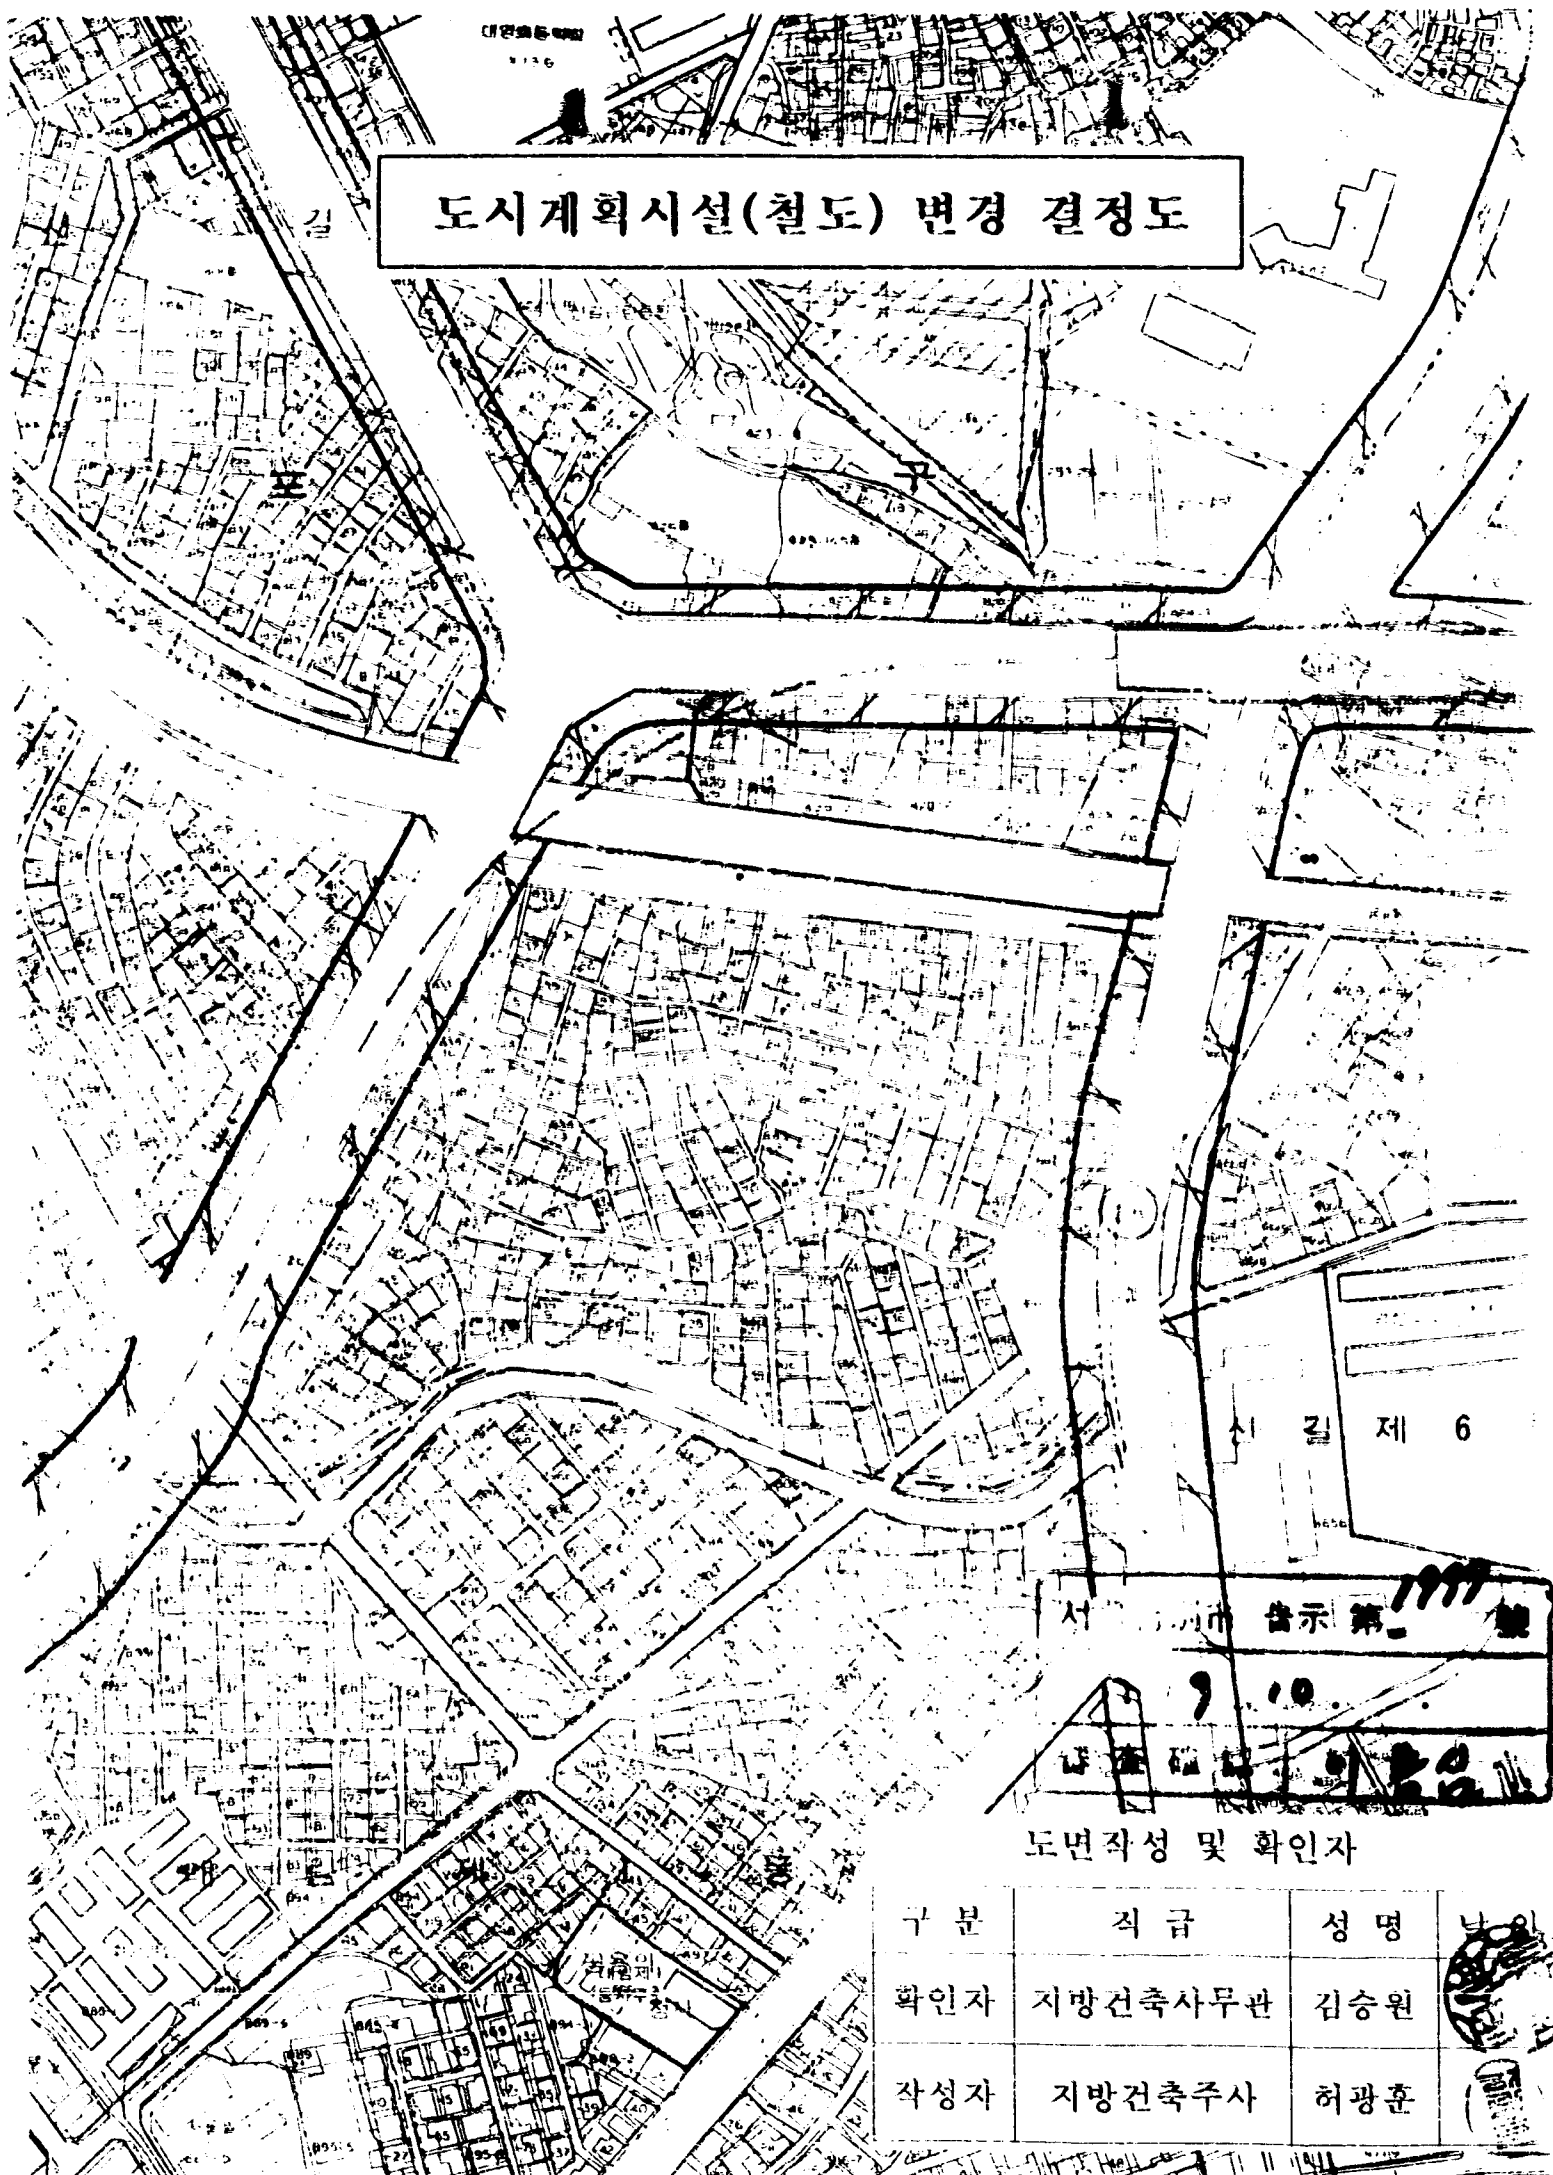도시계획시설(철도) 변경 결정도




도면작성 및 확인자

구분	직급	성명	인
확인자	지방건축사무관	김승원	
작성자	지방건축주사	허광훈	



도시계획시설(철도)변경결정(안)



(망원정거장 좌측출입구)




망원정거장 변경
4,331→4,444㎡

도면작성 및 확인자

구분	직급	성명	날인
확인자	지방토목사무관	박정수	
작성자	지방토목주사	송상영	

범례	
기존	
추가	

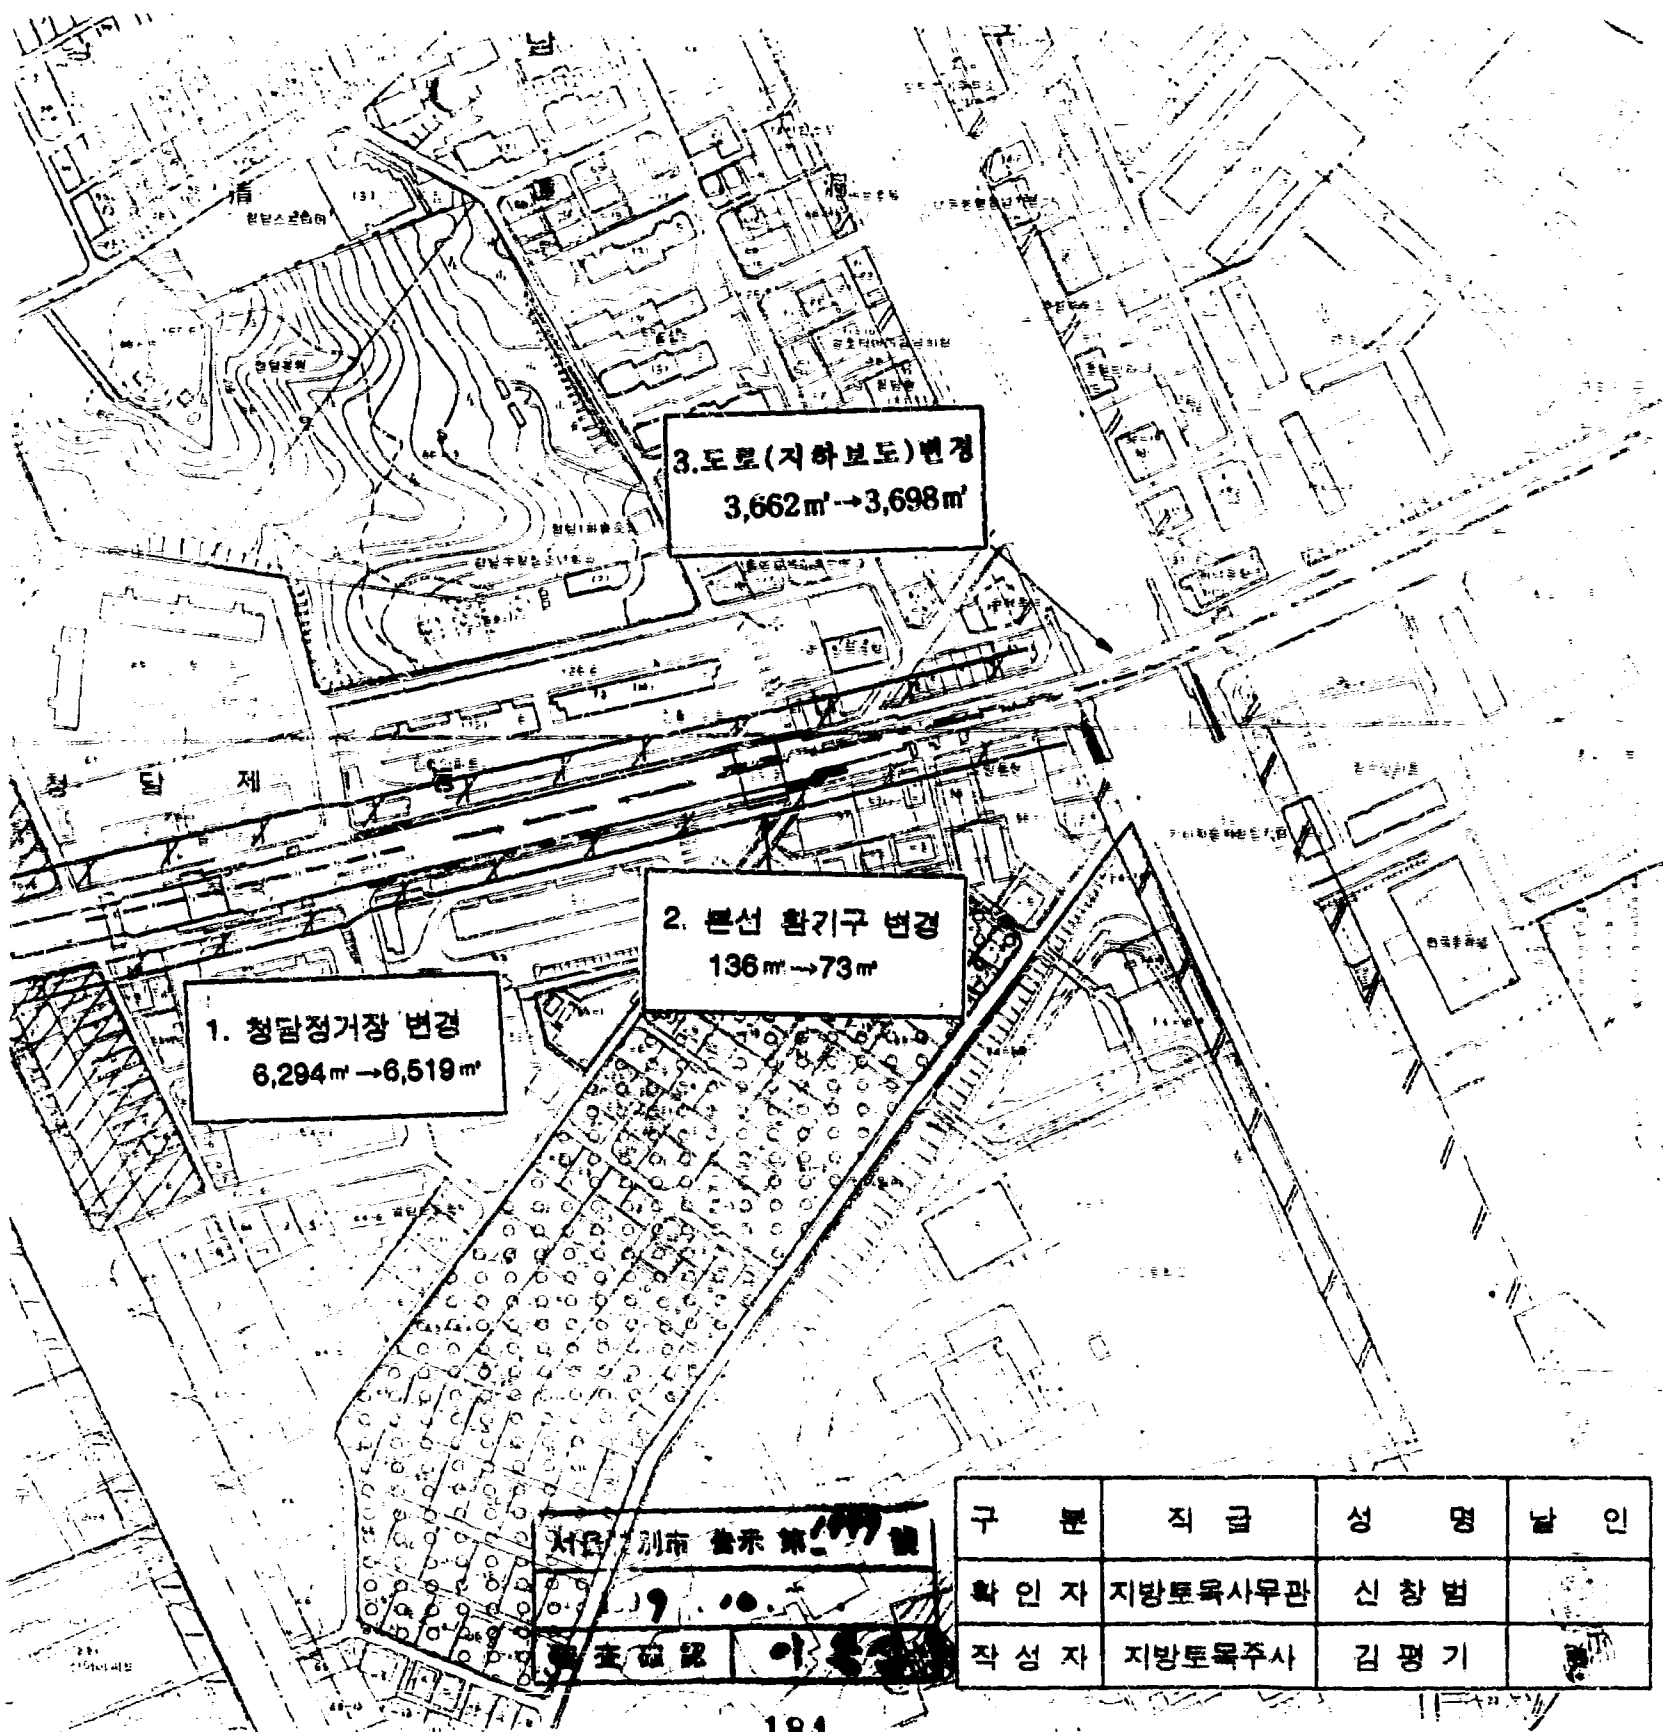

1. 청담정거장 변경
6,294 m² → 6,519 m²


2. 본선 환기구 변경
136 m² → 73 m²

3. 도로(지하보도) 변경
3,662 m² → 3,698 m²


구분	직급	성명	날인
확인자	지방토목사무관	신창범	
작성자	지방토목주사	김평기	


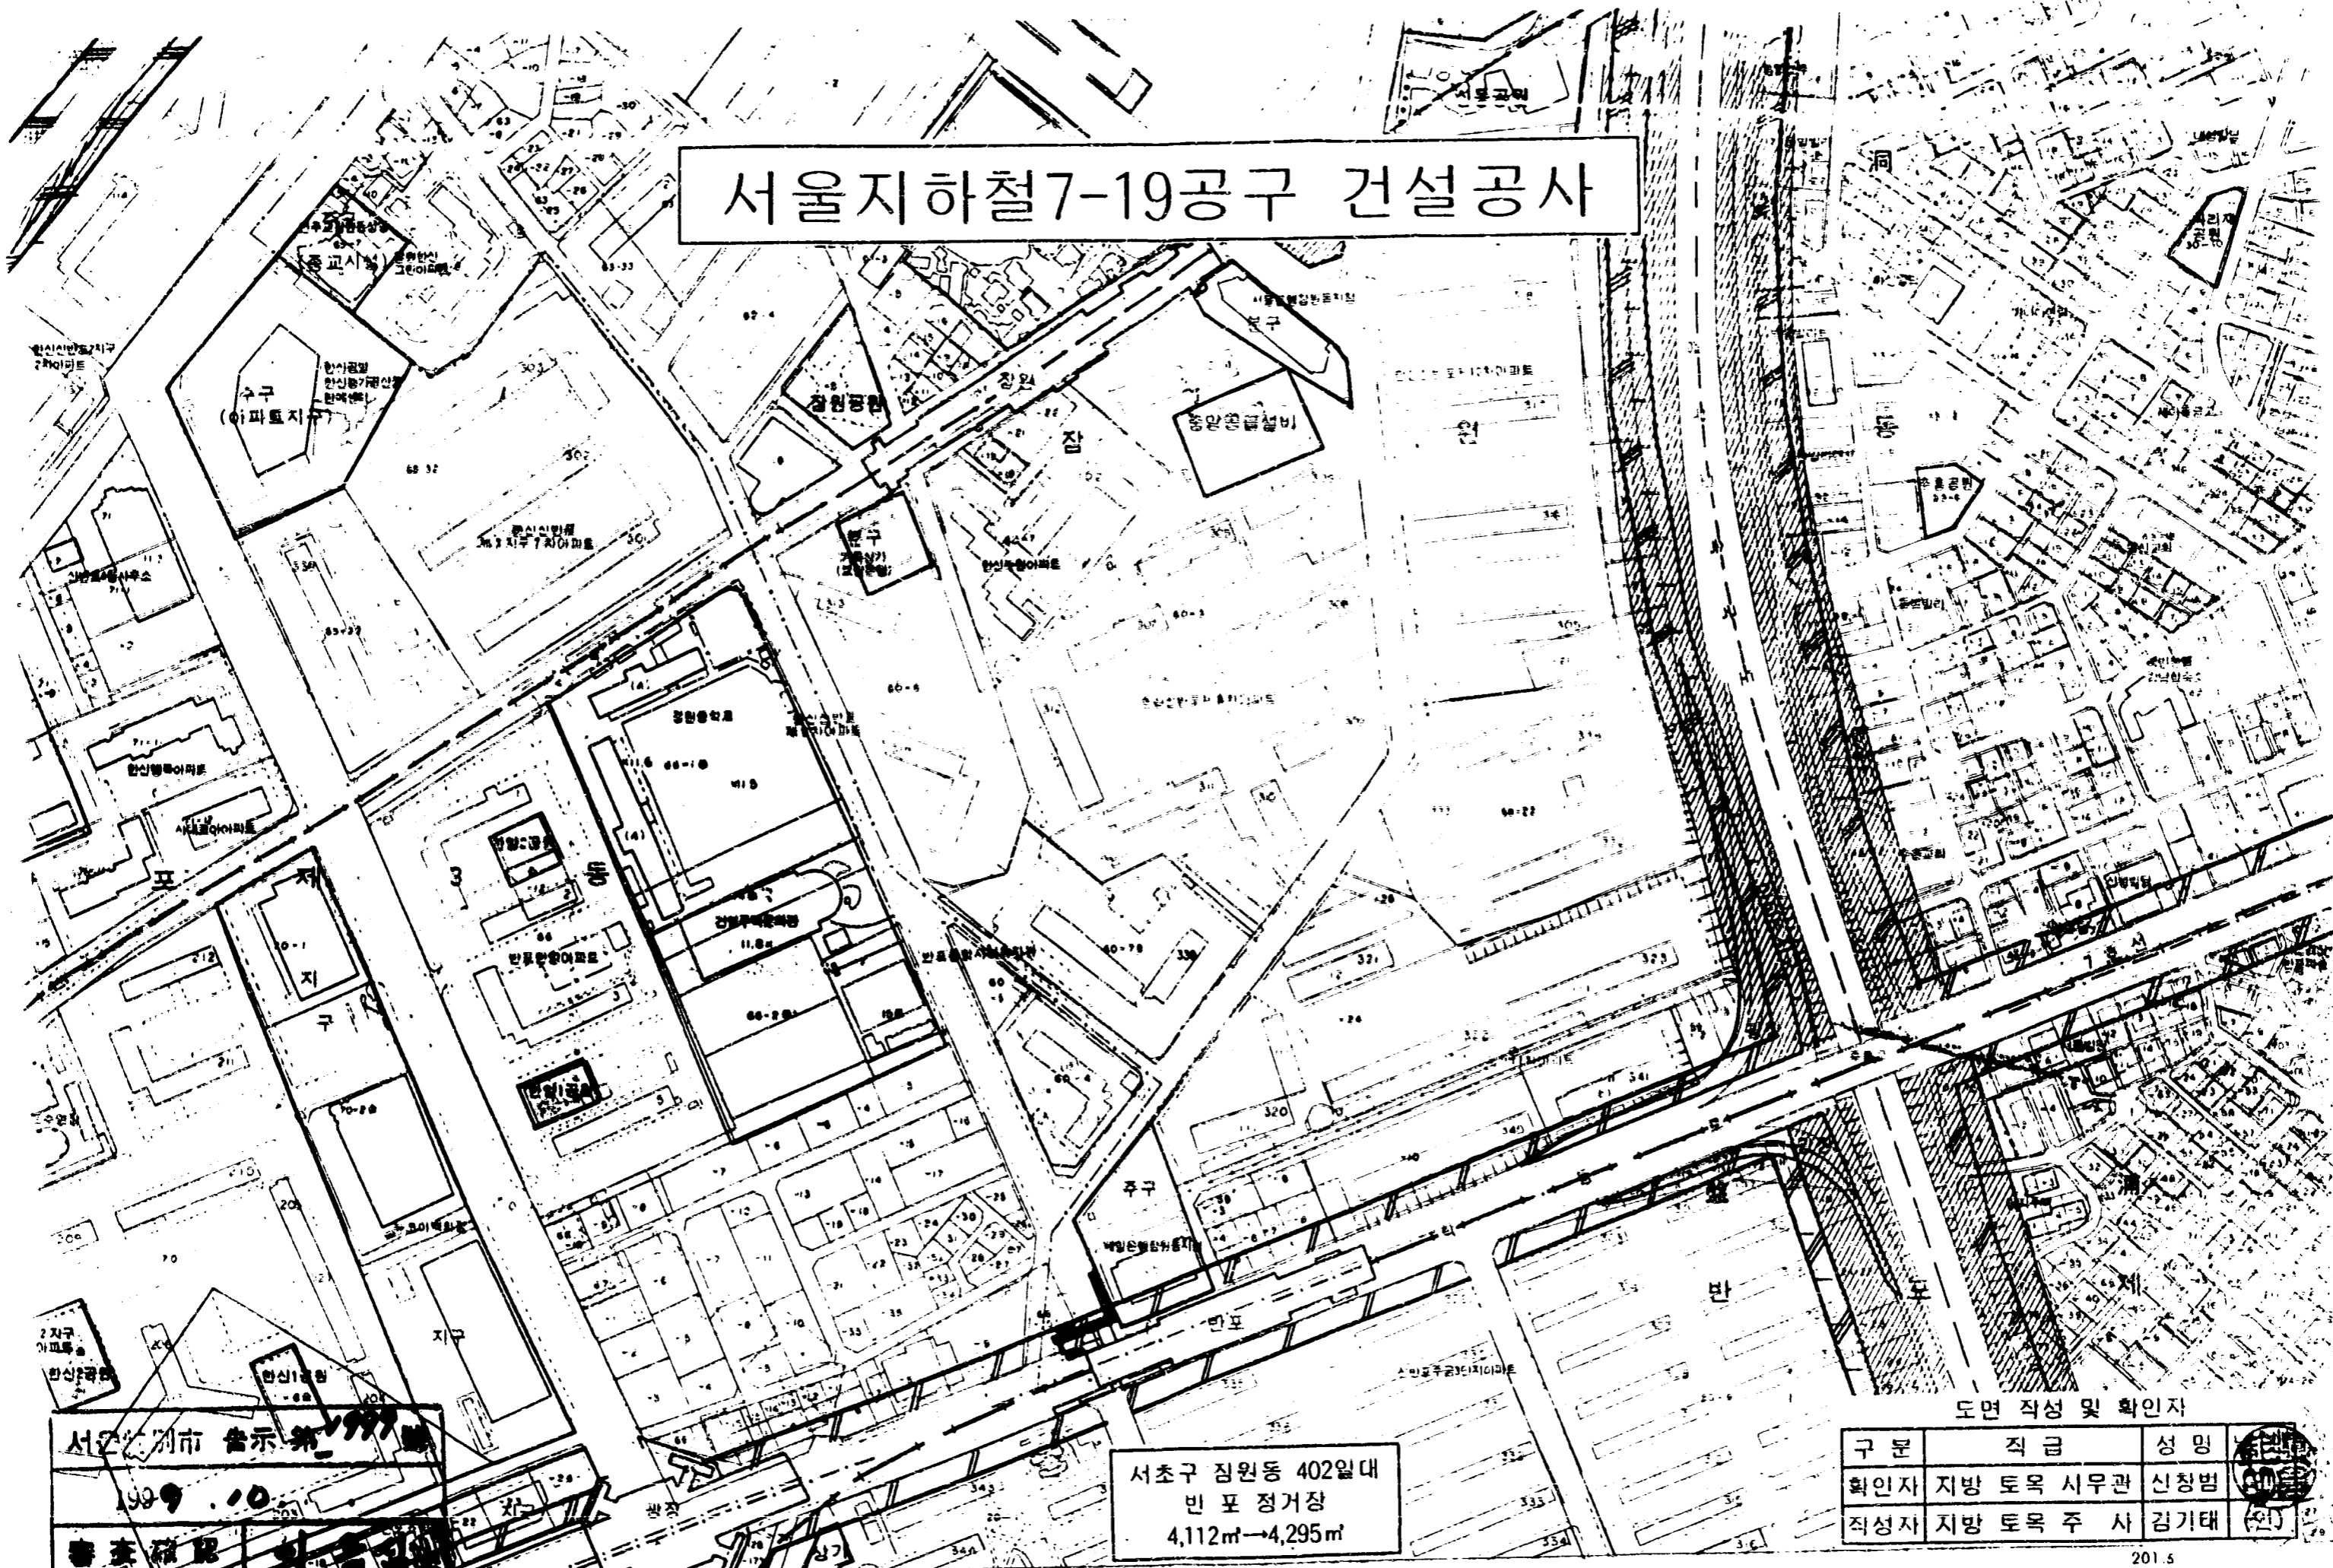


서울특별시 告示 第 1999 호
 1999. 10. 10
 審査 確 認 外 露 禁 止

서초구 잠원동 402일대
 반포 정거장
 4,112㎡ → 4,295㎡

도면 작성 및 확인자

구분	직급	성명	인
확인자	지방 토목 시무관	신창범	(인)
작성자	지방 토목 주 사	김기태	(인)

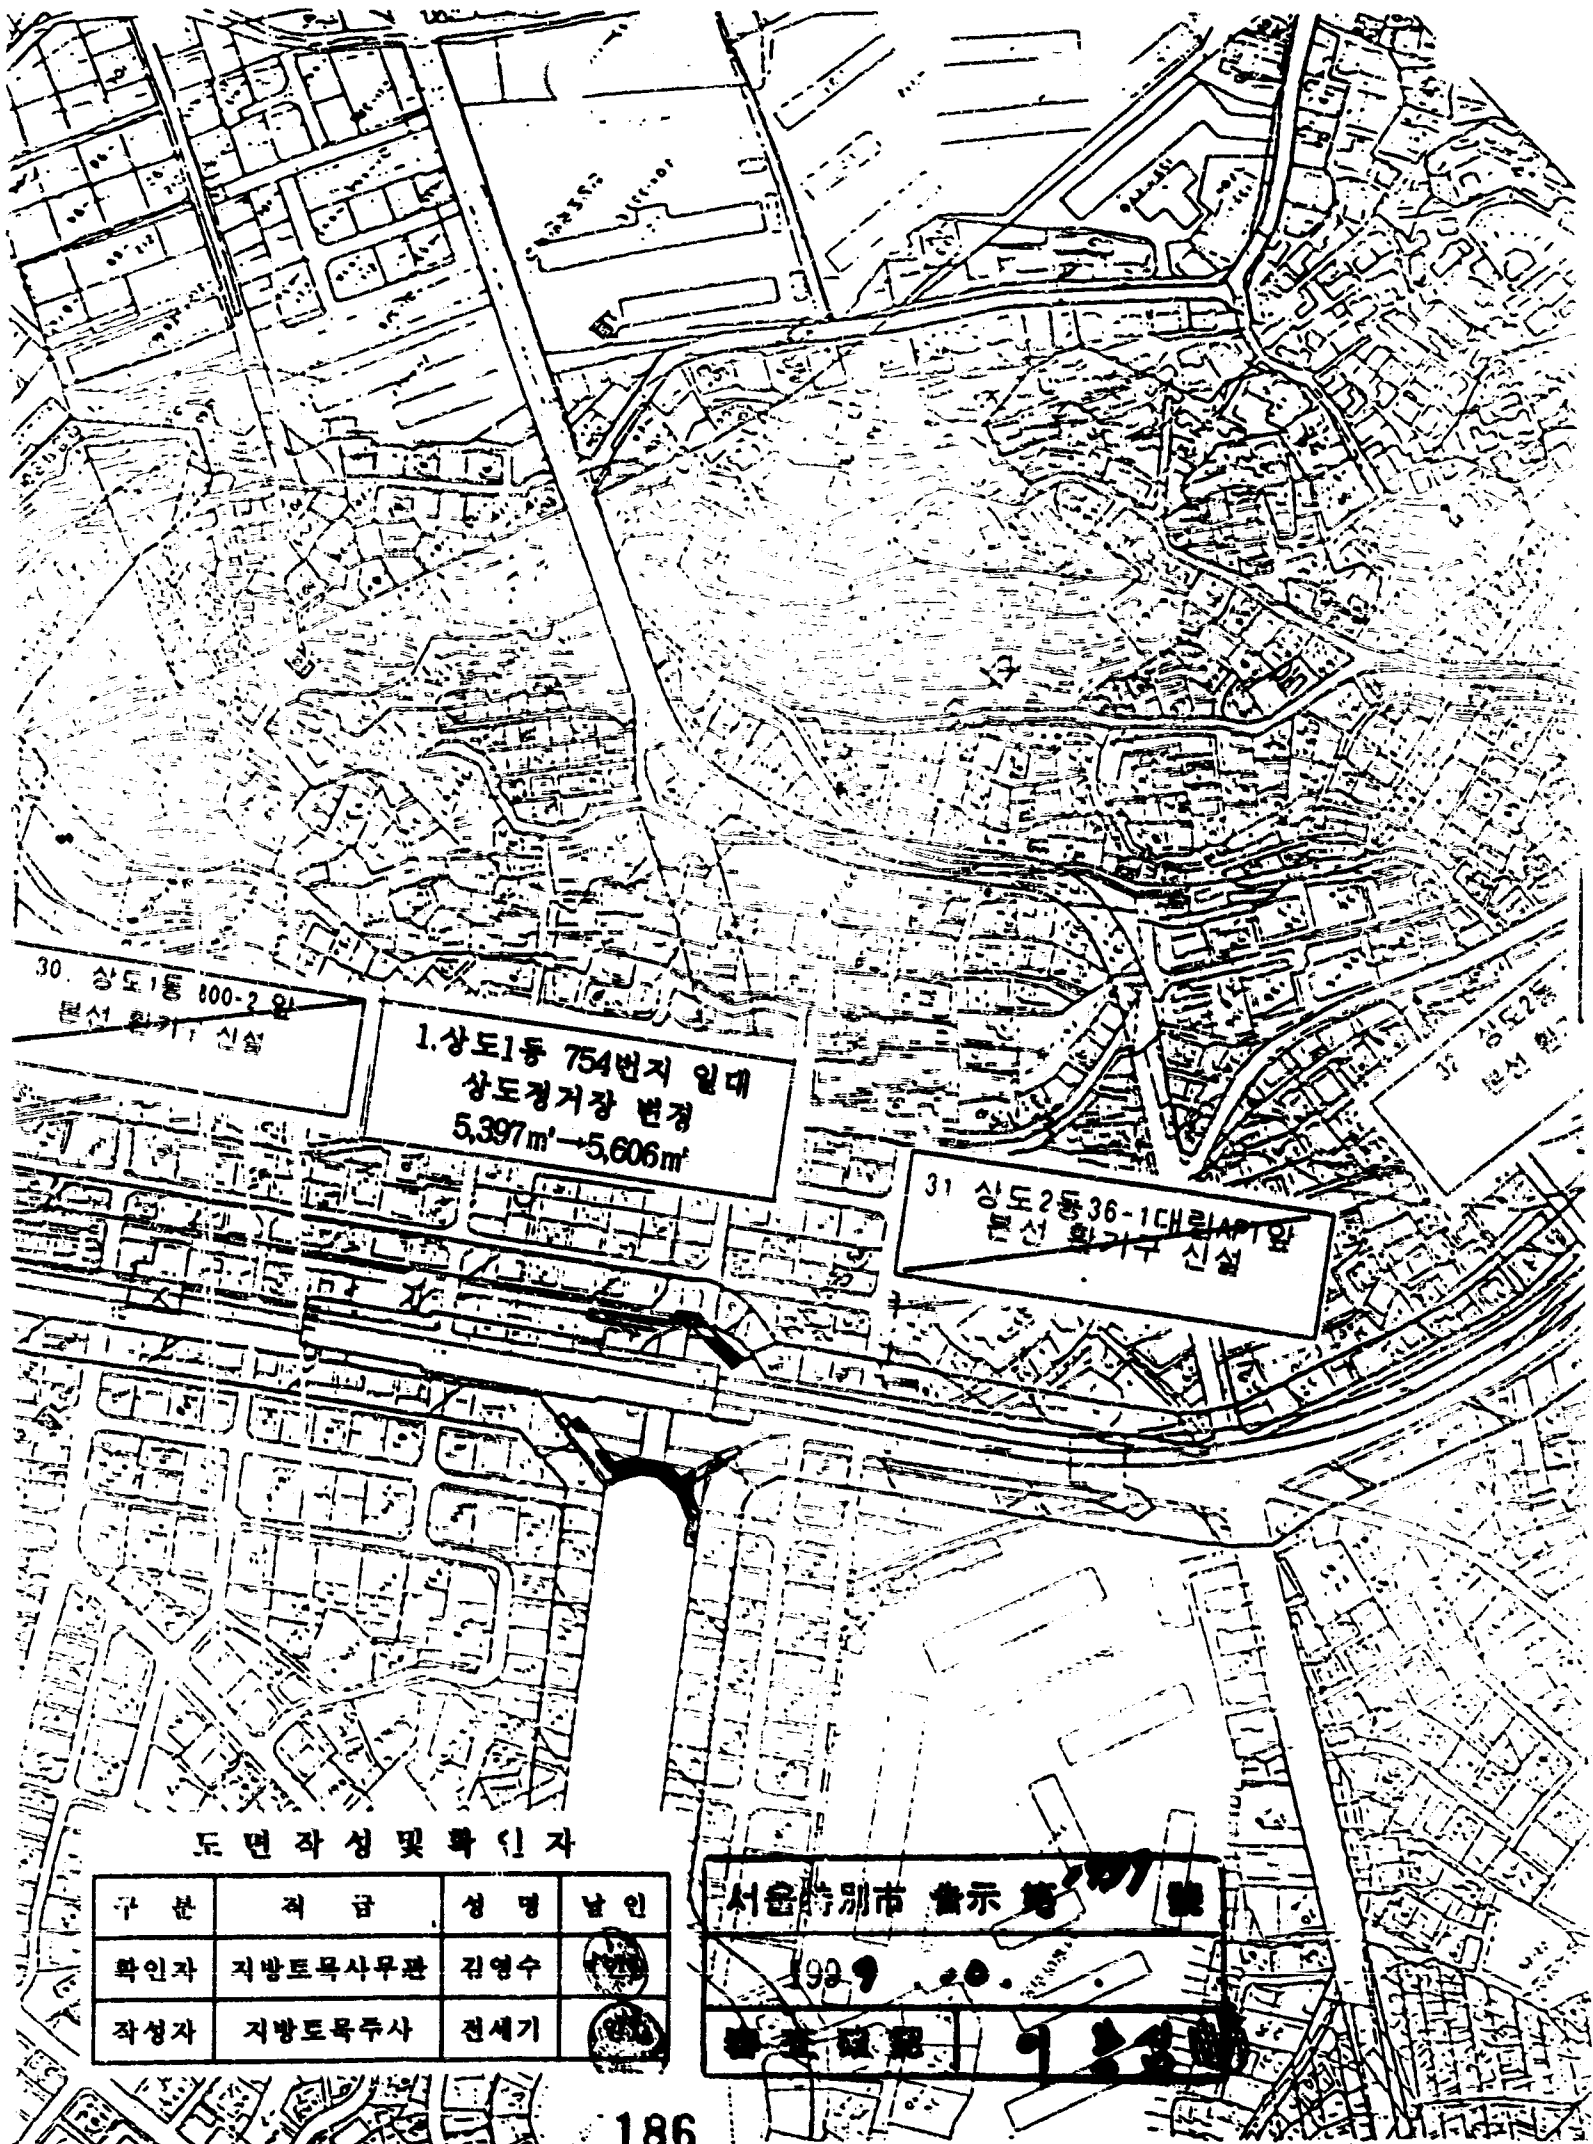

30. 상도1동 800-2 일
본선 환기구 신설

1. 상도1동 754번지 일대
상도정거장 변경
5,397㎡ → 5,606㎡

31 상도2동 36-1대립사업
본선 환기구 신설

31 상도2동
본선 환

도면 작성 및 확인자

구분	직급	성명	날인
확인자	지방토목사무관	김영수	
작성자	지방토목주사	전세기	

서울特別市 告示 第 1999 호

33. 상도2동 신15-25

본신 회기부

2.상도2동 366번지 일대
장승배기정거장 변경
5,719m²→5,804m²

34 상도동 183 17

본신 회기부

도면 작성 및 확인자

구분	직급	성명	날인
확인자	지방토목사무관	김영수	(인)
작성자	지방토목주사	전세기	(인)






36. 대방동 336-5 일대
본선 환기구 신설

3. 대방동 393번지 일대
신대방상거리정거장 변경
4,790㎡ → 4,829㎡

37. 대방동 404-9, 13 일대
본선 환기구 신설

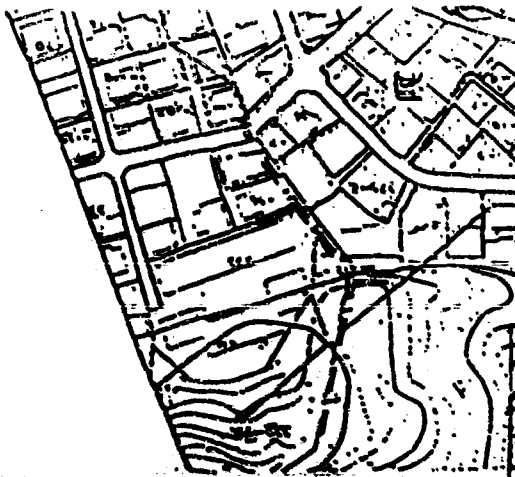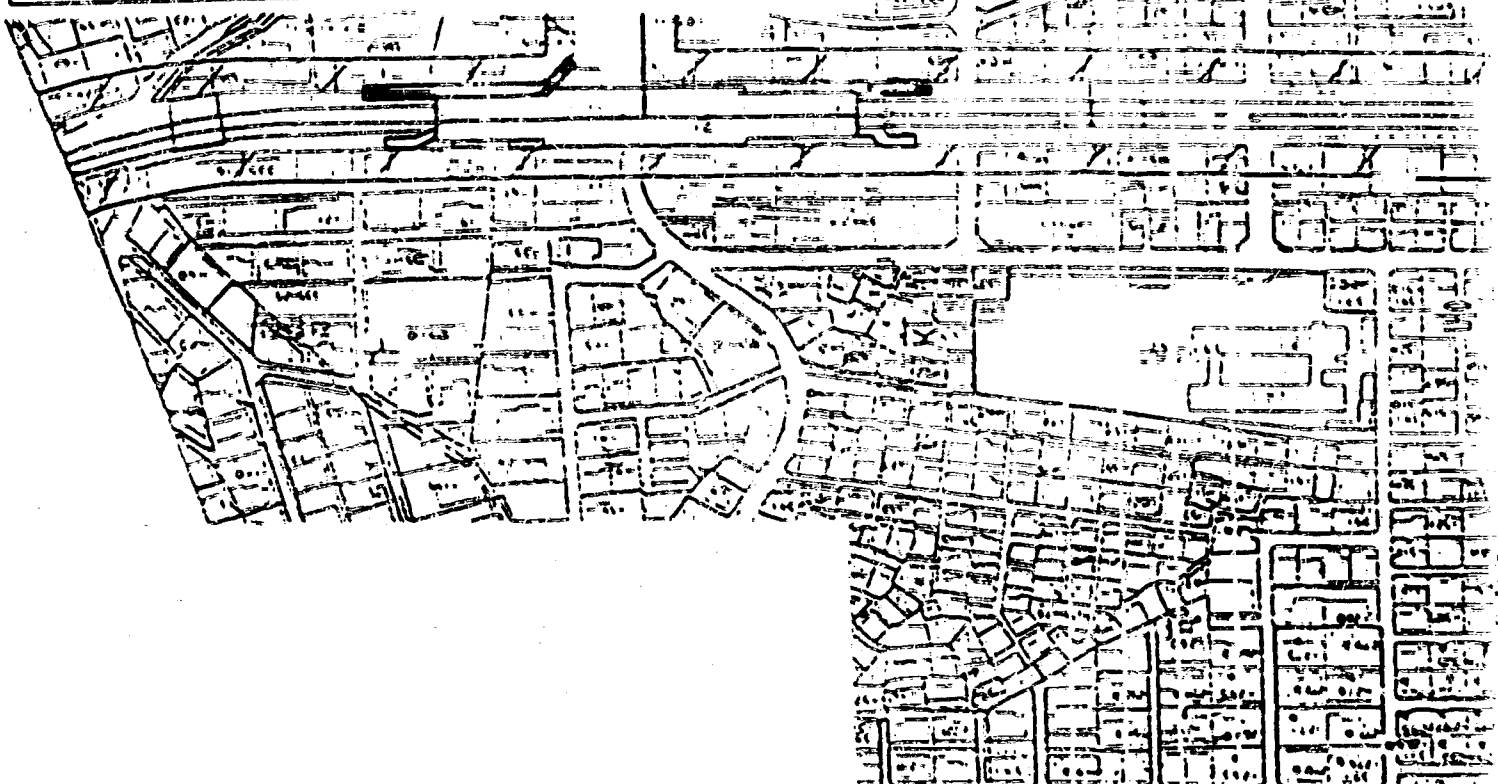


도면 작성 및 확인자

구분	직급	성명	날인
확인자	지방토목사무관	전승형	
작성자	지방토목주사	전세기	

출시 第 10

10월 10일

구 건설공사

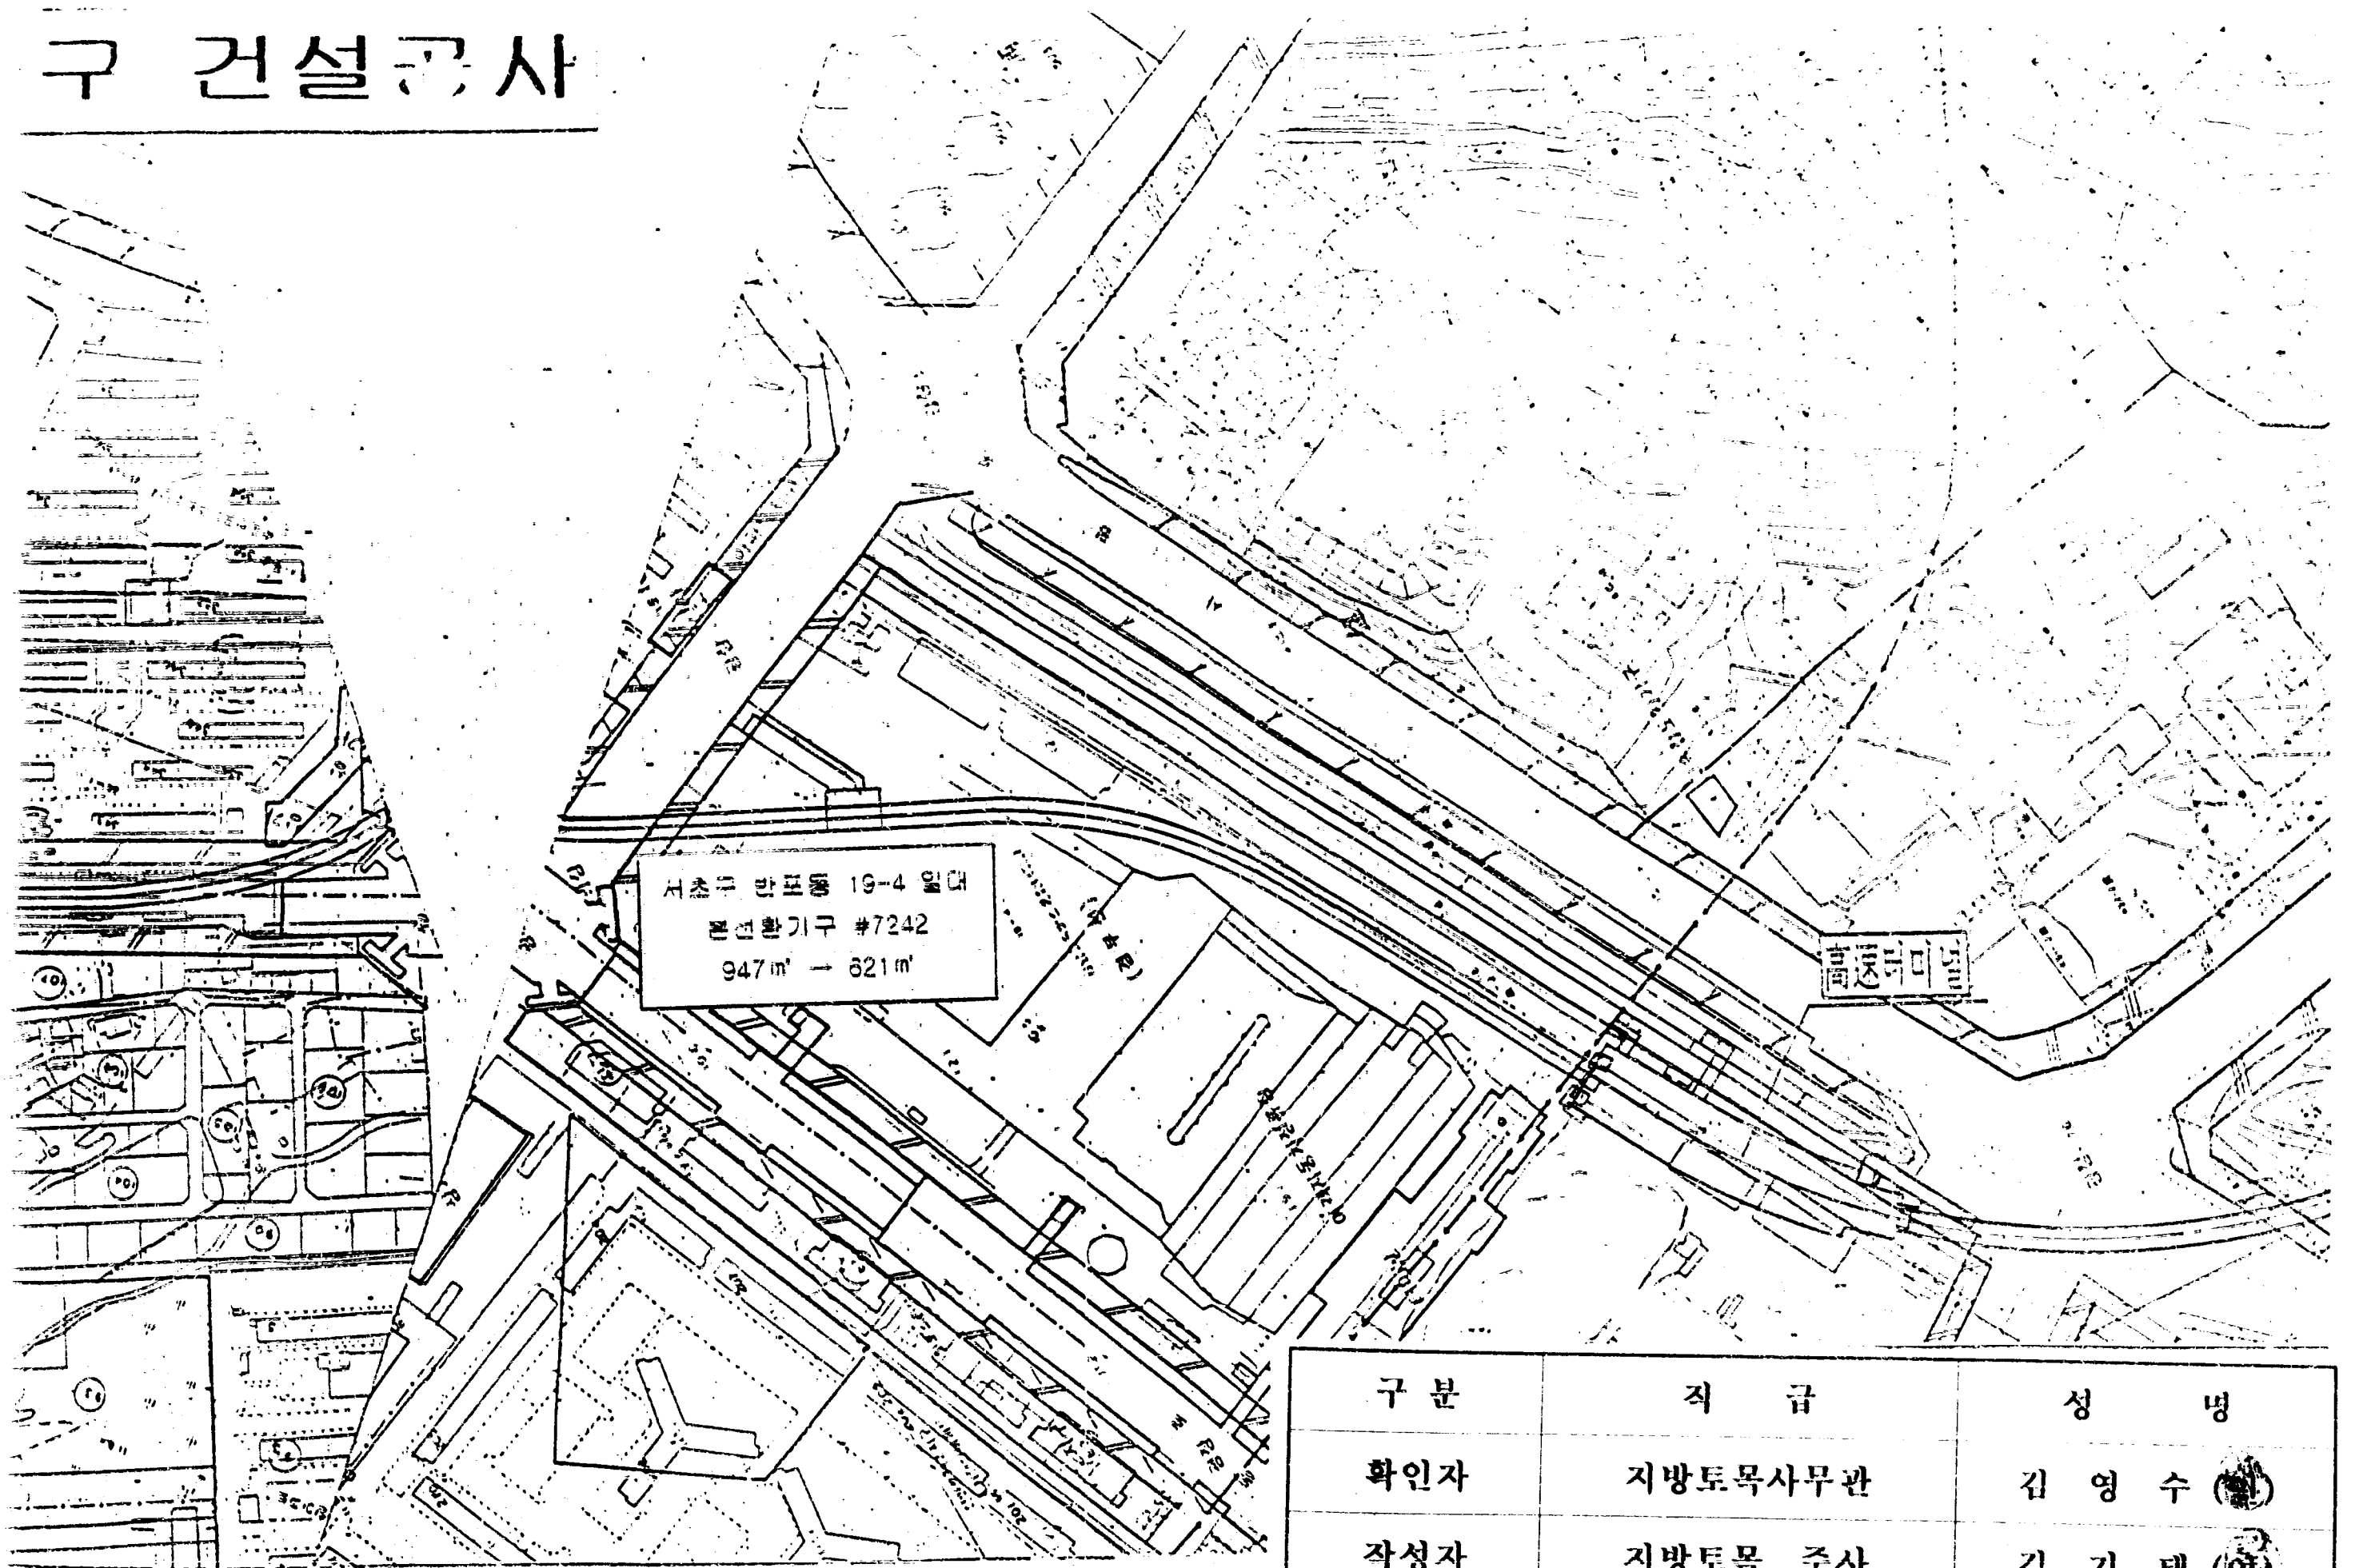

서초구 반포동 19-4 일대
본선환기구 #7242
947㎡ - 621㎡


구분	직급	성명
확인자	지방토목사무관	김영수 (인)
작성자	지방토목 주사	김기태 (인)

서울특별시 告示 第 1999 號

1999. 10. .

審査確認 이용삼