

응암로(북가좌초교 주변) 방호울타리 설치

■ 위치도



■ 현장사진



[당초]



[추가]



[추가]

연희로(동신병원사거리~정원단지입구) 방호울타리 설치

■ 위치도




■ 현장사진



성산로(사천고가 하부) 방호울타리 정비

■ 위치도

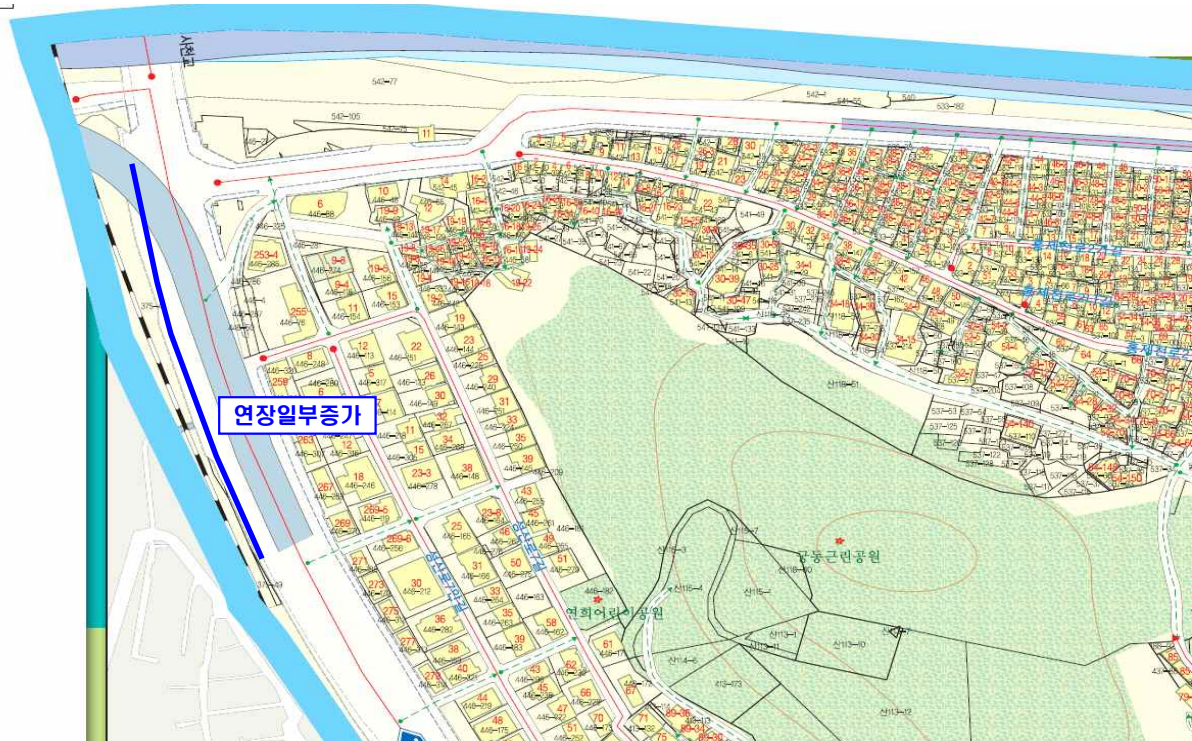


■ 현장사진



성산로(성산로 376~428) 방호울타리 정비

■ 위치도

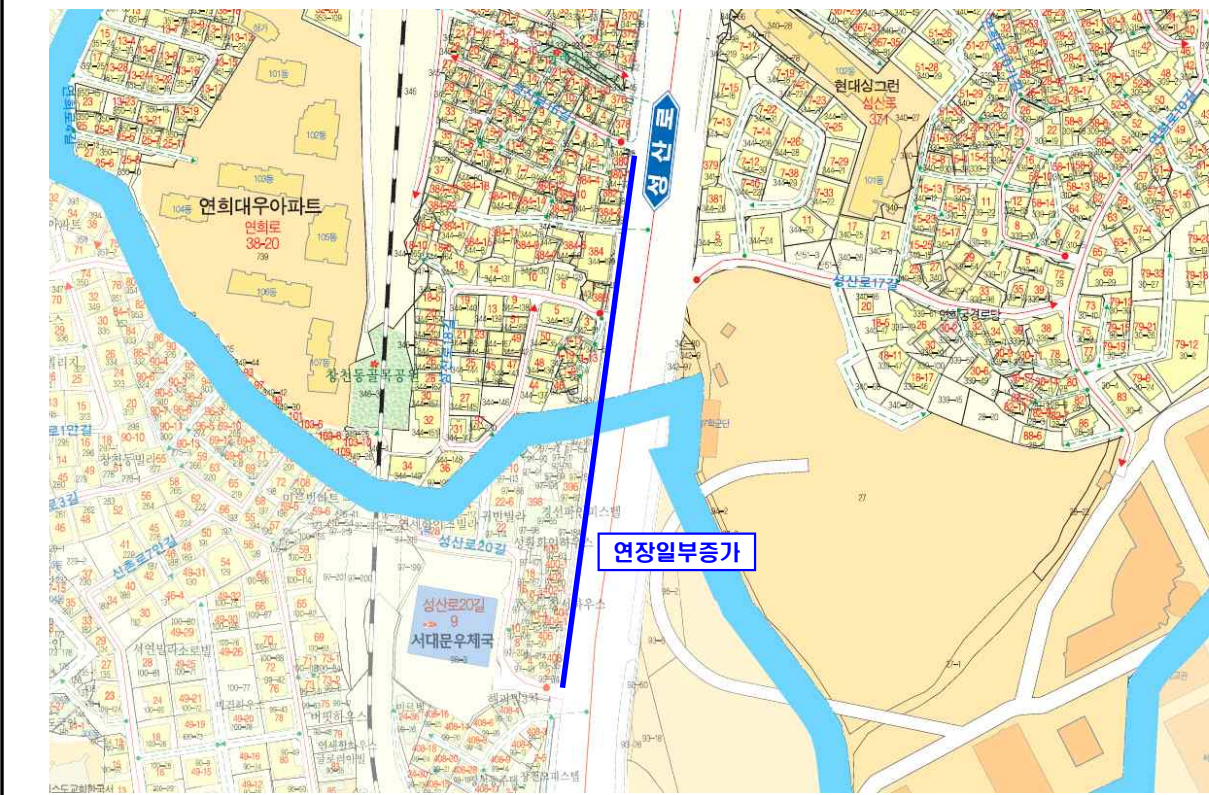

■ 현장사진



연희로(연희로 38~42) 방호울타리 정비

■ 위치도



■ 현장사진



신촌로(신촌로 55~88) 방호울타리 정비

■ 위치도




■ 현장사진



성산로(신촌동 2-57~124-22호) 방호울타리 정비

■ 위치도

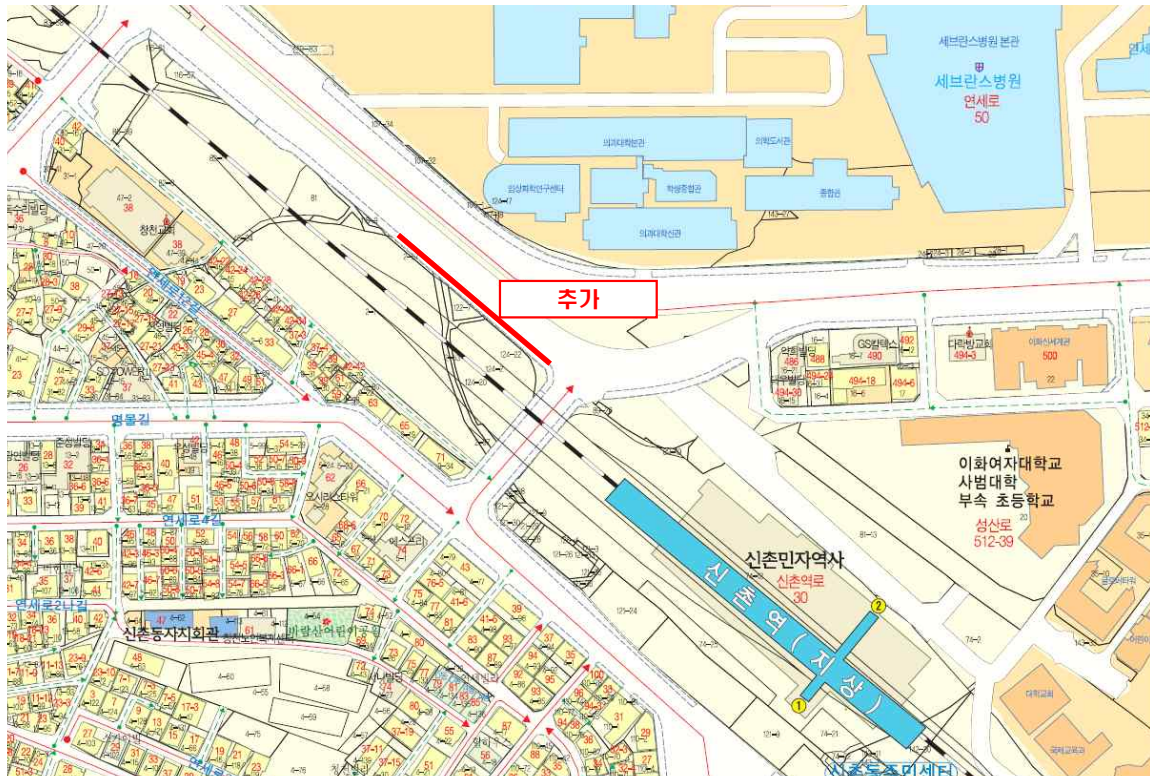


■ 현장사진



성산로(성산로 320) 방호울타리 정비

■ 위치도

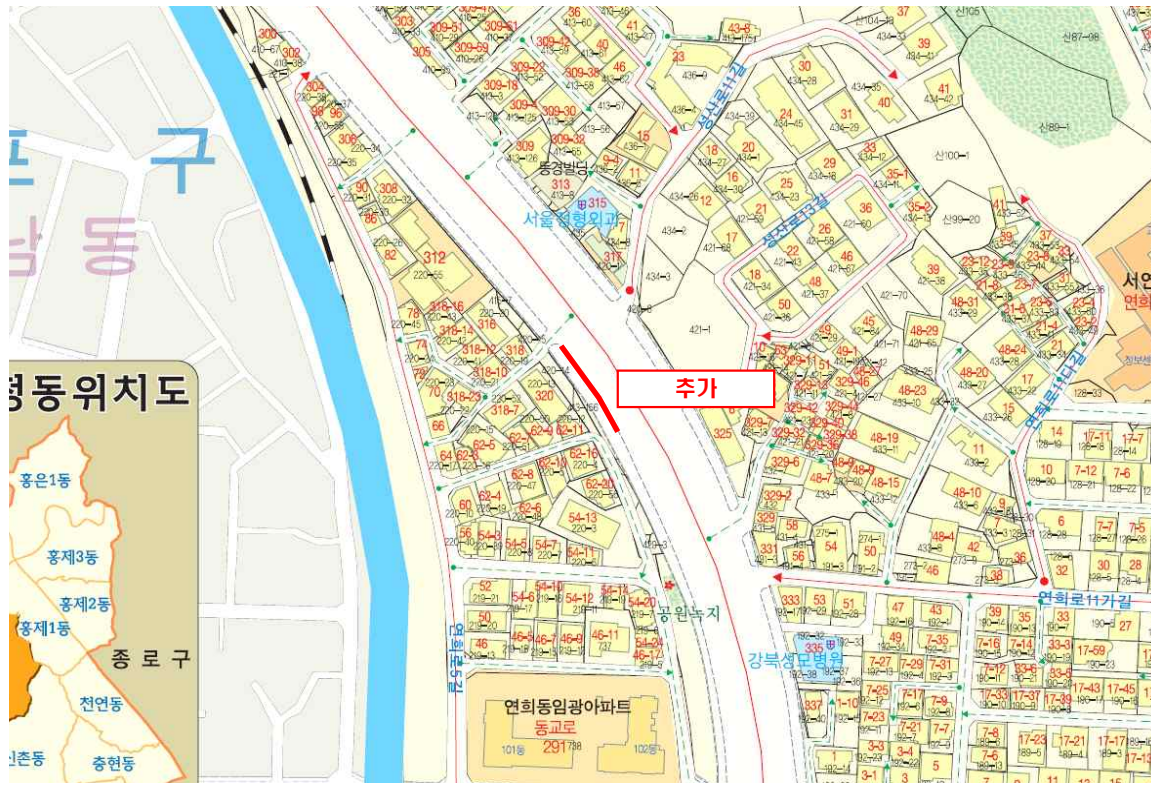

■ 현장사진



수색로(수색로 133) 방호울타리 정비

■ 위치도



■ 현장사진

