

도시계획시설(철도:정거장) 경미한 변경 결정 및 지형도면 고시

건설부고시 제358호(1990. 6. 22)로 최초 결정된 도시계획시설(철도:정거장)에 대하여 『국토의 계획 및 이용에 관한 법률』 제26조, 제43조, 같은법 시행령 제20조, 제35조, 『서울특별시 도시계획 조례』 제68조의 규정과 『토지이용규제 기본법』 제8조 및 같은법 시행령 제7조에 의거 도시계획시설(철도:정거장) 변경결정을 하고 지형도면을 작성 고시합니다.

2015년 7월 16일
서울특별시 강남구청장

가. 변경결정 취지

「교통영향평가 분석·개선대책수립」에 의거 도로 Set-Back에 따른 환기구 1개소, 엘리베이터 1개소, 출입구를 이설하려 하고 지하철(노약자) 이용객을 위하여 엘리베이터 1대를 추가 설치하고자 하는 사항임.

나. 도시계획시설(철도 : 정거장) 변경결정 조서

1) 도시계획시설(철도:정거장) 결정(변경) 조서

구분	도면 표시 번호	시설명	시설의 종류	위 치			연장 (m)	면적 (㎡)	최초 결정일	비 고
				기점	종점	주요 경과지				
기정	-	철도	도시철도 (일원정차장)	-	-	일원동 214번지 일대	-	7,470	건설부고시 제358호 (1990.06.22.)	-
변경	-	철도	도시철도 (일원정거장)	-	-	일원동 717번지 일대	-	7,564		<ul style="list-style-type: none"> • 1번출입구에 위치한 엘리베이터 이설 및 신설 (중)52㎡, (감)16㎡ • 3번출입구 개선공사 (중)58㎡

■ 도시계획시설(철도:정거장) 변경 사유서

도면 표시 번호	시설명	변경 내용	변경 사유
-	철도	<ul style="list-style-type: none"> • 승강편의시설(E/M) 이설 및 신설공사와 환기구 이설 및 개선공사 - 위치: 강남구 일원동 717번지 일대 - 면적:7,470㎡→7,564㎡ (증 94㎡) 	<ul style="list-style-type: none"> • 도로 Set-Back에 따라 환기구 1개소, 엘리베이터 1개소, 1번, 3번 출입구를 개선하고자 함

2) 입체적 도시계획시설(철도:정거장) 결정(변경) 조서

구분	도시 표시 번호	시설명	위 치	구분	기정	변경	변경후	최초 결정일	비 고
신설	-	철도	강남구 일원동 717번지 일대	길이 폭 높이	-	- 11.5m - 5.5m - 지하15.25m~ 지상 4.8m (해발고도: 29.45m~ 49.5m)	- 11.5m - 5.5m - 지하15.25m~ 지상 4.8m (해발고도: 29.45m~ 49.5m)	-	• 1번출입구에 위치한 엘리베이터 이설 및 신설 (면적 : 52㎡)

※ 높이, 면적은 추후 측량성과에 따라 변경될 수 있음

■ 입체적 도시계획시설(철도:정거장) 변경 사유서

도면 표시 번호	시설명	변경 내용	변경 사유
-	철도	<ul style="list-style-type: none"> • 승강편의시설(E/M) 이설 및 신설공사 (면적:52㎡) 	<ul style="list-style-type: none"> • 도시계획시설(철도)와 중복되는 사유지에 대해 입체적 도시계획시설 결정을 하고자 함

※ 붙임 지형도면은 참고용 도면이므로 측량, 그 밖의 용도로 사용할 수 없음





다. 관련도면 : 서울특별시 강남구 도시계획과(☎3423-6105) 비치도면과 같음.

※ 고시문 및 지형도면은 토지이용규제정보서비스(<http://luris.mitm.go.kr>)에 게시할 예정이오니 참고하시기 바랍니다.


지하철3호선 정거장(일원역)
도시계획시설(철도) 결정(변경)

도시계획시설(철도) 결정(변경) 및
지형도면 고시도


범례

-  도시철도(기정)
-  도시철도(변경)
-  도시철도(본선)
-  입체적 결정부분

S = 1:1,000

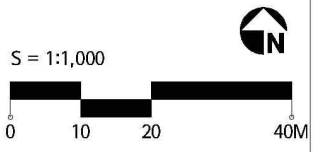

0 10 20 40M

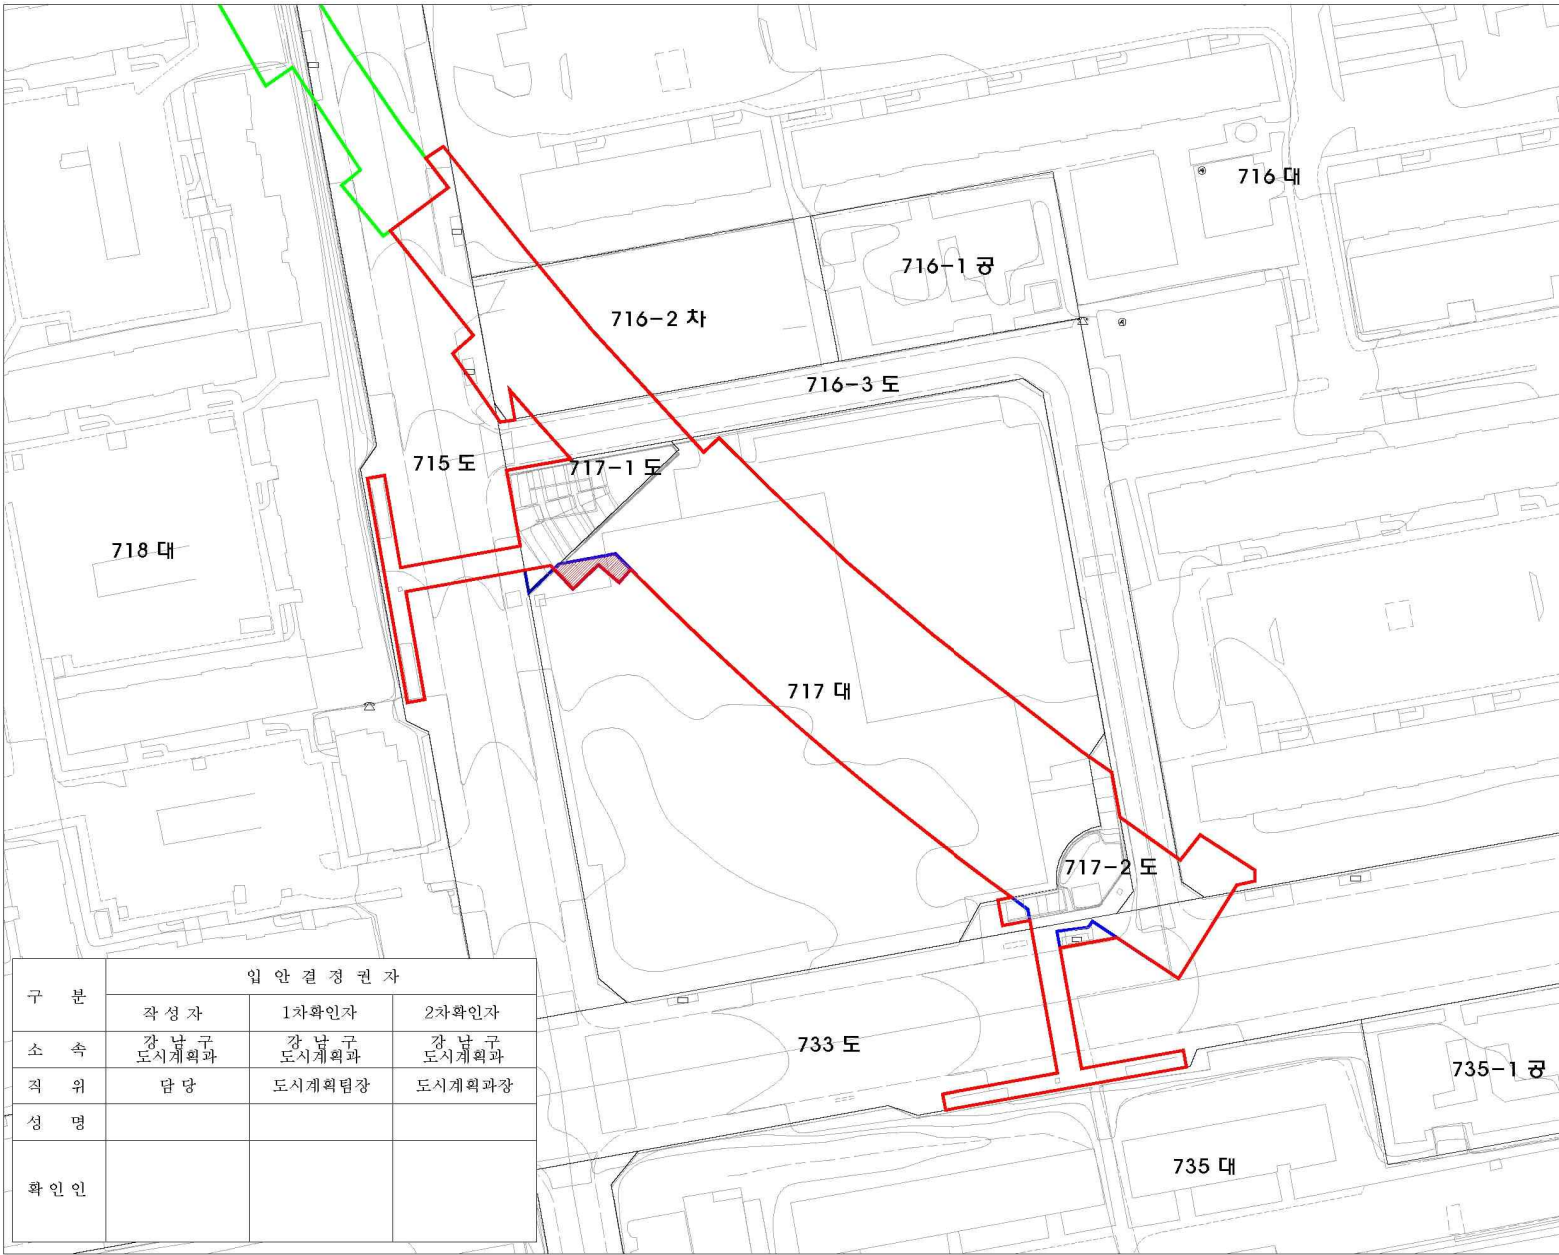

구분	입안 결정권자		
	작성자	1차확인자	2차확인자
소속	강남구 도시계획과	강남구 도시계획과	강남구 도시계획과
직위	담당	도시계획팀장	도시계획과장
성명			
확인인			