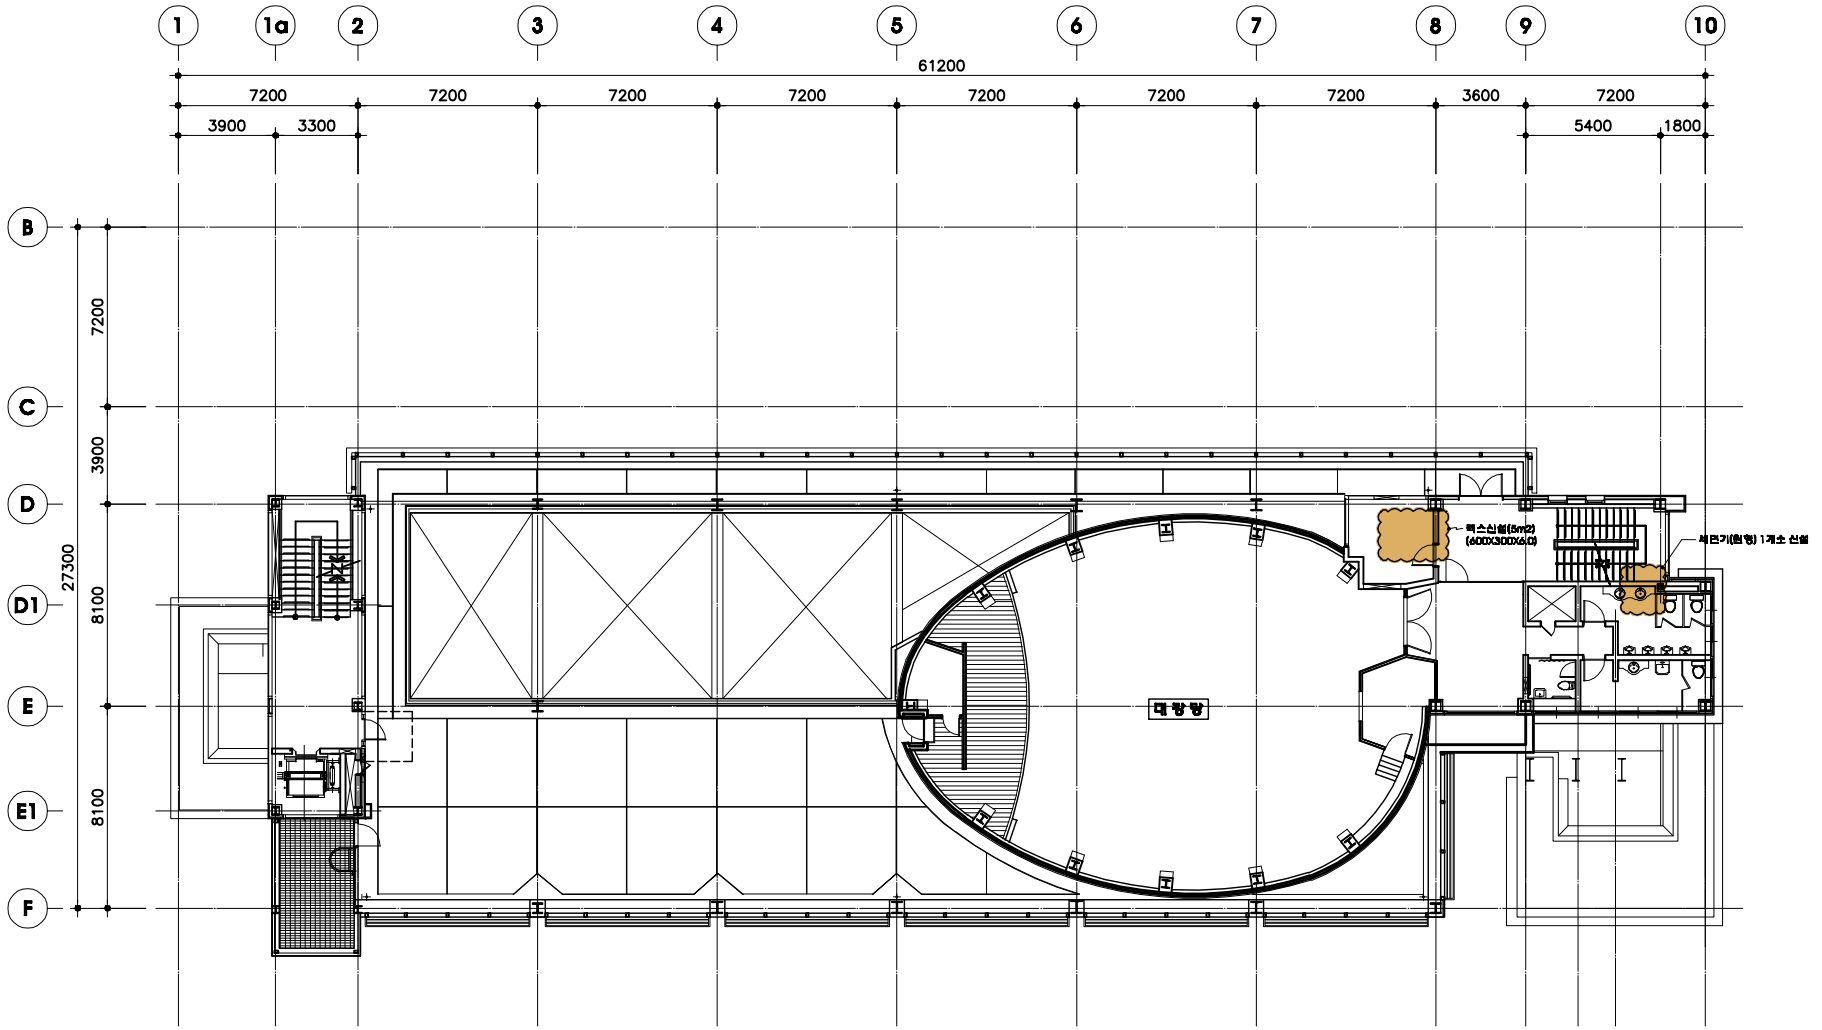

■공사범위

실 명	부위	내 용
P.S실	전정	천정재 철거후 신설(600X300X6.0, 5.0m2)
화장실	내부	원형세면기 1개소 신설

1 / A-000 지상 5 층 평면도(변경후)

SCALE A1: 1/100
A3: 1/200

(주)산성건축사사무소 02) 322-7425, 338-7951	발주처	서울특별시 광남소방서	개정번호	날 짜	내 용	작 인	도면명	지상 5 층 평면도(변경후)	도면확인명		제 도		축 척	A1	1 / 100
	시공사													A3	1 / 200
공사명 광남소방서 청사 환경개선공사	감리사						도면번호	A - 011	일련번호		승 인		작성일자		2014 . 04