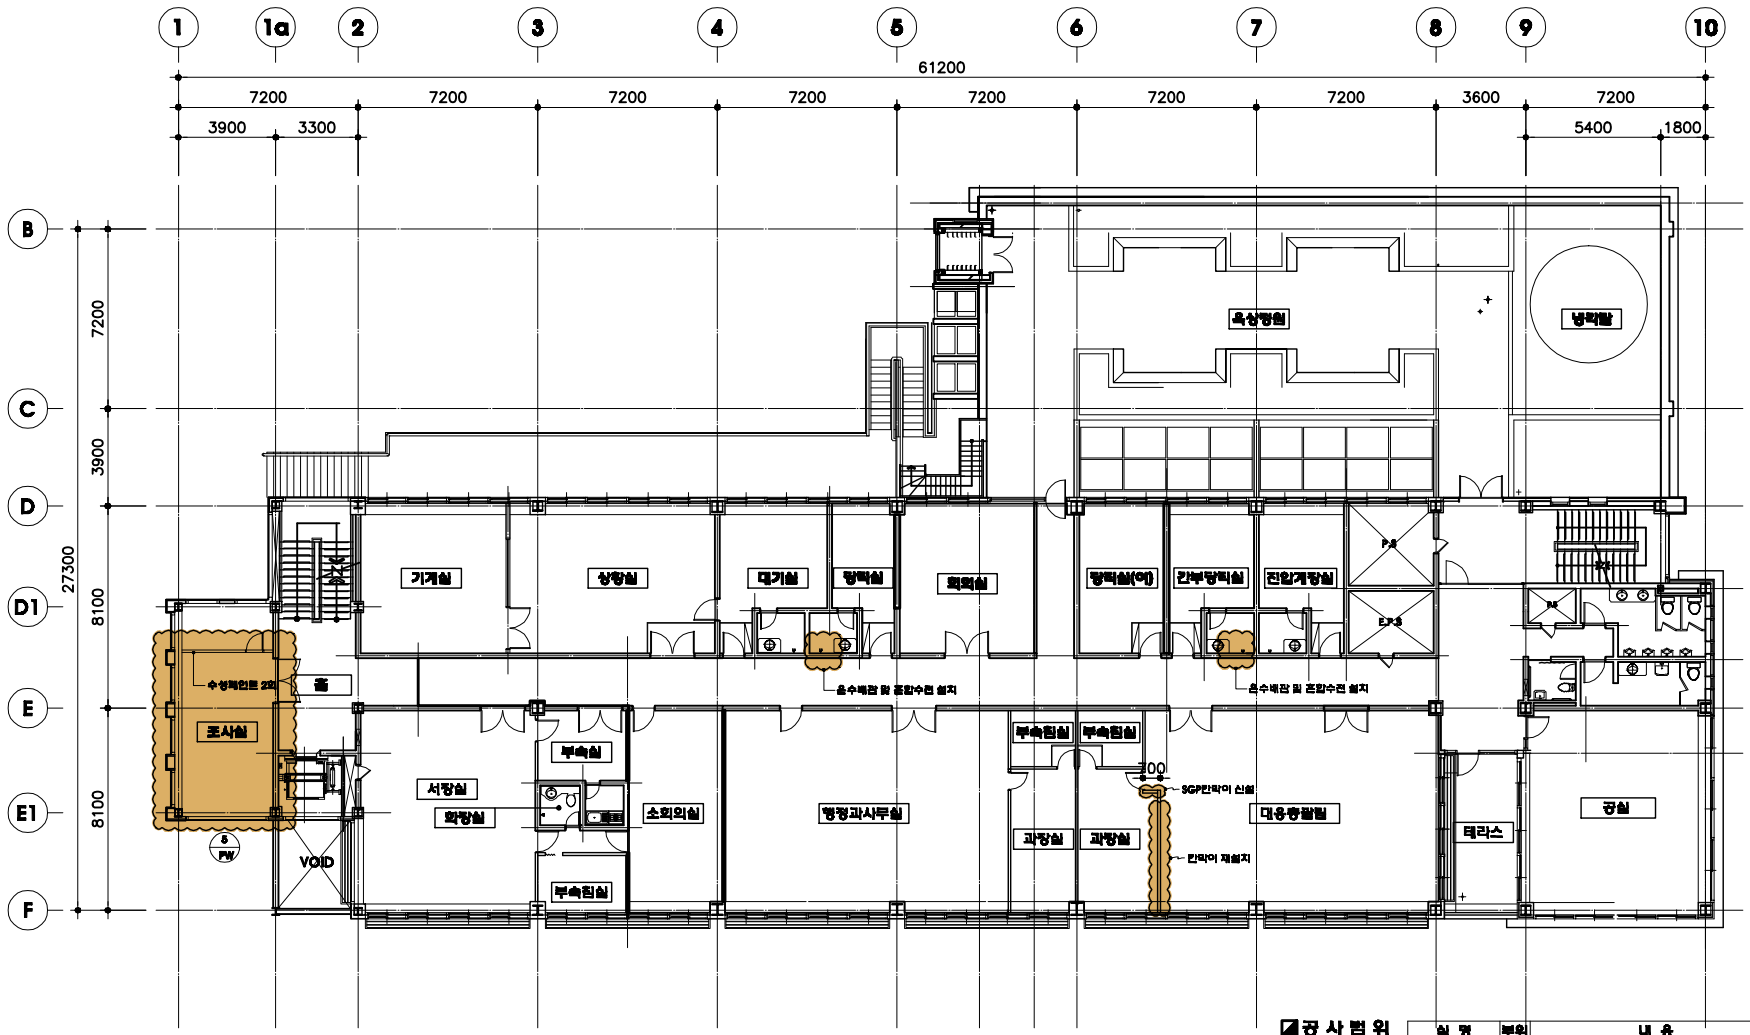

지상 3 층 평면도(변경후)

SCALE A1: 1/100
A3: 1/200

공사범위

실 명	부위	내 용
조사실	창호	플라스틱 미서기창 신설
	벽	수성페인트 2회
대응황팔팀	벽	SGP행당관막이 신설 및 일부 재설치
조사실	창호	디지털번호키 설치
당직실	벽	온수배관 및 혼합수전 설치, 벽타일 부분보수
간부당직실	벽	온수배관 및 혼합수전 설치, 벽타일 부분보수

(주)산성건축사사무소 02) 322-7425, 338-7951	발주처	서울특별시 광남소방서	개정번호	날 짜	내 용	작 업	도면명	지상 3 층 평면도(변경후)	도면확인명		제 도		축 척	A1 1 / 100 A3 1 / 200
	시공사													
공사명 광남소방서 청사 환경개선공사	감리사						도면번호	A - 006	일련번호		승 인		작성일자	2014 . 04