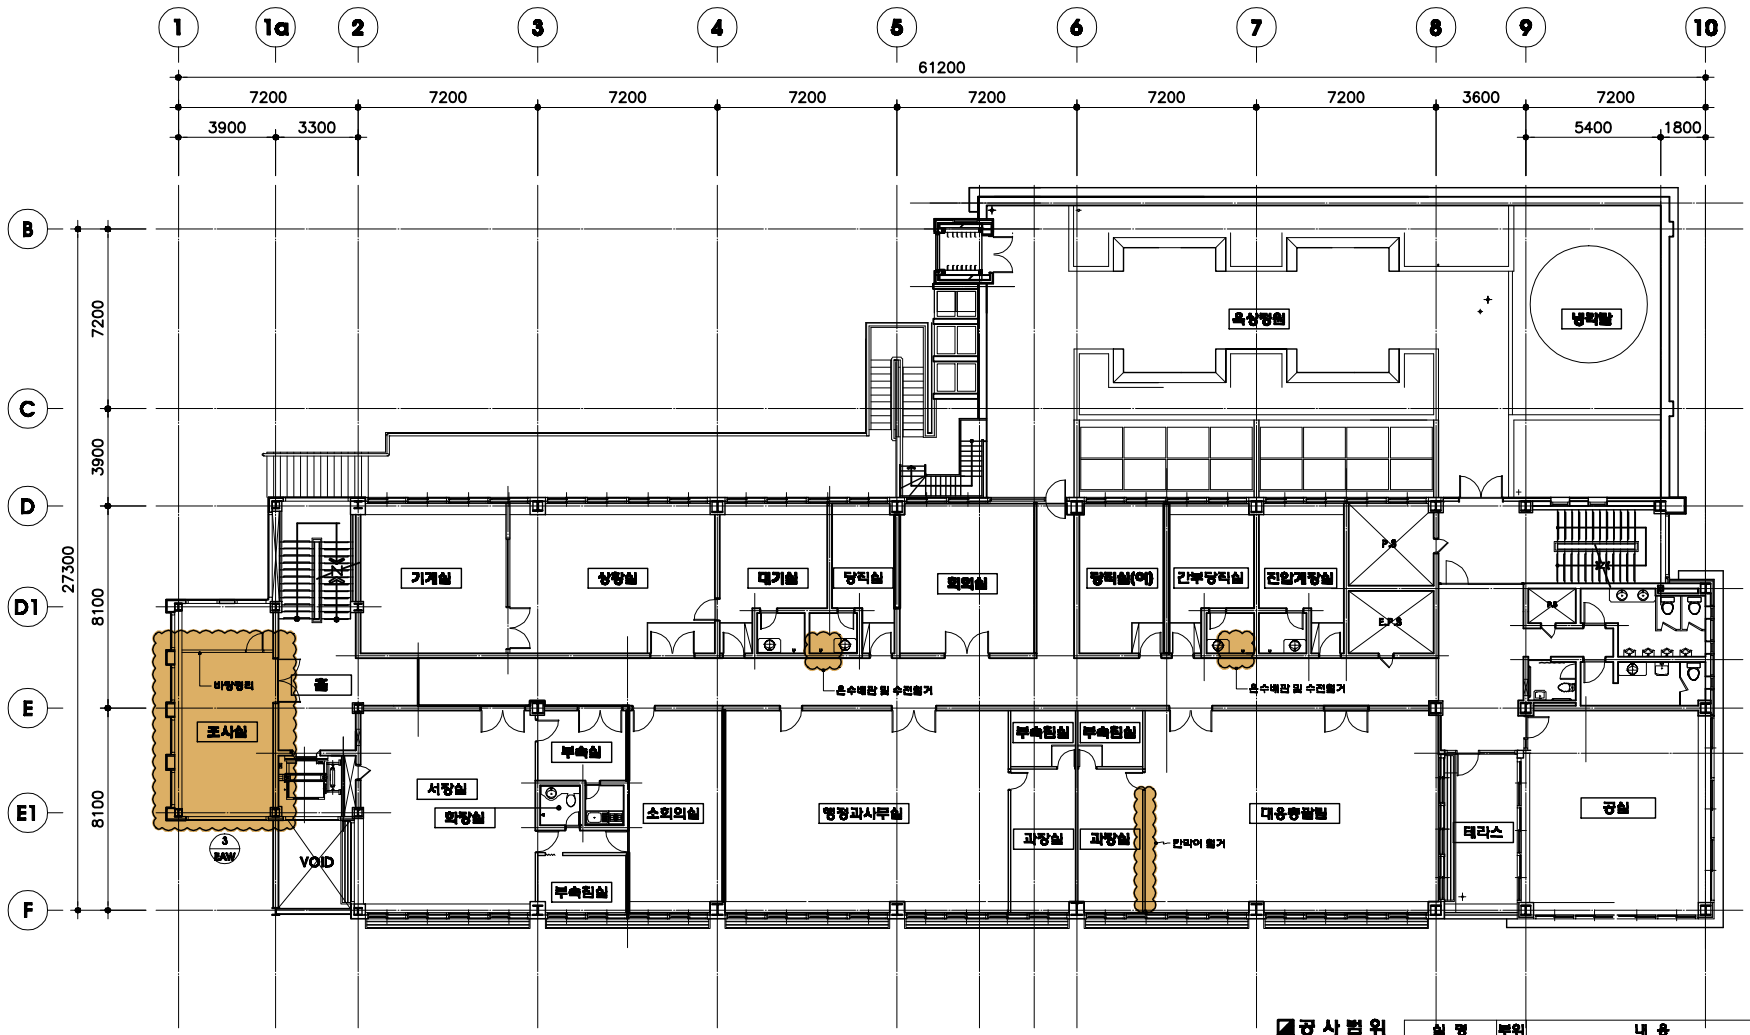


## 지상 3 층 평면도(변경전)

1 / A-000

SCALE A1: 1/100
A3: 1/200

### 공사범위

| 실 명 | 부위 | 내 용 |
|---|---|---|
| 조사실 | 창호 | 알미늄고정창 철거 |
| | 벽 | 도장면 바탕정리 |
| 대응총괄실 | 벽 | SGP경량단익이 철거 |
| 당직실 | 벽 | 은수배관 및 수전 철거 |
| 간부당직실 | 벽 | 은수배관 및 수전 철거 |
| | | |
| | | |

| | | | | | | | | | | | | | |
|---|---|---|---|---|---|---|---|---|---|---|---|---|---|
| (주)산성건축사사무소<br>02) 322-7425, 338-7951 | 발주처 | 서울특별시 광남소방서 | 개정번호 | 날 짜 | 내 용 | 작 연 | 도면명 | 지상 3 층 평면도(변경전) | 도면확인명 | | 제 도 | | 축 척 | A1 | 1 / 100 |
| | 시공사 | | | | | | | | | | | | | A3 | 1 / 200 |
| 공사명 광남소방서 청사 환경개선공사 | 감리사 | | | | | | 도면번호 | A - 007 | 일련번호 | | 승 인 | | 작성일자 | 2014 . 04 | |