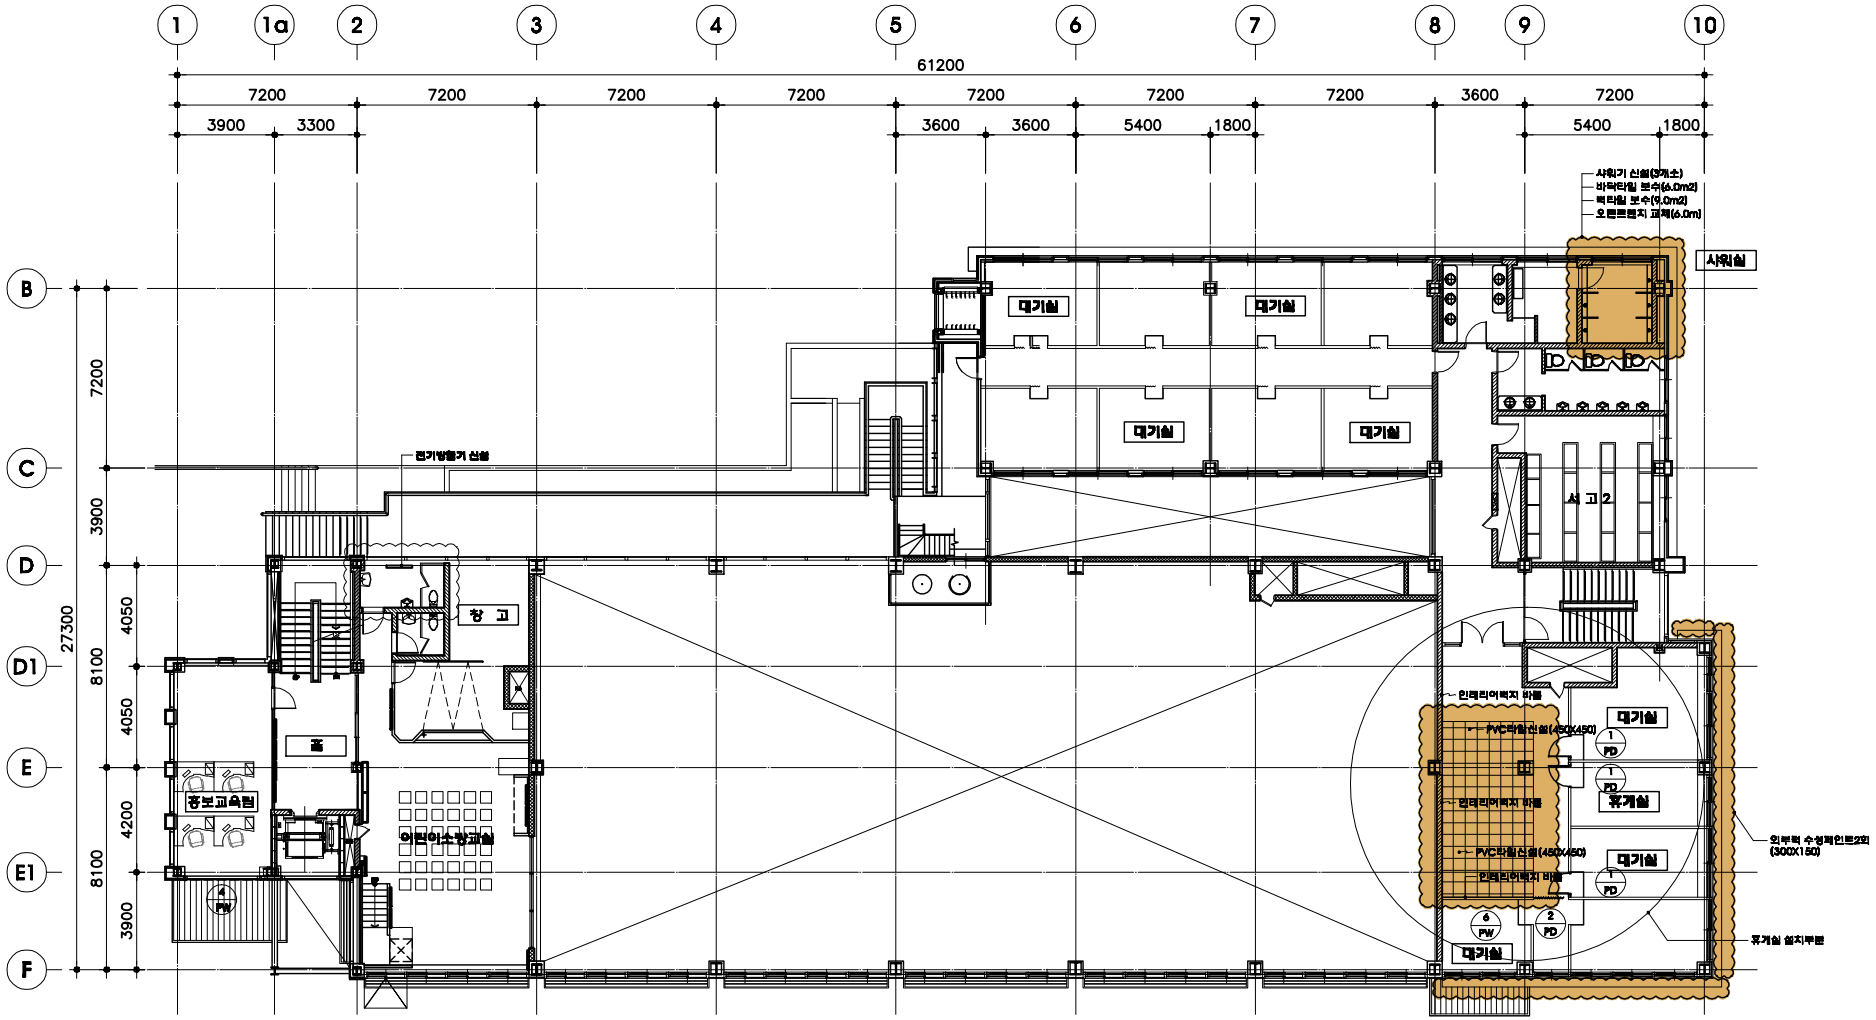

지상 2 층 평면도(변경후)

SCALE A1: 1/100
A3: 1/200

■공 사 범 위

실 명	부위	내 용
체험실확장실	내부	전기방열기 신설
사워실	바닥	바닥타일 부분 신설(6.0m2)
	벽	벽타일 부분 신설(9.0m2)
	기타	사워기 3개소 신설, 오른르렌치신설
홍보교육실	창호	플라스틱 미서기창 신설
휴게실	내부	출입문 설치4개소, 바닥PVC타일신설, 벽체도장
	내부	기성튜스텐드형 목제칸막이설치(L=2M, 4개소)
스라브 틱	외부	수성페인트 2회

(주)산성건축사사무소 02) 322-7425, 338-7951	발주처	서울특별시 강남소방서	개정번호	날 짜	내 용	작 인	도면명	지상 2 층 평면도(변경후)	도면작업명		제 도		축 척	A1	1 / 100
	시공사													A3	1 / 200
공사명 강남소방서 및 역삼,영동119안전센터 환경개선공사	감리사						도면번호	A - 006	일련번호		승 인		작성일자	2014. 04			