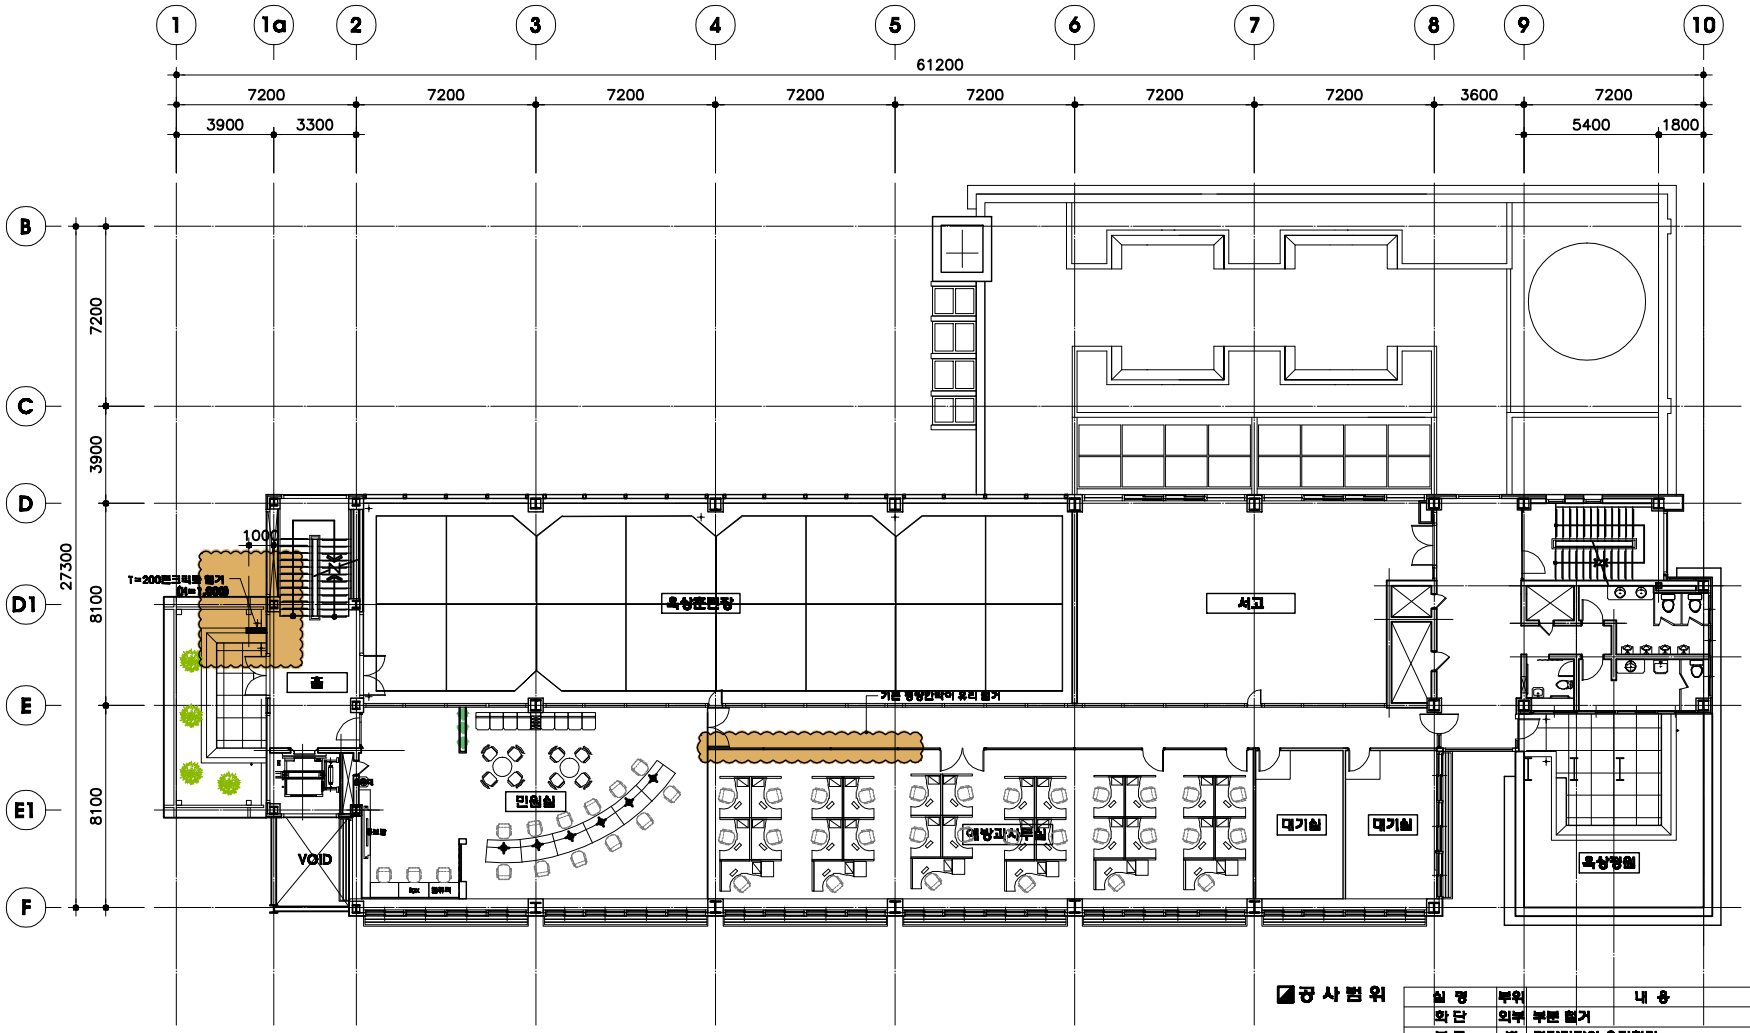

지상 4 층 평면도(변경전)

SCALE A1: 1/100
A3: 1/200

공사범위

실 명	부위	내 용
화 단	외부	부분 철거
복 도	벽	경량칸막이 유리철거

(주)산성건축사사무소 02) 322-7425, 338-7951	발주처	서울특별시 광남소방서	개정번호	날 짜	내 용	확 인	도면명	지상 4 층 평면도(변경전)	도면확인명		제 도		축 척	A1	1 / 100
	시공사													A3	1 / 200
공사명 광남소방서 청사 환경개선공사	감리사						도면번호	A - 009	일련번호		승 인		작성일자		2014 . 04