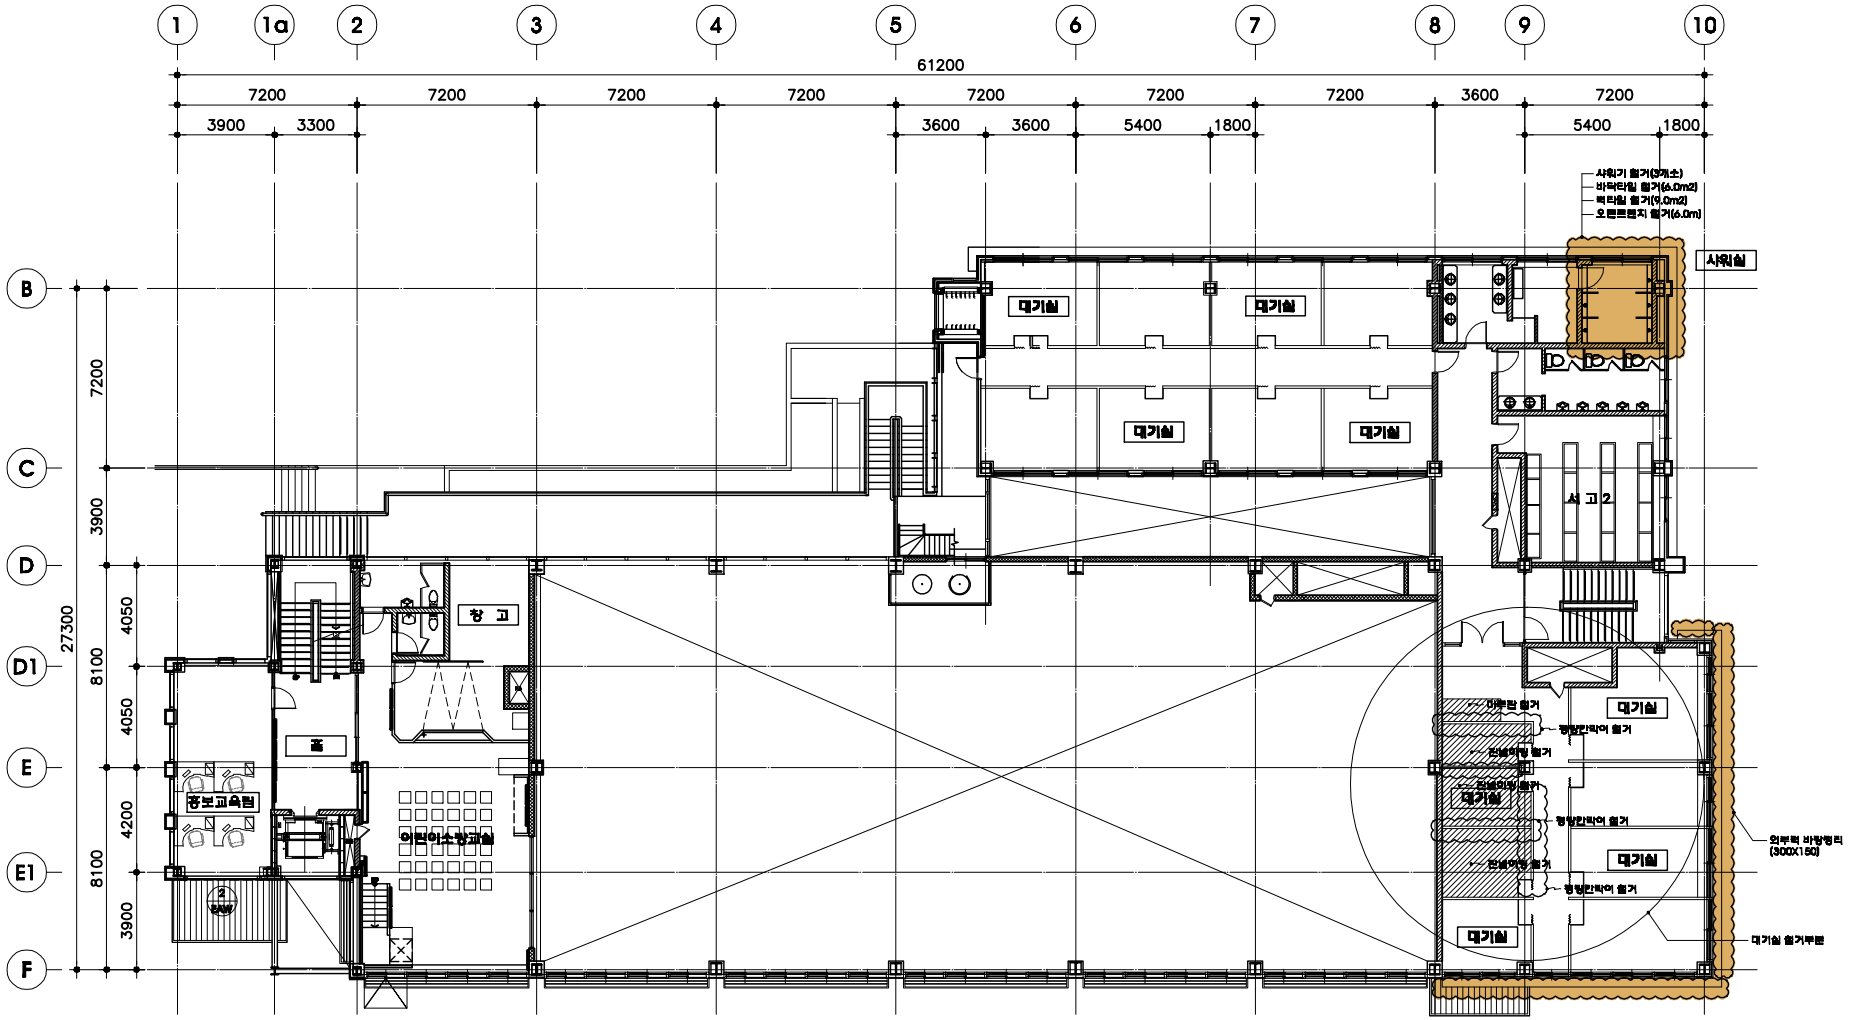

지상 2 층 평면도(변경전)

1 / A-005

SCALE A1: 1/100
A3: 1/200

공사범위

실 명	부위	내 용
사워실	바닥	바닥타일 부분 철거(6.0m2)
	벽	벽타일 부분 철거(9.0m2)
	기타	사워기 3개소 철거
	기타	오픈트렌치 철거
종보교육실	창호	알미늄고정창 철거
구조대대기실	벽	평량칸막이철거
스라브 벽	외부	콘크리트면 바탕정리

(주)산성건축사사무소 02) 322-7425, 338-7951	발주처	서울특별시 강남소방서	개정번호	날 짜	내 용	확 인	도면명	지상 2 층 평면도(변경전)	도면작업명		제 도		축 척	A1 1 / 100 A3 1 / 200
	시공사													
공사명 강남소방서 및 역삼,청량119안전센터 환경개선공사	감리사						도면번호	A - 005	일련번호		승 인		작성일자	2014. 04