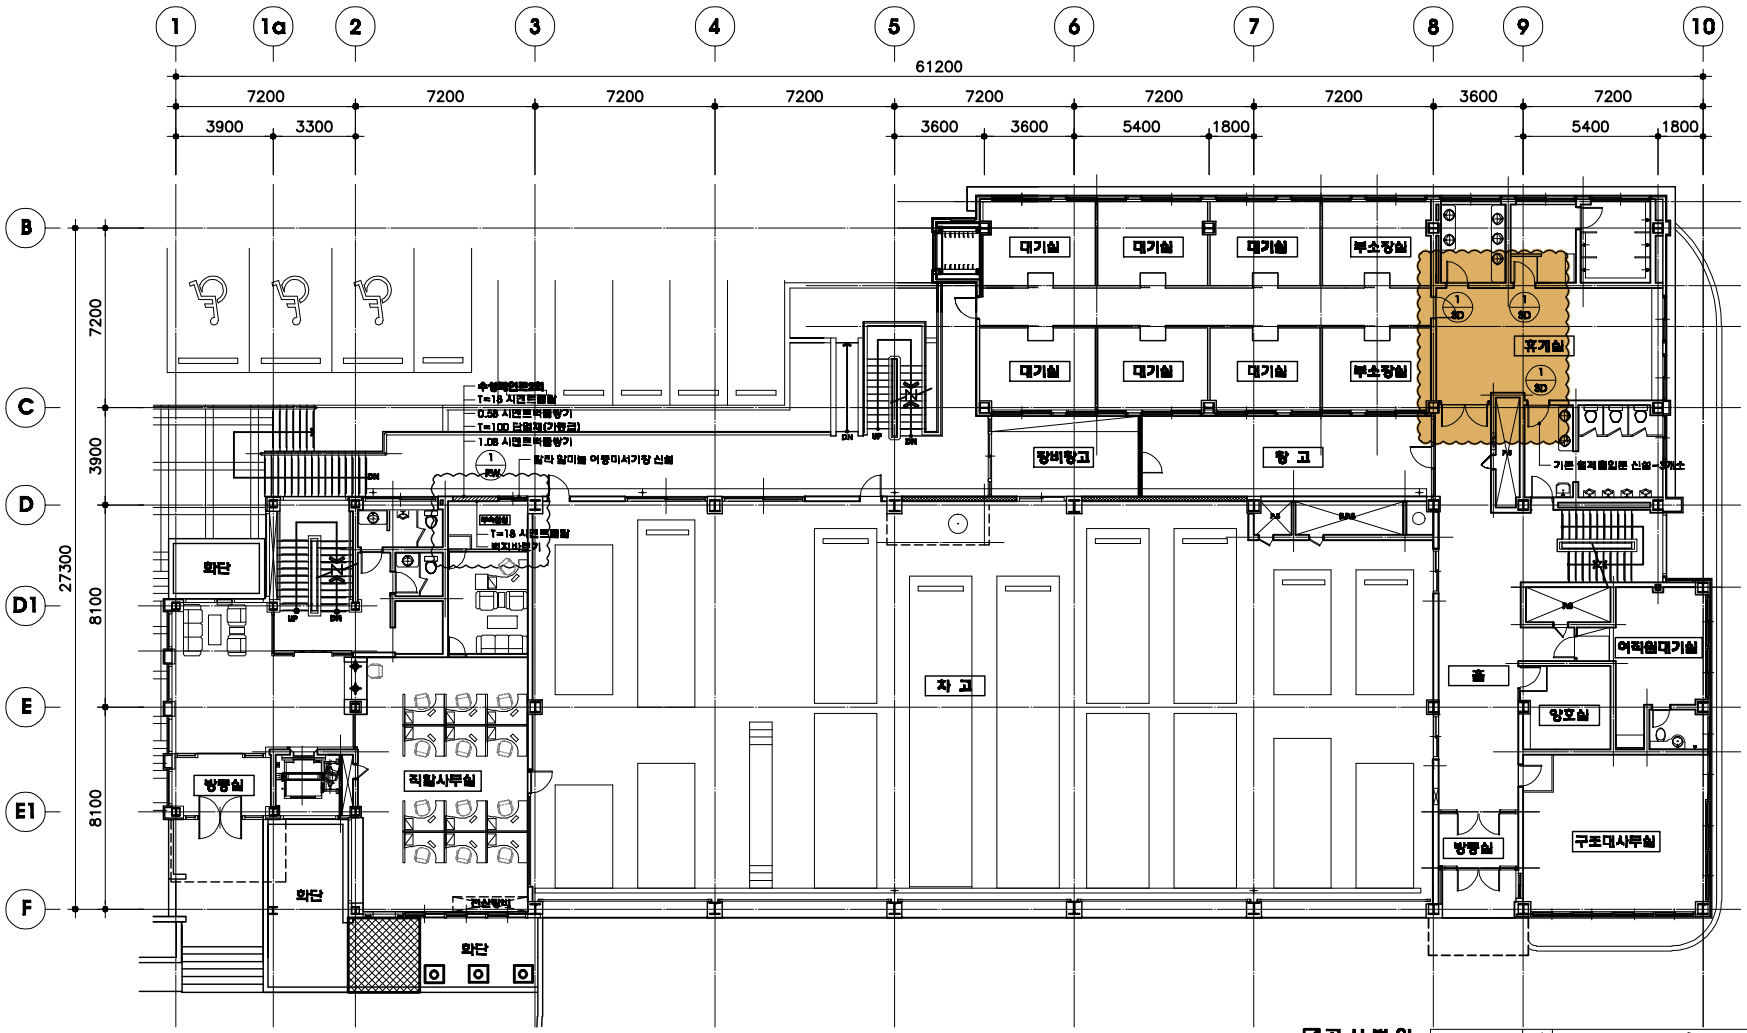


## 지상 1 층 평면도(변경후)

SCALE A1: 1/100
A3: 1/200

◪공 사 범 위

| 실 명 | 부위 | 내 용 |
|---|---|---|
| 부속원실 | 벽 | 외부 플라스틱 이중창 신설 |
| | 벽 | 벽 철거 부분 조적벽 신설 |
| | 벽 | 내부 도배 신설 |
| 휴게실 | 벽 | 기존 내부출입문 신설 |
| 센터장실 | 내부 | 스팬드럴 냉.난방기 설치 |

| | | | | | | | | | | | | | | | |
|---|---|---|---|---|---|---|---|---|---|---|---|---|---|---|---|
| (주)산성건축사사무소<br>02) 322-7425, 338-7951 | 발주처 | 서울특별시 광남소방서 | 개정번호 | 날 짜 | 내 용 | 작 인 | 도면명 | 지상 1 층 평면도(변경후) | 도면확인명 | | 제 도 | | 축 척 | A1 | 1 / 100 |
| | 시공사 | | | | | | | | | | | | | A3 | 1 / 200 |
| 공사명 광남소방서 청사 환경개선공사 | 감리사 | | | | | | 도면번호 | A - 004 | 일련번호 | | 승 인 | | 작성일자 | 2014 . 04 | |