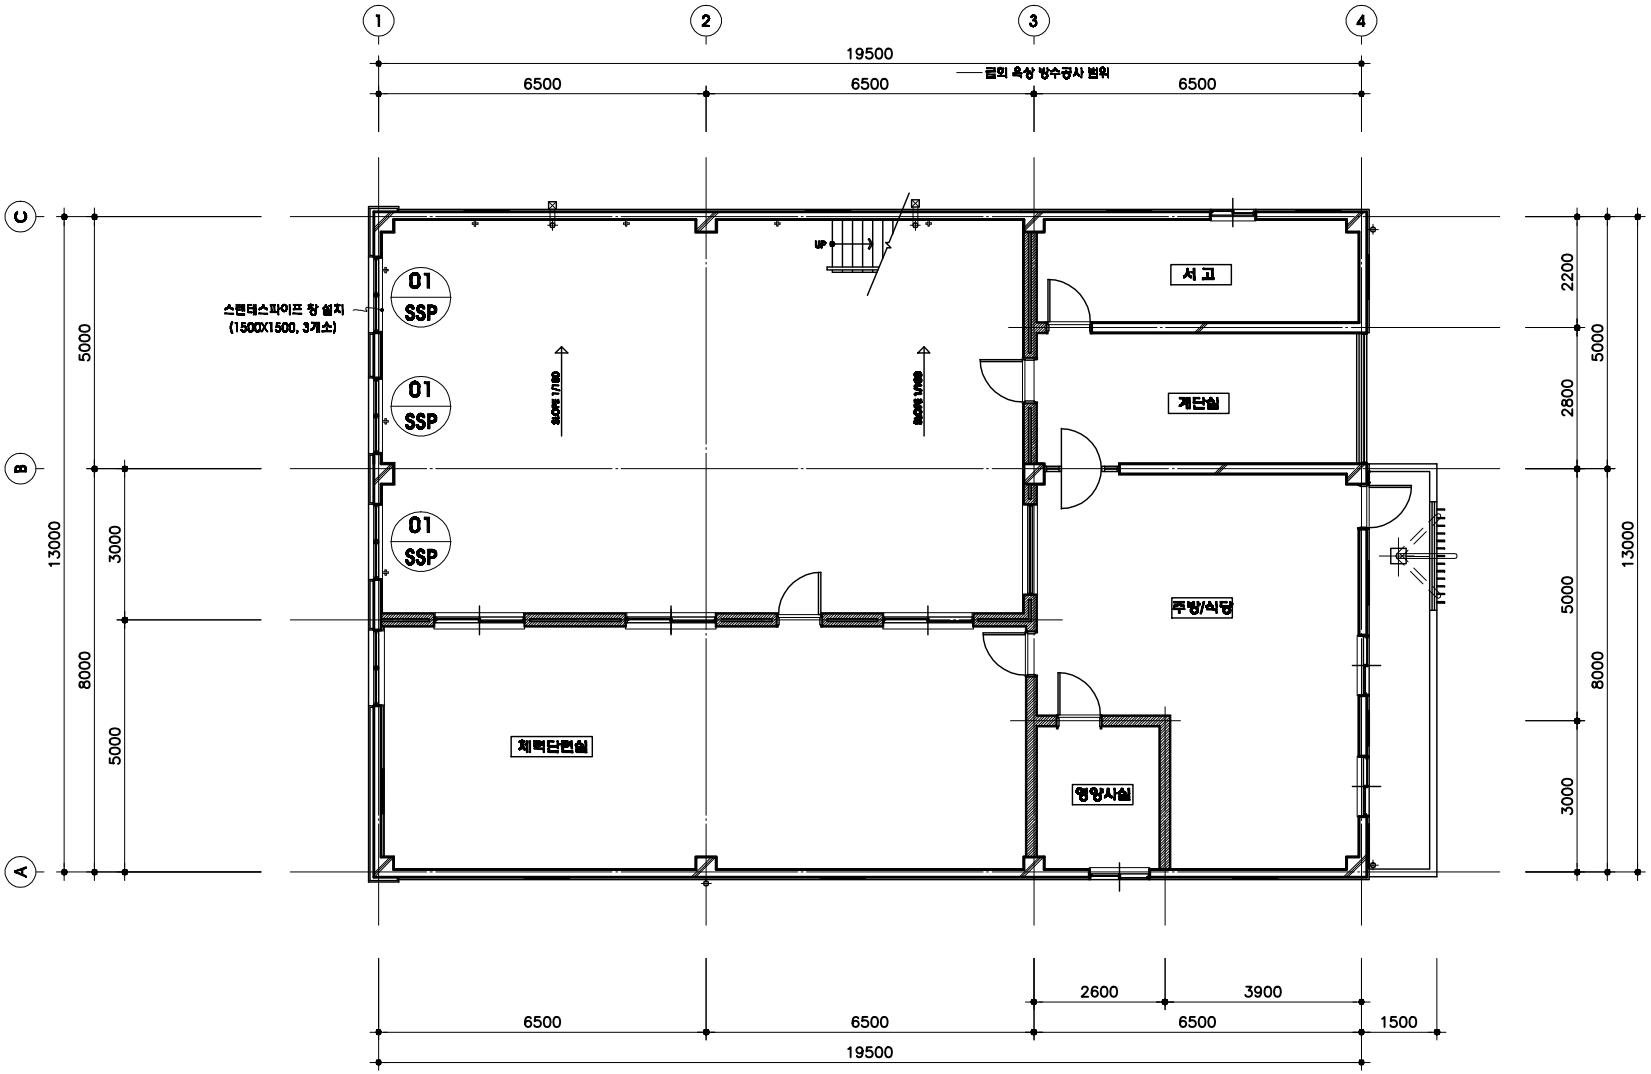

3 층 평 면 도 [변경후]

(영등119 안전센터)

SCALE : 1/50(A1)
SCALE : 1/100(A3)

(주)산성건축사사무소 02) 322-7425, 336-7951	발주처	서울특별시 강남소방서	개정번호	날 짜	내 용	확 인	도면명	영등119 안전센터 3층 평 면 도 [변경후]	도면작업명		제 도		축 척	A1	1 / 50
	시공사													A3	1 / 100
공사명	강남소방서 별 역삼,영등119안전센터 환경개선공사	감리사					도면번호	A - 021	일련번호		승 인		작성일자		2014.04