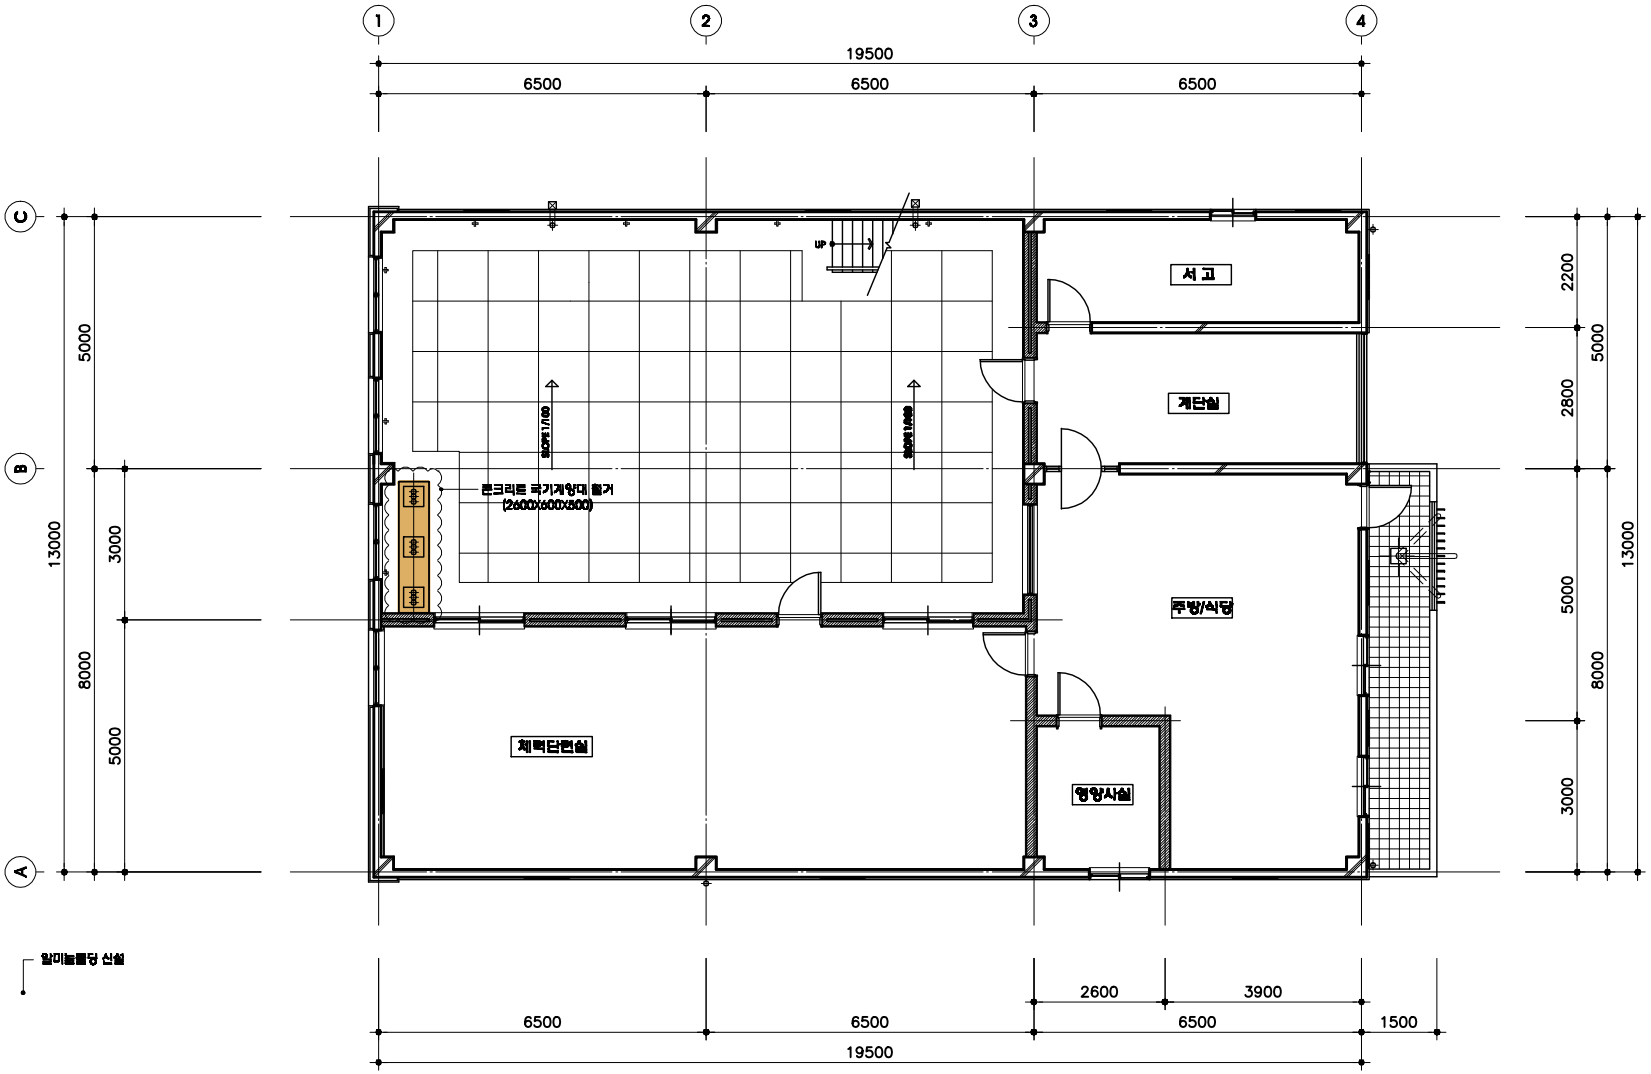

3 층 평 면 도 [변경전]
(영종119 안전센터)

SCALE : 1/50(A1)
SCALE : 1/100(A3)

(주)산성건축사사무소 02) 322-7425, 338-7951	발 주 처	서울특별시 강남소방서	개정번호	날 짜	내 용	확 인	도 면 명	영종119 안전센터 3 층 평 면 도 [변경전]	도면화일명		제 도		축 척	A1	1 / 50
	시 공 사													A3	1 / 100
공 사 명 강남소방서 및 역삼,영종119안전센터 환경개선공사	감 리 사						도면번호	A - 020	일련번호		승 인		작성일자	2014.04	