

# 흑석재정비촉진계획(흑석9구역) 변경 결정안에 관한 의견청취의 건

의안 번호	2641
----------	------

제출년월일 : 2015. 11.

제 출 자 : 동작구청장

## 1. 안건명

- 흑석재정비촉진계획(흑석9,10구역) 변경 결정안에 관한 의견청취의 건

## 2. 상정사유 및 근거

- 서울시고시 제2006-357호(2006.10.19)로 흑석재정비촉진지구 지정되고, 서울시고시 제2008-307호(2008.9.11), 제2015-122호(2015.5.7)로 결정(변경)된 재정비촉진계획 변경에 대하여 「도시재정비 촉진에 관한 특별법」 제9조 제3항 규정에 의거 동작구의회 의견을 청취하고자 함.

## 3. 추진현황

- 2006.10.19 : 흑석재정비촉진지구 지정(서울시고시 제2006-357호)
- 2008.09.11 : 흑석재정비촉진지구 변경안정 및 재정비촉진계획 결정(서울시고시 제2008-307호)
- 2013.02.28 : 흑석9재정비촉진구역 조합설립인가
- 2014.06.30 : 흑석재정비촉진계획 변경 결정 요청 (조합→구)
- 2014.08.12~11.14 : 총괄계획가(MP)회의 (2회)
- 2015.02.13 : 흑석9구역 촉진계획 (변경) 서울시 회의
- 2015.06.12 : 촉진계획 변경(안) 보완 제출 (조합→구)
- 2015.8월~9월 : 입안절차 이행(주민공람, 의회의견청취, 주민공청회)
- 2015.10.16/28(2회) : 서울시 협의의견 통보(공공시설 추가 반영)
- 2015.11.16 : 최종 변경계획(안) 반영 제출(조합→구)
  - 사회복지시설(노인요양시설 :토지 1,000㎡, 건축물 2,800㎡)

## 4. 주요내용

### 가. 흑석재정비촉진지구의 명칭·유형·위치·면적 및 지정목적

명 칭	유 형	위 치	면 적(m <sup>2</sup> )	지 정 목 적
흑석재정비 촉진지구	주거지형	동작구 흑석동 84-10번지 일원	898,252.6	노후불량 주택이 밀집되고 도로, 공원 등 기반시설이 열악한 흑석동 일대의 주거환경개선 및 기반시설 확충 등을 통한 종합적, 체계적 도시정비

### 나. 재정비촉진계획의 개요

#### 1) 토지이용에 관한 계획(변경)

구 분	면 적(m <sup>2</sup> )			구성비(%)	비 고	
	기 정	증 감	변경후			
총 계	898,252.6	-	898,252.6	100.0		
주거용지	소 계	520,447.1	증)7,025.3	527,472.4	58.7	
	공동주택	468,366.9	증)7,025.3	475,392.2	52.9	흑석9,10구역
	주상복합	52,080.2	-	52,080.2	5.8	
계획 기반 시설 용지	소 계	304,326.2	감)9,163.3	295,162.9	32.9	
	도 로	103,197.4	감)4,863.3	98,334.1	10.9	흑석9,10구역
	공공청사	4,750.6	-	4,750.6	0.5	
	문화시설	750.0	-	750.0	0.1	
	복합커뮤니티시설	2,373.0	-	2,373.0	0.3	
	사회복지시설	2,511.2	증)1,000.0	3,511.2	0.4	흑석9구역
	대학교 (의료시설)	24,175.3	-	24,175.3	2.7	
	학 교	64,793.0	-	64,793.0	7.2	
	공 원	83,200.0	감)4,773.0	78,427.0	8.7	흑석9,10구역
	녹 지	11,612.2	-	11,612.2	1.3	
	공공공지	6,963.5	감)527.0	6,436.5	0.7	흑석9구역
기타	소 계	73,479.3	증)2,138.0	75,617.3	8.4	
	현황녹지	20,792.9	-	20,792.9	2.3	
	근린생활시설	9,279.0	증)527.0	9,806.0	1.1	흑석9구역
	종교시설	17,104.4	증)1,611.0	18,715.4	2.1	흑석9구역
	지구단위계획	26,303.0	-	26,303.0	2.9	

2) 인구·주택 수용계획(변경)

구 분		계획세대(세대)		인구수(인)		비 고
		기 정	변 경	기 정	변 경	
합 계		10,673 (12,183)	11,032 (12,421)	26,088 (27,598)	26,919 (28,308)	
촉진 구역	소 계	8,536	8,584	20,486	20,602	
	40㎡	563	583	1,351	1,399	
	40~60㎡	2,046	2,528	4,910	6,067	
	60~85㎡	4,817	4,581	11,561	10,994	
	85㎡초과	1,110	892	2,664	2,141	
존치지역		2,137	2,448	5,602	6,317	

주) ( )는 부분임대 포함시 세대수 및 인구수임.

주) ( )는 부분임대 포함시 인구수임.

3) 교육시설, 문화시설, 복지시설 등 기반시설 설치계획(변경없음)

구 분	개소		면 적(㎡)			비 고
	기 정	변경	기 정	변 경	변경 후	
합 계	20	21	99,353.1	증)1,000	100,353.1	
교육시설	5	5	88,968.3	-	88,968.3	
사회복지시설	4	5	2,511.2	증)1,000	3,511.2	
복합커뮤니티시설	3	3	2,373.0	-	2,373.0	
문화시설	2	2	750.0	-	750.0	
공공청사	6	6	4,750.6	-	4,750.6	

#### 4) 공원·녹지 및 환경보전계획(변경)

구 분	명 칭	개 소		면 적(m <sup>2</sup> )			비 고
		기정	변경	기 정	변 경	변경 후	
합 계		29	26	101,775.7	감)5,300.0	96,475.7	
공원	소 계	17	16	83,200.0	감)4,700.0	78,427.0	
	문화공원	2	2	17,757.0	-	17,757.0	
	근린공원	6	5	55,737.5	감)4,659.0	51,078.5	
	어린이공원	2	2	2,163.5	-	2,163.5	
	소공원	7	6	7,542.0	감)114.0	7,428.0	
녹지	소 계	4	4	11,612.2	-	11,612.20	
	연결녹지	1	1	3,011.2	-	3,011.2	
	완충녹지	2	2	5,126.7	-	5,126.7	
	경관녹지	1	1	3,474.3	-	3,474.3	
기타	공공공지	8	7	6,963.5	감)527.0	6,436.5	

#### 5) 교통계획(변경없음)

#### 6) 경관계획(변경없음)

#### 7) 도시·주거환경정비기본계획(변경)

##### ○ 흑석9구역(주택재개발사업)(변경)

구분	구역 번호	생활권 유형	동명	지 번	면적 (ha)	용적률	층수	건폐율	추진 단계	시행방식	정비유형	비고
기정	16	C	흑석동	흑석동 90	9.4	190%	-	60%	2	주택재개발사업	전면개발	흑석9
변경	16	C	흑석동	흑석동 90	9.4	205%	-	60%	2	주택재개발사업	전면개발	흑석9

##### ○ 흑석10구역(주택재개발사업)(해제)

구분	구역 번호	생활권 유형	동명	지 번	면적 (ha)	용적률	층수	건폐율	추진 단계	시행방식	정비유형	비고
기정	22	C	흑석동	흑석동 204-9	3.3	105%	-	40%	3	주택재개발사업	전면개발	흑석10
해제	22	C	흑석동	흑석동 204-9	3.3	105%	-	40%	3	주택재개발사업	전면개발	흑석10

8) 재정비촉진구역 지정에 관한 사항(변경)

구 분	면 적(㎡)		구성비(%)		비 고	
	기 정	변경 후	기 정	변경 후		
재정비촉진지구	898,252.6	898,252.6	100.0	100.0	-	
지구단위계획구역	26,841.0	26,841.0	3.0	3.0	주민참여형재생사업	
재정비촉진구역(1~11구역)	668,258.5	635,306.5	74.4	70.7	-	
흑석1재정비촉진구역	35,303.0	35,303.0	3.9	3.9	주택재개발사업	
	흑석2재정비촉진구역	45,229.0	45,229.0	5.0	5.0	도시환경정비사업
	흑석3재정비촉진구역	103,497.4	103,497.4	11.5	11.5	주택재개발사업
	흑석4재정비촉진구역	56,622.8	56,622.8	6.3	6.3	주택재개발사업
	흑석5재정비촉진구역	40,940.8	40,940.8	4.6	4.6	주택재개발사업
	흑석6재정비촉진구역	64,016.3	64,016.3	7.1	7.1	주택재개발사업
	흑석7재정비촉진구역	74,477.0	74,477.0	8.3	8.3	주택재개발사업
	흑석8재정비촉진구역	34,597.1	34,597.1	3.9	3.9	주택재개발사업
	흑석9재정비촉진구역	94,094.0	94,094.0	10.5	10.5	주택재개발사업
	흑석10재정비촉진구역	32,952.0	-	3.7	-	주택재개발사업
	흑석11재정비촉진구역	86,529.1	86,529.1	9.6	9.6	주택재개발사업
존치 관리	1	111,480.0	144,432.0	12.4	16.1	
	3	22,944.0	22,944.0	2.6	2.6	메디컬센터
	4	10,566.0	10,566.0	1.2	1.2	중대부속초교
	5	13,665.0	13,665.0	1.5	1.5	은로초교
	6	5,791.2	5,791.2	0.6	0.6	흑석시장
	7	14,372.0	14,372.0	1.6	1.6	중대부중
	8	8,961.0	8,961.0	1.0	1.0	완성군묘
	9	12,156.9	12,156.9	1.4	1.4	개인소유토지
	10	2,834.0	2,834.0	0.3	0.3	아파트 건축허가지역
	11	383.0	383.0	0.0	0.0	흑석동173-152 외 2필지
	소계	203,153.1	236,105.1	22.6	26.3	

9) 재정비촉진사업별 용도지역 변경계획

○ 흑석9구역(주택재개발사업)(변경)

구분		면적 (㎡)			구성비(%)
		기정	변경	변경후	
총계		94,094	-	94,094	100.0
주거 지역	소계	94,094	-	94,094	100.0
	제1종일반주거지역	232	감)232	-	-
	제2종일반주거지역(7층)	34,233	감)251	33,982	36.1
	제2종일반주거지역	59,629	증)483	60,112	63.9
	제3종일반주거지역	-	-	-	-
	준주거지역	-	-	-	-

○ 흑석10구역(주택재개발사업)(해제)

구분		면적 (㎡)			구성비(%)
		기정	변경	변경후	
총계		32,952	-	32,952	100.0
주거 지역	소계	32,952	-	32,952	100.0
	제1종일반주거지역	32,952	감)491	32,461	98.5
	제2종일반주거지역(7층)	-	증)491	491	1.5
	제2종일반주거지역	-	-	-	-
	제3종일반주거지역	-	-	-	-
	준주거지역	-	-	-	-

10) 재정비촉진사업별 용적률 · 건폐율 및 높이계획 등 건축계획(변경)

○ 흑석9구역(주택재개발사업)(변경)

구분	주용도	건폐율 (%)	용적률		높이계획		비고
			기준(%)	상한(%)	평균층수 / 최고층수	최고높이 (m)	
기정	공동주택 및 부대복리시설	18.2	190 이하	235이하	20.5/25	-	
변경		19.3	205 이하	255이하	21.4/25		

○ 흑석10구역(주택재개발사업)(해제)

구분	주용도	건폐율 (%)	용적률		높이계획		비고
			기준(%)	상한(%)	평균층수 / 최고층수	최고높이 (m)	
기정	공동주택 및 부대복리시설	40	190 이하	105이하	-/4	-	
해제		-	-	-	-		

11) 기반시설의 비용분담계획(변경)

구역명	구역면적 (㎡)	기반시설면적(㎡)						순부담율 (%)
		계획 기반시설	계획기반 시설내 국공유지	기존기반 시설내 국공유지	유상 매입시설	순부담면적	A-B-C-D	
		A	B	C	D			
흑석1재정비촉진구역	35,303.0	14,704.0	3,225.0	1,875.0	-	9,604.0	27.2	
흑석2재정비촉진구역	45,229.0	19,504.0	9,313.0	2,649.0	-	7,542.0	16.7	
흑석3재정비촉진구역	103,497.4	31,616.0	9,496.0	5,069.1	-	17,050.9	16.5	
흑석4재정비촉진구역	56,622.8	15,510.6	2,561.0	1,252.0	-	11,697.6	20.7	
흑석5재정비촉진구역	40,940.8	8,475.2	1,324.0	822.0	-	6,329.2	15.5	
흑석6재정비촉진구역	64,016.3	15,824.8	4,741.0	3,237.6	-	7,846.2	12.3	
흑석7재정비촉진구역	74,477.0	19,147.9	7,284.0	3,441.0	-	8,422.9	11.3	
흑석8재정비촉진구역	34,597.1	12,520.7	4,842.2	4,156.8	-	3,521.7	10.2	
흑석9재정비촉진구역	기정	94,094.0	35,281.0	16,628.0	2,439.0	16,214.0	17.2	
	변경	94,094.0	32,824.7	15,423.0	3,279.6	14,122.1	15.0	
흑석10재정비촉진구역	기정	32,952.0	6,707.0	1,066.0	850.0	4,791.0	14.5	
	해제	-	-	-	-	-	-	
흑석11재정비촉진구역	86,529.1	29,546.9	1,369.1	16,823.1	-	11,354.7	13.1	

12) 임대주택 건설 등 세입자 등의 주거대책(변경)

구분	임대				부분 임대	
	소계	40㎡이하	40~50㎡이하	50~60㎡이하		
흑석1	86	34	34	18	157	
흑석2	101	-	80	21	196	
흑석3	338	156	136	46	320	
흑석4	147	62	62	23	-	
흑석5	114	46	51	17	-	
흑석6	165	70	68	27	34	
흑석7	162	65	75	22	322	
흑석8	94	40	44	10	77	
흑석9	기정	215	90	90	35	404
	변경	261	110	106	45	283
흑석10	기정	-	-	-	-	-
	해제	-	-	-	-	-
흑석11	-	-	-	-	-	
계	기정	1,422	563	640	219	1,510
	변경	1,468	583	656	229	1,389

※ 흑석11구역 계획세대수 및 인구는 특별건축구역지정 및 계획 수립시 반영토록 함.

13) 재정비촉진구역별 정비계획

○ 흑석9구역(주택재개발사업)(변경)

가) 정비구역의 위치 및 면적

구분	재정비촉진사업 명칭	위 치	면 적(m <sup>2</sup> )			비 고
			기 정	변 경	변경 후	
기정	주택재개발사업	흑석동90 번지일대	94,094	-	94,094	

나) 정비계획

(가) 토지이용계획

구 분	명 칭	면 적(m <sup>2</sup> )			비 율(%)	비 고
		기 정	증 감	변경후		
합 계		94,094.0	-	94,094.0	100.0	
정비기반 시설	소 계	35,281.0	감)2,456.3	32,824.7	34.9	
	도로	4,171.8	증)187.7	4,359.5	4.6	
	공원	15,368.0	감)3,117.0	12,251.0	13.0	
	사회복지시설	-	증)1,000.0	1,000.0	1.1	노인요양시설
	공공공지	527.0	감)527.0	0.0	0.0	
	신설학교	13,182.2	0.0	13,182.2	14.0	
	중대부중	2,000.0	0.0	2,000.0	2.1	
	은로초교	32.0	0.0	32.0	0.0	
택 지 (획 지)	소 계	58,813.0	증)2,456.3	61,269.3	65.1	
	택지9-1	56,980.0	증)318.3	57,298.3	60.9	공동주택
	택지9-2	1,833.0	-	1,833.0	1.9	근생시설
	택지9-3	-	증)527.0	527.0	0.6	근생시설
	택지9-4	-	증)873.0	873.0	0.9	종교시설
	택지9-5	-	증)738.0	738.0	0.8	종교시설

(나) 도시계획시설 설치계획

□ 도로

구분	규모				기능	연장 (m)	위치		사용 형태	주요 경과지	최초결정일	비고
	등급	류별	번호	폭원(m)			기점	종점				
기정	중로	1	1	20~23 (5)	집산 도로	996 (219)	흑석동 25-21	흑석동 산63-100	일반 도로	-	서고제2008 -307호 (03.12.30)	
기정	중로	1	30	20	집산 도로	488 (91)	흑석동 100-8	흑석동 79-162	일반 도로	-	서고제2008 -307호 (03.12.30)	
기정	소로	3	2	6	국지 도로	21	흑석동 86-153	흑석동 86-74	일반 도로	-	서고제2008 -307호 (03.12.30)	
변경	소로	3	2	6	국지 도로	130	흑석동 86-153	흑석동 95-176	일반 도로			

( ) 는 흑석9재정비촉진구역에 해당함



- 변경사유서

변경전 도로명	변경후 도로명	변경내용	변경사유
소로3-2	소로3-2	○일부구간 도로연장 - L=21m → L=121m - B=6m	○흑석9구역 사회복지시설 진출입을 위한 도로연장

□ 공 원

구분	도면 표시번호	공원명	시설의 세분	위 치	면 적(m <sup>2</sup> )			최초 결정일	비 고
					기 정	증 감	변경후		
변경	①	-	근린공원	흑석동58-11번지일대	17,489.9 (15,368)	감)3,117.0	14,372.9 (12,251.0)	서고제2008-307호(03.12.30)	

- 변경사유서

도면 표시번호	공원명	시설의 세분	변경내용	변경사유
①	-	근린공원	감)3,117.0	○ 필수 공원선형유지 및 일부구간 정형화에 따른 공원면적 변경

□ 공공공지

구 분	도면 표시번호	시설명	위 치	면 적(m <sup>2</sup> )			최초 결정일	비 고
				기 정	증 감	변경후		
폐지	④	공공공지	흑석동86-81번지일대	527	감)527	-	서고제2008-307호(03.12.30)	

- 폐지사유서

도면 표시번호	시설명	시설의 세분	변경내용	변경사유
④	공공공지	-	감)527.0	○ 공공공지 부지는 부정형하여 공공공지 기능유지 어려움에 따른 폐지

□ 학 교

구 분	도면 표시번호	시설명	시설의 세분	위 치	면 적(m <sup>2</sup> )			최초 결정일	비 고
					기 정	증 감	변경후		
기정	①	학교	초등 학교	흑석동245-1번지일대	21,378 (32)	-	21,378 (32)	서고178 (78.4.26)	은로초교
기정	②	학교	중학교	흑석동86번지일대	16,372 (2,000)	-	16,372 (2,000)	서고193 (73.12.20)	중대부중
기정	⑤	학교	-	흑석동60번지일대	14,142.7 (13,182.2)	-	14,142.7 (13,182.2)	서고제2008-307호(03.12.30)	

□ 사회복지시설

구분	도면 표시번호	시설명	시설의 세분	위 치	면 적(m <sup>2</sup> )			최 초 결정일	비 고
					기 정	증 감	변경후		
신설	④	사회 복지시설	-	흑석동95-167번지일대	-	증)1,000	1,000		

- 신설사유서

도면 표시번호	시설명	시설의 세분	변경내용	변경사유
④	사회복지시설	-	증)1,000.0	○ 공원필수 기능유지에 따른 공원 축소면적을 일부 사회복지시설로 신설

(다) 공동이용시설 설치계획

시설구분	시설의 종류	위 치	면 적(m <sup>2</sup> )			비 고
			기 정	변 경	변경 후	
공동이용시설	근린생활시설	흑석9재정비 촉진구역내	824.0	감) 24.0	800.0	
	관리사무소		176.0	증) 58.0	234.0	
	주민공동시설		156.0	증) 144	300.0	
	경로당		161.0	증) 39	200.0	
	보육시설		96.0	증) 204	300.0	
	문 고		50.0	증) 100	150.0	
	주민운동시설		1,100.0	증) 22.5	1,122.5	
	어린이놀이터		466.0	증) 1,364	1,830.0	

(라) 건축물의 정비·개량 및 건축시설계획

□ 기존건축물의 정비·개량계획

결정 구분	구역구분		가구 또는 획지 구분		위 치	정비개량계획(동)					비고
	명칭	면적(m <sup>2</sup> )	명칭	면적(m <sup>2</sup> )		계	존치	개수	철거후신축	철거이주	
기정	흑석9 재정비 촉진구역	94,094	-	-	흑석동90 번지일대	665	-	-	665	-	-

□ 건축시설계획

결정 구분	구역구분		가구 또는 획지구분		위 치	주된용도	건폐율 (%)	용적률 (%)	최고층수
	명칭	면적(m <sup>2</sup> )	명칭	면적(m <sup>2</sup> )					
변경	흑석9 재정비 촉진구역	94,094	택지9-1	57,298.3	흑석동90번지 일대	공동주택 및 부대복리시설	19.3%	255%	25
			택지9-2	1,833.0	흑석동86-50번지 일대	근린생활시설	60% 이하	200% 이하	-
			택지9-3	527.0	흑석동86-81번지 일대	근린생활시설	60% 이하	200% 이하	-
			택지9-4	873.0	흑석동95-37번지 일대	종교용지	60% 이하	200% 이하	-
			택지9-5	738.0	흑석동228-2번지 일대	종교용지	60% 이하	200% 이하	-

주택의 규모 및  
규모별 건설비율

- 건설비율
  - 세대당 전용면적 85㎡미만 : 60%이상 (80%이상 권장)
  - 85㎡초과 20%이상 계획시 : 초과세대수 만큼의 부분임대 설치
  - 세대당 전용면적 60㎡이하 : 20%이상
- 건립예정세대수 : 1,530 세대 (부분임대 283세대)
  - 임대주택 건립시 전용면적 38㎡이상

( ):부분임대

구분(전용면적)	총세대수	분양세대	임대세대	비 율
40㎡미만	110		110	7.2%
40~50㎡미만	106		106	6.9%
50~60㎡미만	645	600	45	42.2%
60~85㎡미만	600(255)	600(255)		39.2%
85㎡이상	69(28)	69(28)		4.5%
합 계	1,530(283)	1,269(283)	261	100.0%

건축물의 건축선에  
관한 계획

건축법, 주택건설기준 등 관련 법규에 의함  
흑석 재정비촉진계획에 따른 건축지침도에 따름

(마) 도시경관과 환경보전 및 재난방지에 관한 계획(변경없음)

(바) 정비사업 시행계획(변경없음)

(사) 기존 수목의 현황 및 활용계획(변경없음)

(아) 생태면적률(변경)

$$\{\Sigma(\text{공간유형별면적} \times \text{가중치}) / \text{전체면적}\} \times 100 = 30\% \text{ 이상 확보}$$

(자) 가구 및 획지에 관한계획(변경)

구 분	가 구	면 적(m <sup>2</sup> )		획 지				비 고
		기정	변경	구분	위 치	면 적(m <sup>2</sup> )		
						기정	변경	
흑석9 재정비 촉진구역	9	56,980	57,756.6	9-1	흑석동90번지일대	56,980	57,298.3	공동주택 및 부대복리시설
				9-2	흑석동86-50번지일대	1,833	1,833	근생시설
				9-3	흑석동86-81번지일대	-	527.0	근생시설
				9-4	흑석동95-37번지일대	-	873	종교시설1
				9-5	흑석동228-2번지일대	-	738	종교시설2

(차) 임대주택의 건설에 관한계획(변경없음)

(카) 건축계획(변경)

구 분	내 용		비 고
	기 정	변 경	
구역면적(m <sup>2</sup> )	94,094.0	94,094.0	
대지면적(m <sup>2</sup> )	56,980.0	57,298.3	
용적률산정용연면적(m <sup>2</sup> )	133,871.0	146,101.15	
건축면적(m <sup>2</sup> )	10,763.0	11,030.00	
용적률(%)	235.0	255.0	
건폐율(%)	18.2	19.25	
주차대수 (대)	지상	5	7대(근생)
	지하	1,483	1,913대
	계	1,488	1,920대

(4) 흑석10구역(주택재개발사업)(해제)

가) 정비구역의 위치 및 면적(해제)

구 분	정비사업 명 칭	위 치	면 적(m <sup>2</sup> )			비 고
			기 정	증 감	변경후	
해제	주택재개발사업	흑석동204-9 번지일대	32,952.0	감)32,952.0	-	

나) 정비계획(해제)

(가) 토지이용계획

구 분	명 칭	면 적(m <sup>2</sup> )			비 율(%)	비 고
		기 정	증 감	변경후		
합 계		32,952.0	감)32,952.0	-	-	
정비기반 시설	소 계	6,707.0	감)6,707.0	-	-	
	도 로	5,051.0	감)5,051.0	-	-	
	공 원	1,656.0	감)1,656.0	-	-	
택 지 (획 지)	소 계	26,245.0	감)26,245.0	-	-	
	택지	26,245.0	감)26,245.0	-	-	

(나) 도시계획시설 설치계획(해제)

□ 도 로

구분	규모				기능	연장 (m)	위치		사용 형태	주요 경과 지	최초결정일	비고
	등급	류별	번호	폭원 (m)			기점	종점				
기정	중로	3	3	12	집산 도로	110	흑석동 200-8	흑석동 204-126	일반 도로	-	서고 196호 (12.7.26)	흑석10구역
폐지	중로	3	3	12	집산 도로	110	흑석동 200-8	흑석동 204-126	일반 도로	-	서고 196호 (12.7.26)	흑석10구역
기정	중로	3	32	12~15	집산 도로	559	흑석동 (흑석동 183-6)	상도동	일반 도로	-	서고 307호 (08.9.11)	흑석1존치 관리구역,
기정	소로	1	2	10	국지 도로	241	흑석동 198-90	흑석동 204-171	일반 도로	-	서고 196호 (12.7.26)	흑석10구역
폐지	소로	1	2	10	국지 도로	241	흑석동 198-90	흑석동 204-171	일반 도로	-	서고 196호 (12.7.26)	흑석10구역

( ) 는 흑석로 3-32 총연장 559m중 흑석10재정비촉진구역에 저촉되는 구간 68m임

- 변경사유서

변경전 도로명	변경후 도로명	변경내용	변경사유
중로3-3	-	○도로폐지 - L=110m - B=12m	○흑석10구역 해제에 따른 도로 폐지
소로1-2	-	○도로폐지 - L=241m - B=10m	○흑석10구역 해제에 따른 도로 폐지

□ 공 원

구분	도면 표시 번호	공원명	시설의 세분	위 치	면 적(m <sup>2</sup> )			최초 결정일	비 고
					기 정	증 감	변경후		
폐지	⑧	-	소공원	흑석동 198-90번지일대	114	감) 114	-	서고제196호 (12.7.26)	흑석10구역
변경	⑬	노량진 근린공원	근린공원	대방동, 분동, 노량진동, 일대	415,610 (1,542)	감) 1,542	414,068	총독부고시 제208호 (40.3.12)	흑석10구역


( ) 는 흑석10재정비촉진구역에 해당함

- 변경사유서


도면표시 번호	공원명	변경내용	변경사유
⑧	소공원	공원 폐지 -면적 : 114m <sup>2</sup>	흑석10구역 해제에 따른 공원 폐지
⑬	노량진 근린공원	공원 면적 축소 -면적 : 1,542m <sup>2</sup>	흑석10구역 해제에 따른 공원 면적 축소

- (다) 공동이용시설 설치계획(해제)
- (라) 건축물의 정비·개량 및 건축시설계획(해제)
- (마) 도시경관과 환경보전 및 재난방지에 관한 계획(해제)
- (바) 정비사업 시행계획(해제)
- (사) 기존 수목의 현황 및 활용계획(해제)
- (아) 생태면적률(해제)
- (자) 가구 및 획지에 관한계획(해제)
- (차) 임대주택의 건설에 관한계획(해제)
- (카) 건축계획(해제)


【혹석9 정비구역결정도(변경없음)】

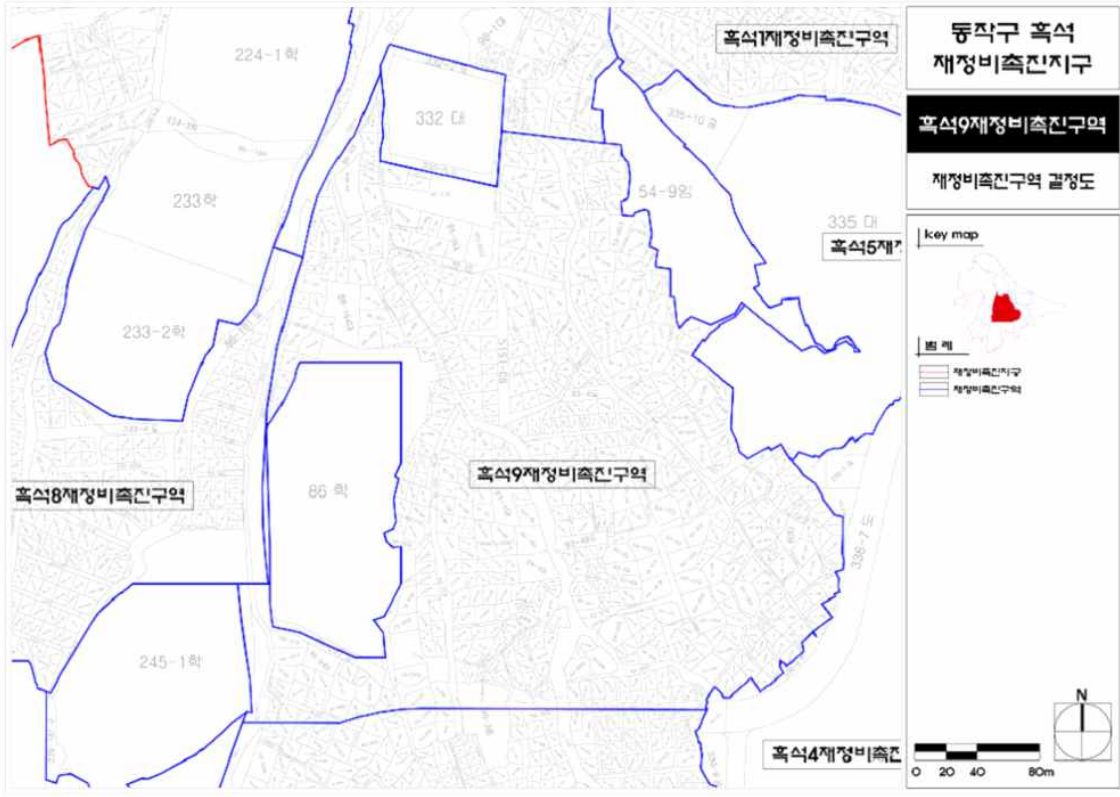

**【흑석9 토지이용계획(기정)도】**

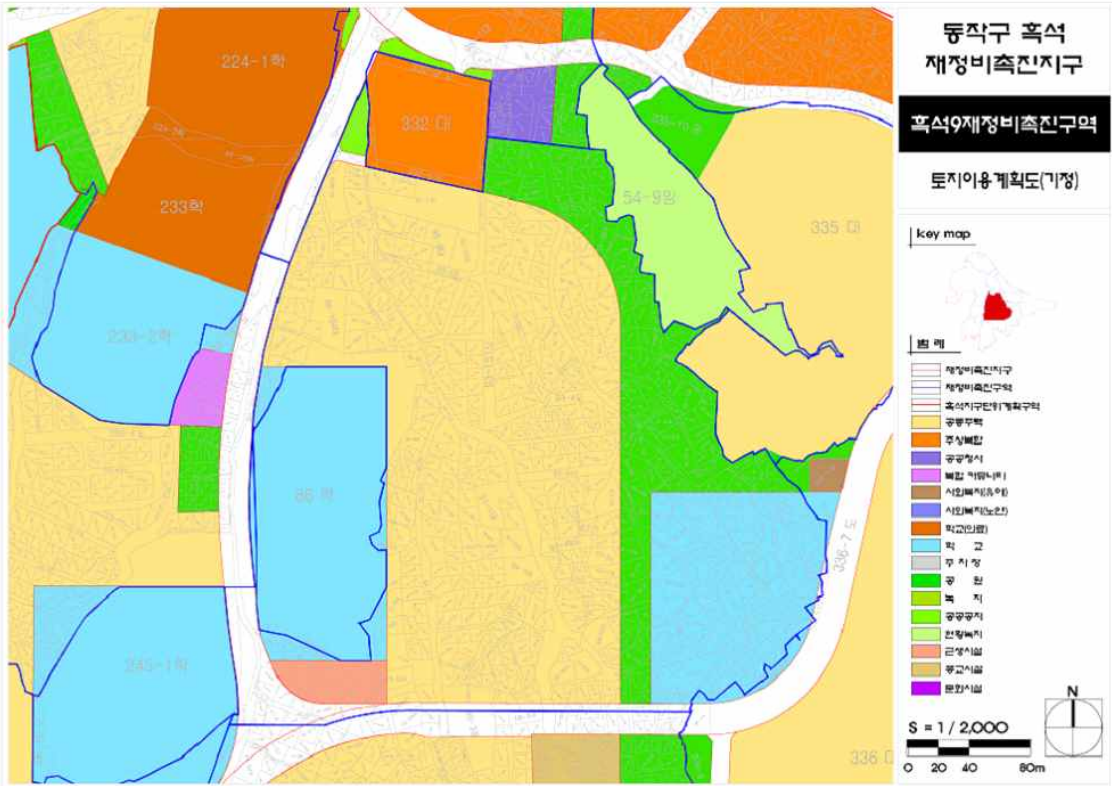


**【흑석9 토지이용계획(변경)도】**

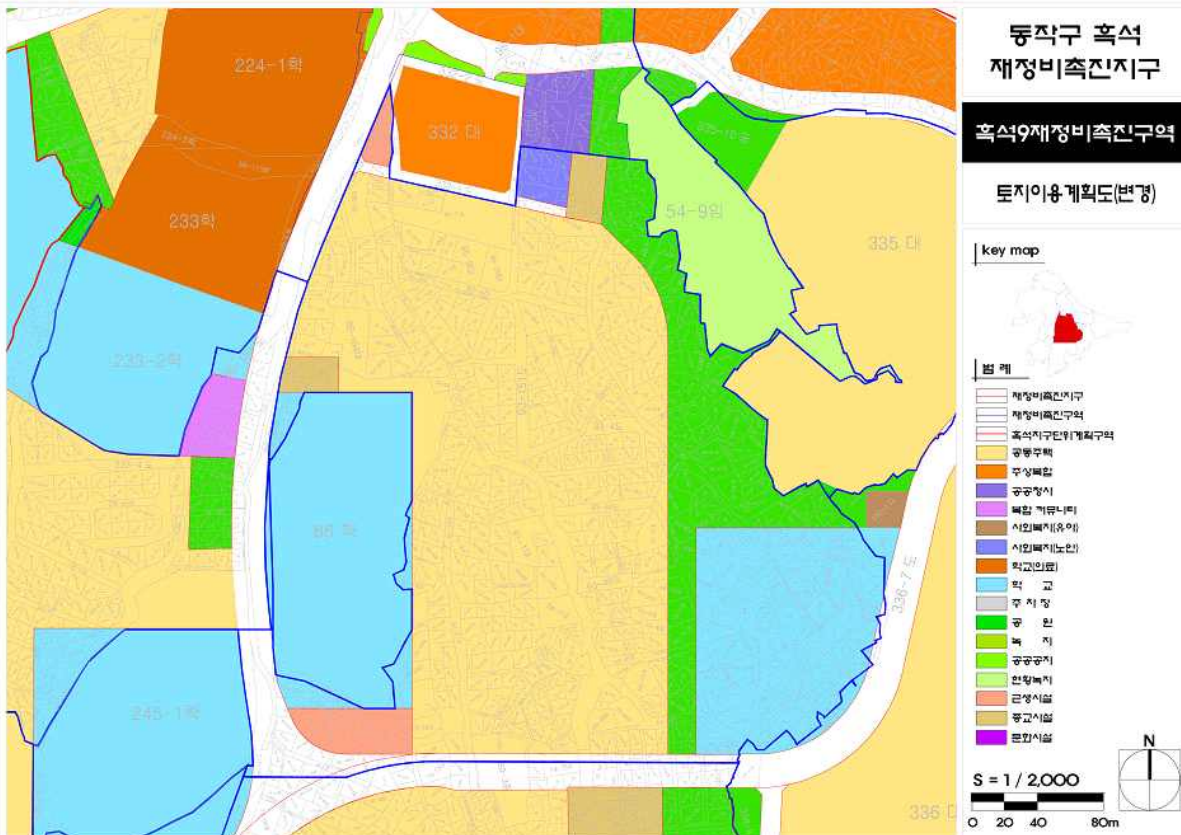




【흑석9 용도지역결정도(기정)】

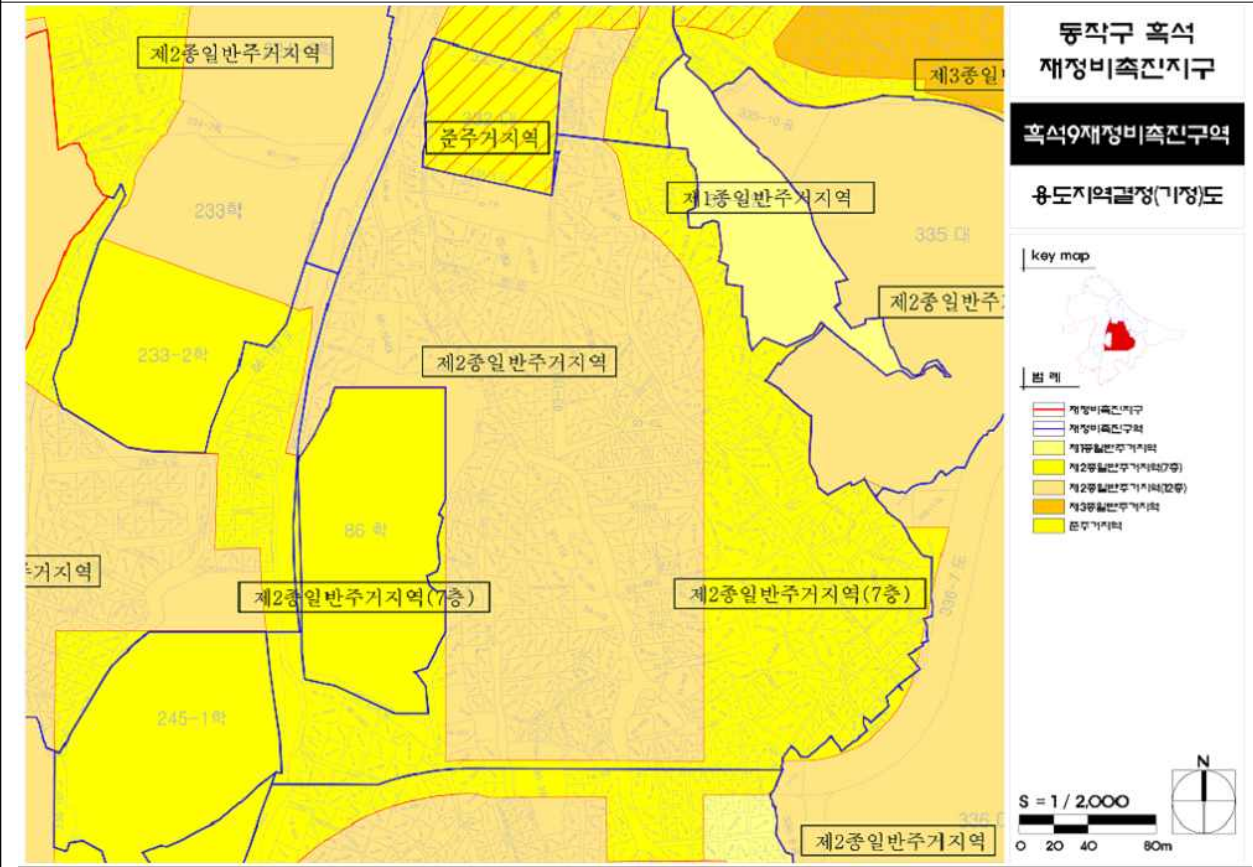


【흑석9 용도지역결정도(변경)】

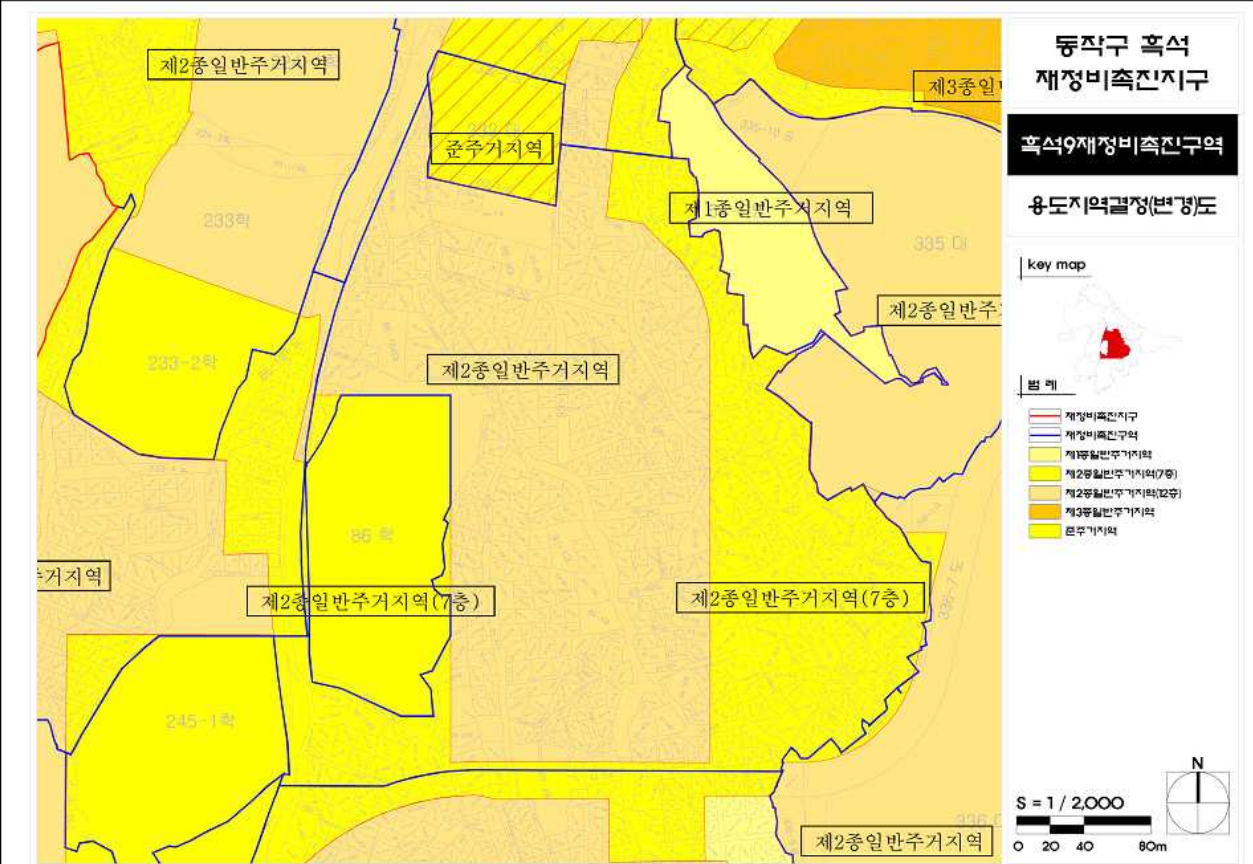





【흑석9 도시계획시설 결정도(기정)】

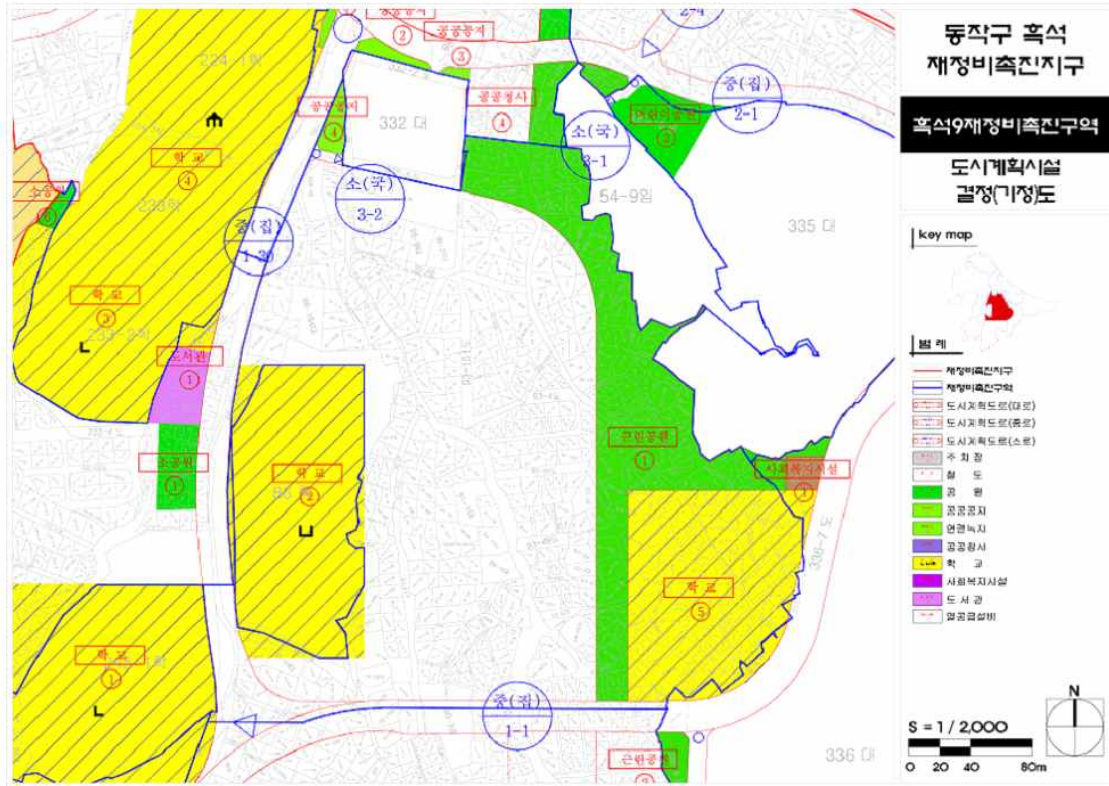


【흑석9 도시계획시설 결정도(변경)】

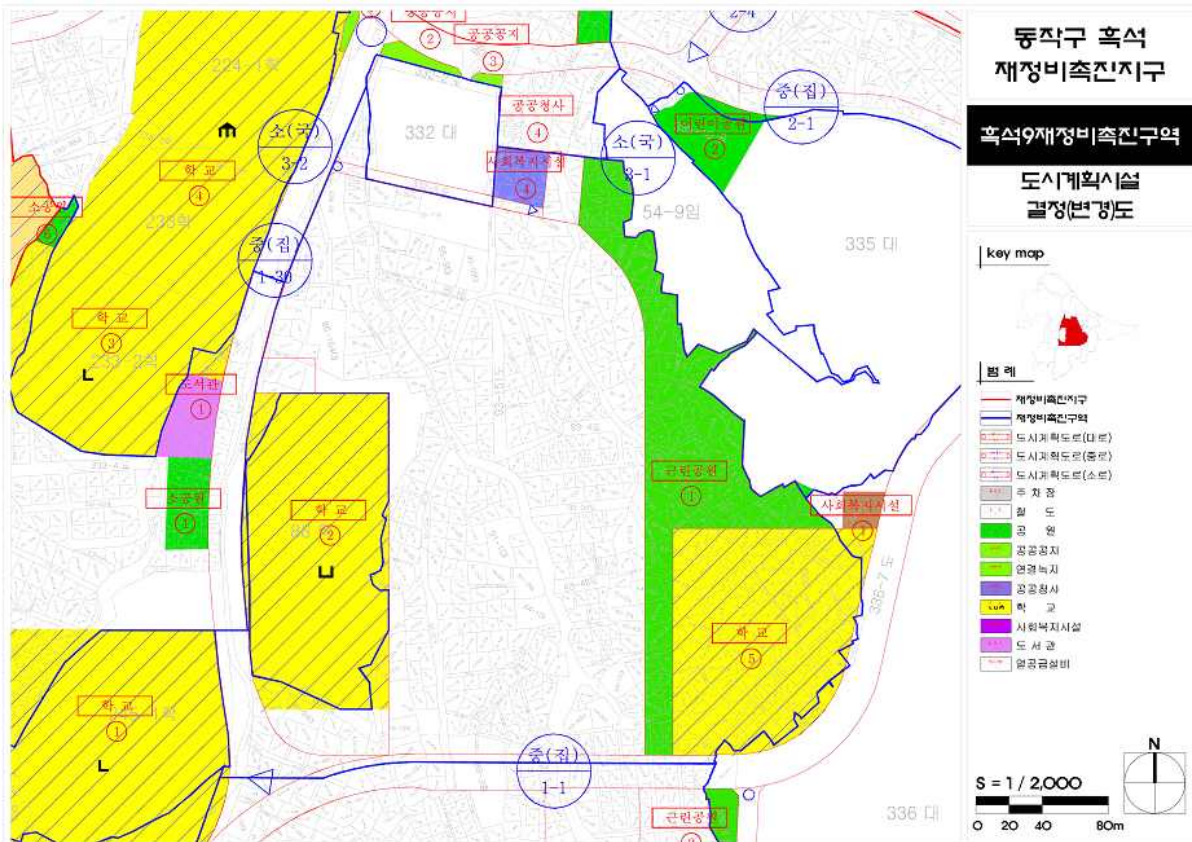

【혹석10 정비구역결정도(기정)】

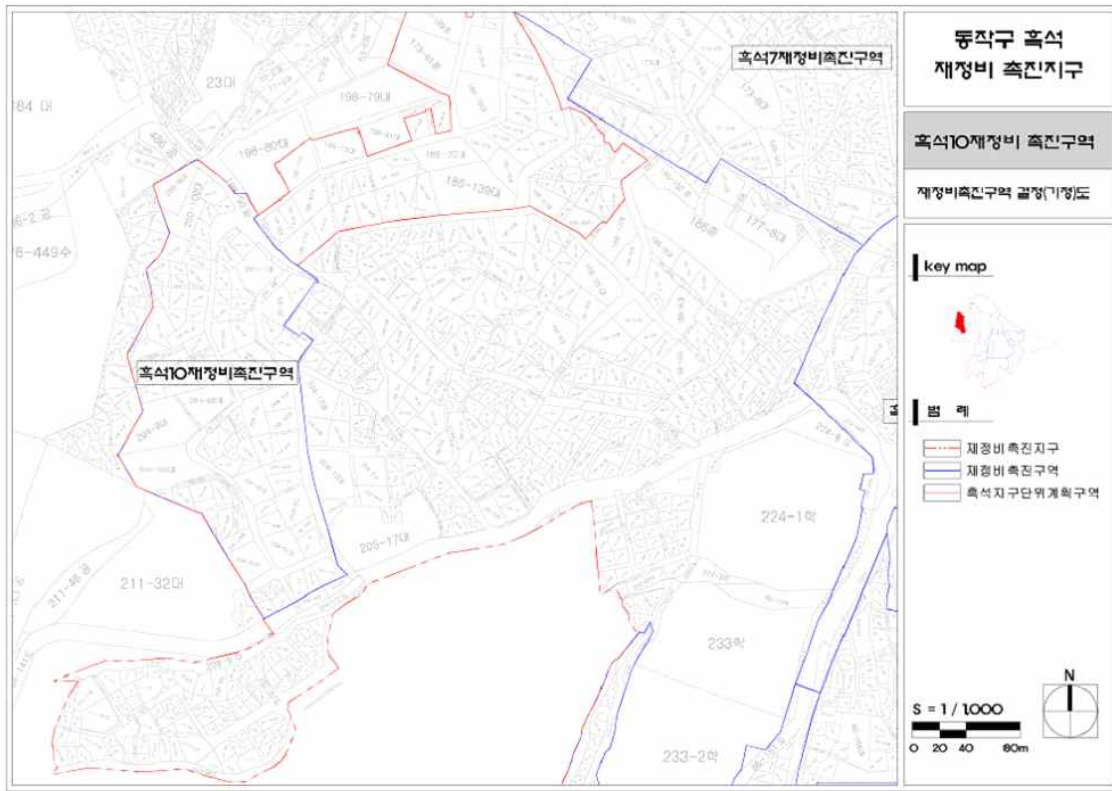


【혹석10 정비구역결정도(변경)】

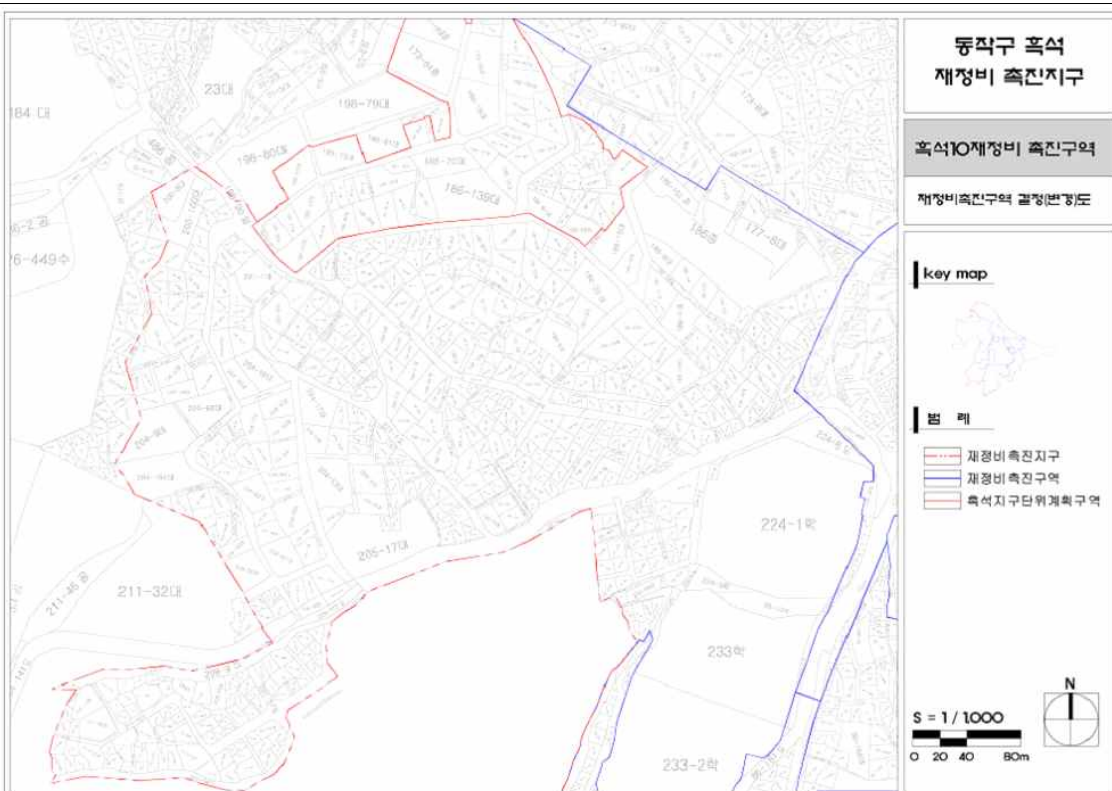





【흑석10 토지이용계획도(기정)】

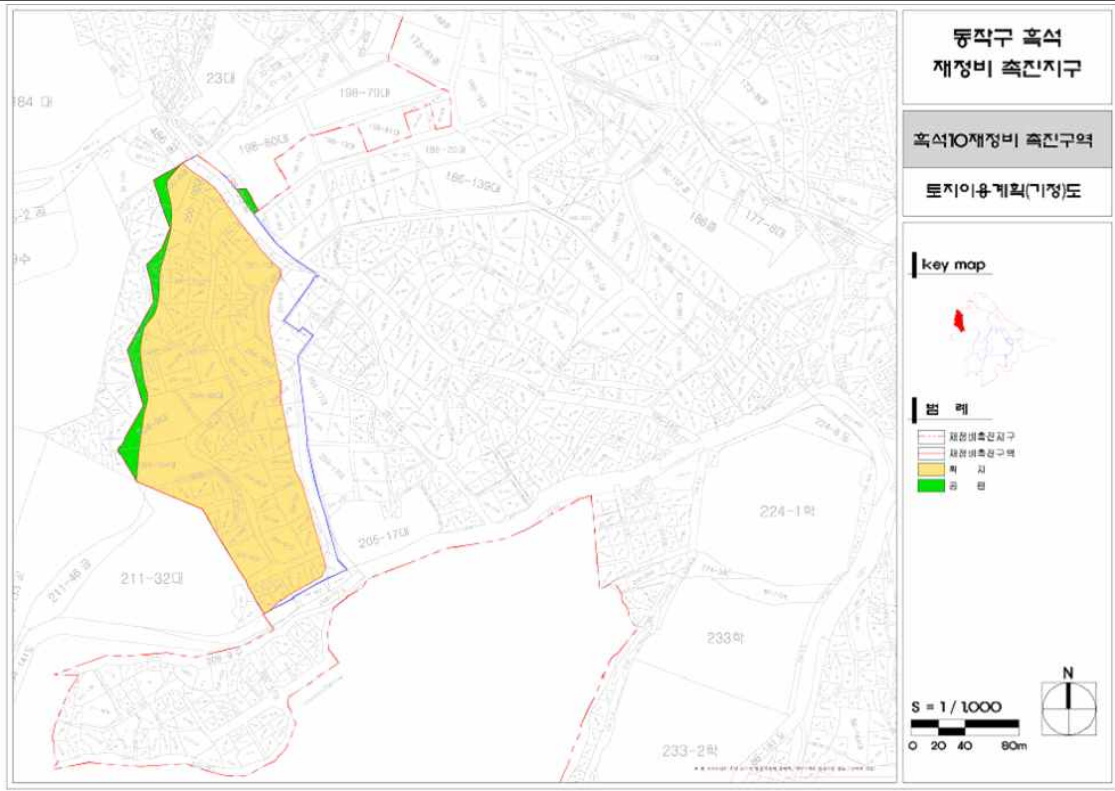


【흑석10 토지이용계획도(변경)】

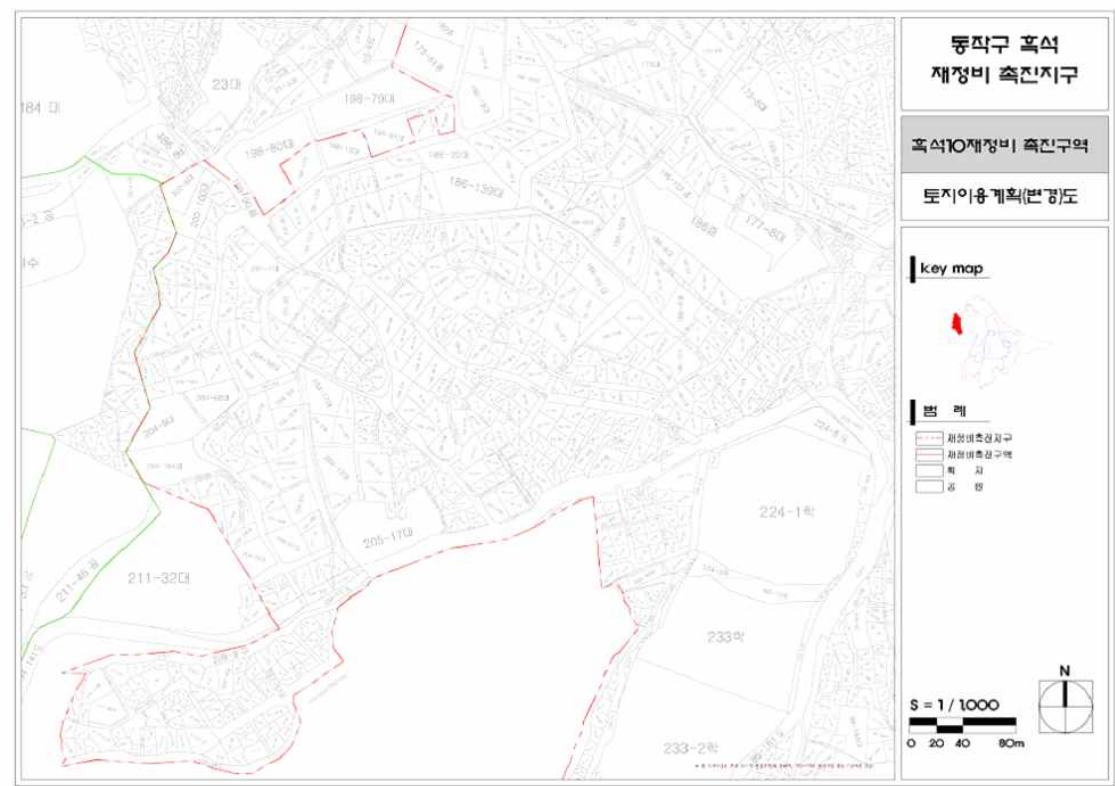

【흑석10 용도지역결정도(기정)】

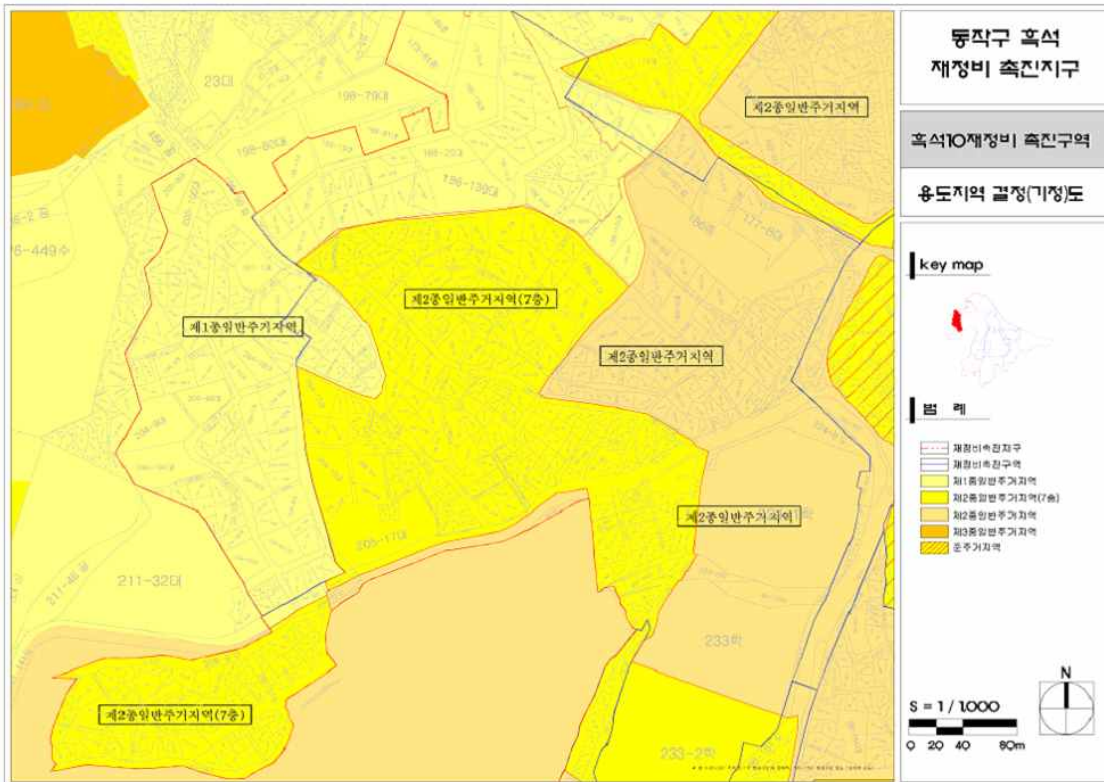


【흑석10 용도지역결정도(변경)】

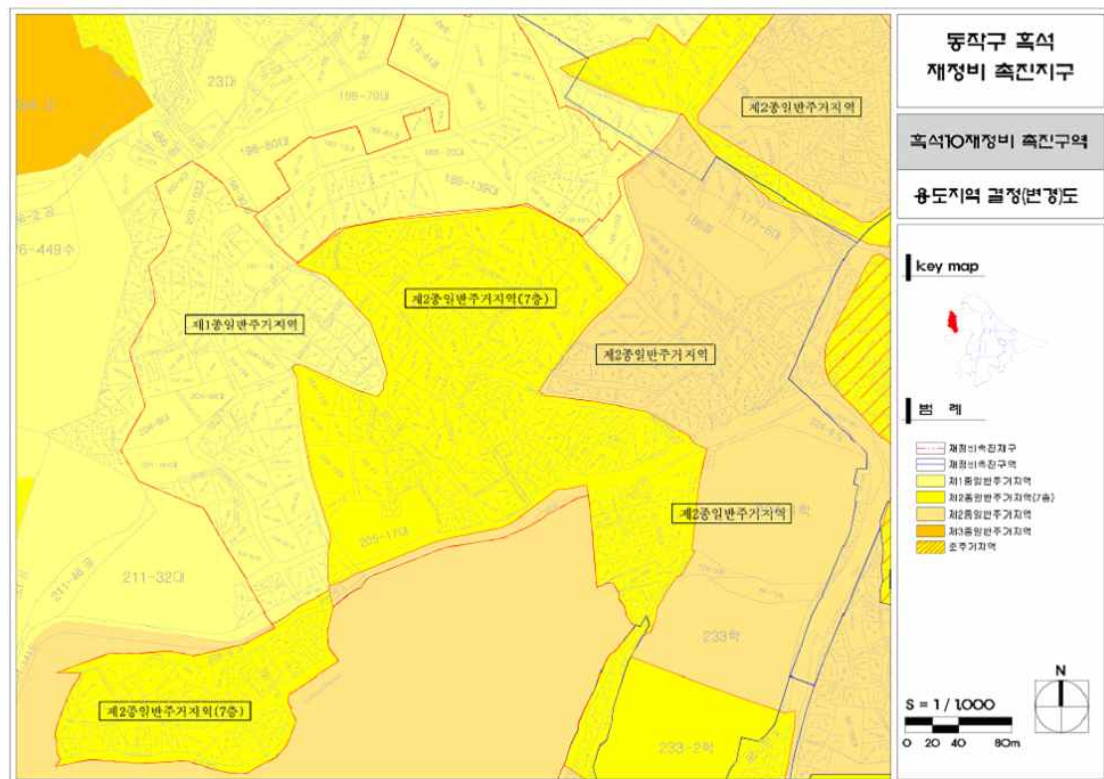



【혹석10 도시계획시설 결정도(기정)】

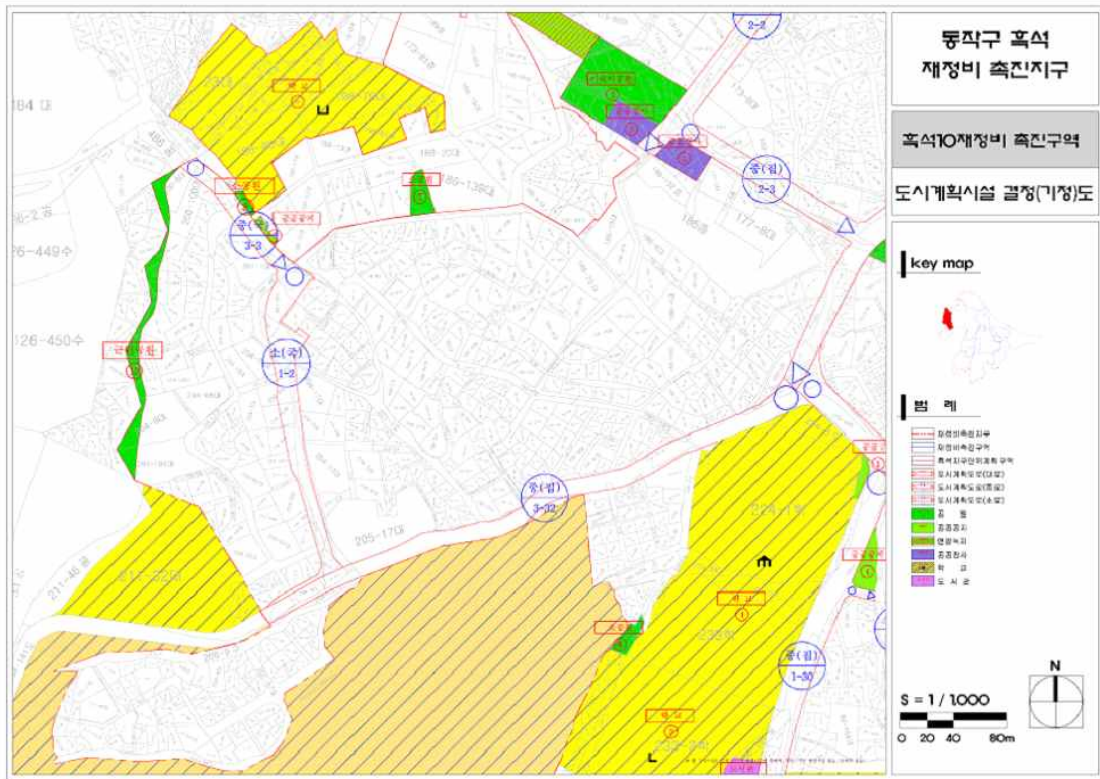

【혹석10 도시계획시설 결정도(변경)】

