

홍제2동 통·반 조정 승인

- 관련근거** : 서울특별시 서대문구 통·반 설치 조례 제2조·제3조
- 조정승인일자** : 2015년 11월 28일
- 조정사유** : 일부 반을 분할·통합하고, 통을 합리적으로 재정비
- 총괄현황**

조정전		조정후		증감내역		비고
통수	반수	통수	반수	통수	반수	
24	193	24	184	0	-9	- 기존 25통 ⇒ 2통, 26통 ⇒ 5통, 27통 ⇒ 10통으로 통명칭 변경 - 9통 : 11개반 ⇒ 8개반, 11통 : 11개반 ⇒ 9개반, - 12통 : 9개반 ⇒ 7개반, 13통 : 6개반 ⇒ 4개반 감 조정

세부 증감내역

조정전		조정후		증감내역		조정내역
통수	반수	통수	반수	반수		
9	11	9	8	-3		- 2반 + 3반 ⇒ 2반, 4반 ⇒ 3반, 5반 ⇒ 4반, 6반 + 11반 ⇒ 5반, 7반 ⇒ 6반, 7반일부 + 8반 ⇒ 7반, 9반 + 10반 ⇒ 8반
11	11	11	9	-2		- 1반 + 6반 ⇒ 1반, 2반 + 3반 ⇒ 2반, 4반 ⇒ 3반 5반 + 11반 일부 ⇒ 4반, 7반 + 8반 일부 ⇒ 5반 8반 ⇒ 6반, 9반 ⇒ 7반, 10반 ⇒ 8반, 11반 ⇒ 9반으로 변경
12	9	12	7	-2		- 2반 + 4반 ⇒ 2반, 3반 + 5반 ⇒ 3반 6반 ⇒ 4반, 7반 ⇒ 5반, 8반 ⇒ 6반, 9반 ⇒ 7반으로 변경
13	6	13	4	-2		- 3반 + 4반 ⇒ 3반, 5반 + 6반 ⇒ 4반

【 25통 조정 : 25통 ⇒ 2통으로 변경】

조 정 전			세 대 수	조 정 후			세 대 수
통	반	관할구역(지번)		통	반	관할구역(지번)	
25	1	인왕산현대아파트105동 101~102, 201~202, 301~302, 401~402, 501~502, 601~602, 701~702, 801~802,901~902, 1001~1002,1101~1102, 1201~1202,1301~1302	29	2	1	인왕산현대아파트105동 101~102, 201~202, 301~302, 401~402, 501~502, 601~602, 701~702, 801~802,901~902, 1001~1002,1101~1102, 1201~1202,1301~1302	29
	2	인왕산현대아파트106동 101~102, 201~202, 301~302, 401~402, 501~502, 601~602, 701~702, 801~802,901~902, 1001~1002,1101~1102, 1201~1202,1301~1302,1401~1402, 1501~1502, 1601~1602, 1701~1702, 1801~1802	39		2	인왕산현대아파트106동 101~102, 201~202, 301~302, 401~402, 501~502, 601~602, 701~702, 801~802,901~902, 1001~1002,1101~1102, 1201~1202,1301~1302,1401~1402, 1501~1502, 1601~1602, 1701~1702, 1801~1802	39
	3	인왕산현대아파트106동 103~104, 203~204, 303~304, 403~404, 503~504, 603~604, 703~704, 803~804,903~904, 1003~1004,1103~1104,1203~1204, 1303~1304, 1403~1404, 1503~1504, 1603~1604, 1703~1704,1803~1804	39		3	인왕산현대아파트106동 103~104, 203~204, 303~304, 403~404, 503~504, 603~604, 703~704, 803~804,903~904, 1003~1004,1103~1104,1203~1204, 1303~1304, 1403~1404, 1503~1504, 1603~1604, 1703~1704,1803~1804	39
	4	인왕산현대아파트106동 105~106, 205~206, 305~306, 405~406, 505~506, 605~606, 107~108,109~110, 207~210, 307~310,407~410,507~510,607~610	37		4	인왕산현대아파트106동 105~106, 205~206, 305~306, 405~406, 505~506, 605~606, 107~108,109~110, 207~210, 307~310,407~410,507~510,607~610	37
	5	인왕산현대아파트106동 705~710, 805~810, 905~910, 1005~1110,1105~1110, 1205~1209	36		5	인왕산현대아파트106동 705~710, 805~810, 905~910, 1005~1110,1105~1110, 1205~1209	36
	6	인왕산현대아파트106동 1305~1310, 1405~1410, 1505~1510, 1605~1610, 1705~1710, 1805~1810	36		6	인왕산현대아파트106동 1305~1310, 1405~1410, 1505~1510, 1605~1610, 1705~1710, 1805~1810	36

【 26통 조정 : 26통 ⇒ 5통으로 변경】

조 정 전			세 대 수	조 정 후			세 대 수
통	번	관할구역(지번)		통	번	관할구역(지번)	
26	통 일 로 34 길 46	1	인왕산현대아파트107동 101~601, 102~602, 103~603, 104~604, 105~605	31	1	인왕산현대아파트107동 101~601, 102~602, 103~603, 104~604, 105~605	31
		2	인왕산현대아파트107동 701~1201, 702~1202, 703~1203, 704~1204, 705~1205	33	2	인왕산현대아파트107동 701~1201, 702~1202, 703~1203, 704~1204, 705~1205	33
		3	인왕산현대아파트107동 1301~1801, 1302~1802, 1303~1803, 1304~1804, 1305~1805	33	3	인왕산현대아파트107동 1301~1801, 1302~1802, 1303~1803, 1304~1804, 1305~1805	33
		4	인왕산현대아파트108동 101~1801, 102~1802,	37	4	인왕산현대아파트108동 101~1801, 102~1802,	37
		5	인왕산현대아파트109동 101~701, 102~702, 103~703, 104~704, 105~605	31	5	인왕산현대아파트109동 101~701, 102~702, 103~703, 104~704, 105~605	31
		6	인왕산현대아파트 109동 801~804,901~904,1001~1003, 1101~1103, 1201~1203, 1401~1402, 1501~1502 1601~1602,1701~1702,1801~1802	29	6	인왕산현대아파트 109동 801~804,901~904,1001~1003, 1101~1103, 1201~1203, 1401~1402, 1501~1502 1601~1602,1701~1702,1801~1802	29
		7	인왕산현대아파트110동 101~1801, 102~1802	41	7	인왕산현대아파트110동 101~1801, 102~1802	41
		8	인왕산현대아파트110동 103~703, 104~704	14	8	인왕산현대아파트110동 103~703, 104~704	14

【 27통 조정 : 27통 ⇒ 10통으로 변경】

조 정 전			세 대 수	조 정 후			세 대 수
통	번	관할구역(지번)		통	번	관할구역(지번)	
27	통 일 로 34 길 46	1	인왕산현대아파트111동 101~114, 201~214	29	1	인왕산현대아파트111동 101~114, 201~214	29
		2	인왕산현대아파트111동 301~314, 401~414	27	2	인왕산현대아파트111동 301~314, 401~414	27
		3	인왕산현대아파트111동 501~514, 601~614	28	3	인왕산현대아파트111동 501~514, 601~614	28
		4	인왕산현대아파트111동 701~714, 801~814	29	4	인왕산현대아파트111동 701~714, 801~814	29
		5	인왕산현대아파트111동 901~914, 1001~1014	28	5	인왕산현대아파트111동 901~914, 1001~1014	28
		6	인왕산현대아파트111동 1101~1114, 1201~1214	29	6	인왕산현대아파트111동 1101~1114, 1201~1214	29
		7	인왕산현대아파트111동 1301~1314, 1401~1414	27	7	인왕산현대아파트111동 1301~1314, 1401~1414	27
		8	인왕산현대아파트111동 1501~1514, 1601~1614	29	8	인왕산현대아파트111동 1501~1514, 1601~1614	29
		9	인왕산현대아파트111동 1701~1714, 1801~1814	21	9	인왕산현대아파트111동 1701~1714, 1801~1814	21

		통일로 402,402-1,404
--	--	-------------------

【 9동 조정 : 11개반 → 8개반 조정

(2반 + 3반 ⇒ 2반, 4반 ⇒ 3반, 5반 ⇒ 4반, 6반 + 11반 ⇒ 5반,
7반일부 + 8반 ⇒ 7반, 7반 ⇒ 6반, 9반 + 10반 ⇒ 8반)

조 정 전			세 대 수	조 정 후			세 대 수
통	반	관할구역(지번)		통	반	관할구역(지번)	
9	1	122-9,8,12,43,13,14 122-20,122-11	9	1	122-9,8,12,43,13,14 122-20,122-11	50	
		홍제원 6길			홍제원 6길		
	14-1,14-5,14-6,14-7 14-8,14-10,14-11,12	14-1,14-5,14-6,14-7 14-8,14-10,14-11,12					
	2	122-6,2,3,4,5 홍제원 6길		2	122-6,2,3,4,5 122-28,29,30,1,31		
	14-9,18,20-6,20-8,20-10	홍제원 6길 14-9,18,20-6,20-8,20-10					
	3	122-28,29,30,1,31 홍제원 6길 24,25,26,30,32		3	홍제원 6길 14-9,18,20-6,20-8,20-10 홍제원 6길 24,25,26,30,32		
	4	122-22,38,41,37,40,36 홍제원 6길		3	122-22,38,41,37,40,36 홍제원 6길		
	27,27-5,27-8,27-9,27-10,27-11	27,27-5,27-8,27-9,27-10,27-11					
5	122-24,26,23,32,34,33,25,42 127-56, 산1-1,127-62 홍제원 6길	4	122-24,26,23,32,34,33,25,42 127-56, 산1-1,127-62 홍제원 6길				
41,31,27-4,34,52,48,36,35,27-6,42 통일로 34길 72-27	41,31,27-4,34,52,48,36,35,27-6,42 통일로 34길 72-27						
6	107-2,5,6,17 통일로 34길 15,21,23 통일로 396-15	5	107-2,5,6,17, 109-3,110,111,113-2,112-1,114-1, 113-1,109-1,119-1,120 통일로 34길 15,21,23,통일로 396-15 통일로 396-6,396-10,396-12,396-11, 396-14,396-9,396-13, 통일로 34길 7,홍제원 4길 29-9,29-15				
7	139-9,10,12,7,3 123-28,3,139-16,139-18 139-14,15,13,1,21,22,45 통일로400,398,412-1,402-1,408,410 .412,414 홍제원 6길 6, 홍제원 4길 9,6,8, 홍제원길 6,4-3,4-1,10	6	139-12,7,3,139-16,139-18 139-14,15,13,1,21,22,45 통일로 412-1,402-1,408,410,412,414 홍제원 4길 6,8,홍제원길 6,4-3,4-1,10				
8	139-6,123-4,123-11,139-20 139-19,139-23,139-28,123-8,139-29,139-4,123-1,139-5 홍제원 4길 22,11,13,8-1,10,12-4,16, 17,20,4, 통일로 406,홍제원 6길 4 통일로 402,402-1,404	7	139-6,123-4,123-11,139-20,139-19, 139-23,139-28,123-8,139-29,139-4, 123-1,139-9,10,123-28,3,139-5 홍제원 4길 22,11,13,8-1,10,12-4,16,17, 20,4,통일로 406, 통일로 400,398, 홍제원 6길 4, 6, 홍제원 4길 9,				

조 정 전			세 대 수	조 정 후			세 대 수
통	반	관할구역(지번)		통	반	관할구역(지번)	
9	9	123-10,6,7, 118,119-2,122-35 홍제원 4길 23,21,25, 29-3,29-13 홍제원 6길 14-12	20	8	123-10,6,7, 118,119-2,122-35 115-3,1,117-2,3, 116,115-5 홍제원 4길 23,21,25, 29-3,29-13 홍제원 6길 14-12 홍제원 4길 29-4,29-6,29,31 통일로 396-3,396-5	35	
		10			115-3,1,117-2,3, 116,115-5 홍제원 4길 29-4,29-6,29,31 통일로 396-3,396-5		
	11	109-3,110,111,113-2,112-1,114-1, 113-1,109-1,119-1,120 통일로 396-6,396-10,396-12,396-11, 396-14,396-9,396-13, 통일로 34길 7 홍제원 4길 29-9,29-15					

【 11통 조정 : 11개반 → 9개반 조정

(1반 + 6반 ⇒ 1반, 2반 + 3반 ⇒ 2반, 4반 ⇒ 3반, 5반 + 11반 일부 ⇒ 4반,
7반 + 8반 일부 ⇒ 5반, 8반 ⇒ 6반, 9반 ⇒ 7반, 10반 ⇒ 8반, 11반 ⇒ 9반)

조 정 전			세 대 수	조 정 후			세 대 수
통	반	관할구역(지번)		통	반	관할구역(지번)	
11	1	175-3,6,7,10,11	19	1	175-3,6,7,10,11	34	
		통일로36가길 9 통일로 428-11,13,9,7			174-9,17,46,11,13,14,15,28,7 통일로36가길 9 통일로 428-11,13,9,7 통일로 432-7, 434,428-1,428-5 430,432,432-1, 432-2,432-5		
	2	174-1,2,5,19,21,56,3,16,18,34	11	2	174-1,2,5,19,21,56,3,16,18,34 174-24, 174-25,174-6, 174-26, 175-1	36	
		세무서2길 2, 통일로 436, 통일로 438 세무서길 8, 세무서길 12, 통일로36가길 23,21 세무서길6 통일로 432-3, 세무서길 10			세무서2길 2, 통일로 436, 통일로 438 세무서길 8, 세무서길 12, 통일로36가길 23,21 세무서길6 통일로 432-3, 세무서길 10 통일로 36가길 13-4,13-6,15, 17, 19		
	3	174-24, 174-25,174-6, 174-26, 175-1	25	3	211, 212,182-1, 213-7, 181-2,213-2,213-4, 213-1	46	
통일로 36가길 13-4,13-6,15, 17, 19		통일로 36가길 20, 16-9, 16-4, 24,20,16 세무서2길 6,8,10-4					
4	211, 212,182-1, 213-7, 181-2,213-2,213-4, 213-1	46	4	178-1,179-1,8,10, 182-2 186-2,177-2,188,186-3,187-1	31		
	통일로 36가길 20, 16-9, 16-4, 24,20,16 세무서2길 6,8,10-4			통일로36나길 1, 3, 통일로36가길 10,14,16-2 통일로 36길 21-5,15,17,21-3 통일로 36나길 4			
5	178-1,179-1,8,10, 182-2	21	5	137-18,17,16,176-6,176-9, 176-3,137-39,176-5,176-2,176-4, 137-12,14,15,23,24,25,18,17,176-1	32		
	통일로36나길 1, 3, 통일로36가길 10,14,16-2			홍제원1길 6, 11,13 통일로 36길 5,7,9, 통일로 420, 428-10, 통일로36가길 5, 통일로 428,426, 424,422,홍제원1길7,3			

조 정 전			세 대 수	조 정 후			세 대 수
통	반	관할구역(지번)		통	반	관할구역(지번)	
11	6	174-9,17,46,11,13,14,15,28,7	15	6	136-36,195-2,194-2,136-37,194-1,1 95-1,195-4,195-3 통일로36길 18,20-4,20-1,26, 20-2, 24 통일로 36다길 6,2	31	
		통일로 432-7, 434,428-1,428-5 430,432,432-1, 432-2,432-5			137-1,11,8,2,10,26,9,3 136-17, 136-23		
	7	137-18,17,16,176-6,176-9, 176-3,137-39,176-5,176-2 176-4,137-12,14,15,23,24,25,18,17	29	7	137-1,11,8,2,10,26,9,3 136-17, 136-23	24	
		홍제원1길 6, 11,13 통일로 36길 5,7,9, 통일로 420, 428-10, 통일로36가길 5, 통일로 428,426, 424,422,홍제원1길7,3 통일로 416, 통일로 418			통일로36길 14,10 홍제원1길 12,8,20,14,16 홍제원3길 17,18,20		
	8	136-36,195-2,176-1,194-2,136-37, 194-1,195-1,195-4,195-3	34	8	137-19,136-42,26,25,27 137-5,137-6,137-20,136-14 홍제원1길 4 홍제원3길 12,6,16,15,10,11 홍제원길 7,11	33	
18,20-4,11,20-1,26, 20-2, 24 통일로 36다길 6,2		136-29,30,16,13,32,34,11,38,18,47 136-10,24,9,33					
9	137-1,11,8,2,10,26,9,3 136-17, 136-23	24	9	홍제원길 14,10 홍제원1길 12,8,20,14,16 홍제원3길 17,18,20	37		
	136-29,30,16,13,32,34,11,38,18,47 136-10,24,9,33			15-11,15-9,15-17,13,15-3,15-16,17, 15-18,15-20,15-7,15-6,15-10,15-12 ,15-14			
10	137-19,136-42,26,25,27 137-5,137-6,137-20,136-14	33	10	홍제원1길 4 홍제원3길 12,6,16,15,10,11 홍제원길 7,11			
	136-29,30,16,13,32,34,11,38,18,47 136-10,24,9,33						
11	186-2,177-2,188,186-3,187-1	47	11	136-29,30,16,13,32,34,11,38,18,47 136-10,24,9,33			
	137-18,17,16,176-6,176-9, 176-3,137-39,176-5,176-2,176-4, 137-12,14,15,23,24,25,18,17,176-1			186-2,177-2,188,186-3,187-1 홍제원길 15-11,15-9,15-17,13,15-3,15-16,1 7,15-18,15-20,15-7,15-6,15-10,15 -12,15-14 통일로 36길 21-5,15,17,21-3 통일로 36나길 4			

【 12통 조정 : 9개반 → 7개반 조정

(2반 + 4반 ⇒ 2반, 3반 + 5반 ⇒ 3반, 6반 ⇒ 4반, 7반 ⇒ 5반, 8반 ⇒ 6반,
9반 ⇒ 7반)

조 정 전			세 대 수	조 정 후			세 대 수
통	반	관할구역(지번)		통	반	관할구역(지번)	
12	1	24 - 1, 5, 7, 16 23 - 20, 9,17 26, 26-1,27-1,27-7, 35 - 1,5	35	1	24 - 1, 5, 7, 16 23 - 20, 9,17 26, 26-1,27-1,27-7, 35 - 1,5	35	
		통일로 366, 364,364-1, 362, 통일로26길12-2 통일로 362-1,통일로 26길 12-5 통일로 360,358,358-1,지하361, 356,354,352,350			통일로 366, 364,364-1, 362, 통일로26길12-2 통일로 362-1,통일로 26길 12-5 통일로 360,358,358-1,지하361, 356,354,352,350		
	2	20-40, 25, 26, 27, 28, 29	20	2	20-40, 25, 26, 27, 28, 29 19 - 8, 9, 20 - 4, 22-3	37	
		통일로 370-12, 370-4, 370-8, 370, 통일로26길5, 26길7			통일로 370-12, 370-4, 370-8, 370, 통일로26길5, 26길7 통일로 28길 17, 12, 19,372		
	3	20-11,38-69	14	3	20-11,38-69,460-2	35	
통일로 26길11, 41		통일로 26길11, 41, 통일로 26길 31					
4	19 - 8, 9, 20 - 4, 22-3	17	4	467 통일로 26길 17(인왕산어울림101동 101~103,201~203,301~303, 401~403,501~503,601~603, 701~703,801~803,901~903, 1001~1003, 1101~1103, 1201~1203, 1301~1303, 1401~1403	47		
	통일로 28길 17, 12, 19,372			467 통일로 26길 17(인왕산어울림101동 101~103,201~203,301~303, 401~403,501~503,601~603, 701~703,801~803,901~903, 1001~1003, 1101~1103, 1201~1203, 1301~1303, 1401~1403			
5	460-2	21	5	467 통일로 26길 17(인왕산어울림101동 104~105, 204~205, 304~305, 404~405, 504~505, 604~605, 704~705, 804~805, 904~905, 1004~1005, 1104~1105) 1204~1205, 1304~1305, 1404~1405, 1504~1505)	34		
	통일로 26길 31			467 통일로 26길 17(인왕산어울림101동 104~105, 204~205, 304~305, 404~405, 504~505, 604~605, 704~705, 804~805, 904~905, 1004~1005, 1104~1105) 1204~1205, 1304~1305, 1404~1405, 1504~1505)			


6	467 통일로 26길 17(인왕산어울림101동 101~103,201~203,301~303, 401~403,501~503,601~603, 701~703,801~803,901~903, 1001~1003, 1101~1103, 1201~1203, 1301~1303, 1401~1403	47	6	467 통일로 26길 17(인왕산어울림102동101~102, 202, 301~302, 401~402, 501~502, 602, 701~702, 801~802, 902, 1001~1002, 1101~1102, 1201, 1301, 1401~1402, 1501~1502)	30
	467 통일로 26길 17(인왕산어울림101동 104~105, 204~205, 304~305, 404~405, 504~505, 604~605, 704~705, 804~805, 904~905, 1004~1005, 1104~1105) 1204~1205, 1304~1305, 1404~1405, 1504~1505)			467 통일로26길17(인왕산어울림102동 103~104, 203~204, 303~304, 403~404, 503~504, 603~604, 703~704, 804, 903, 1003, 1103, 1203, 1303)	
8	467 통일로 26길 17(인왕산어울림102동 101~102, 202, 301~302, 401~402, 501~502, 602, 701~702, 801~802, 902, 1001~1002, 1101~1102, 1201, 1301, 1401~1402, 1501~1502)	30	7	467 통일로26길17(인왕산어울림102동 103~104, 203~204, 303~304, 403~404, 503~504, 603~604, 703~704, 804, 903, 1003, 1103, 1203, 1303)	20
	467 통일로 26길 17(인왕산어울림102동 101~102, 202, 301~302, 401~402, 501~502, 602, 701~702, 801~802, 902, 1001~1002, 1101~1102, 1201, 1301, 1401~1402, 1501~1502)			467 통일로26길17(인왕산어울림102동 103~104, 203~204, 303~304, 403~404, 503~504, 603~604, 703~704, 804, 903, 1003, 1103, 1203, 1303)	
9	467 통일로 26길 17(인왕산어울림102동 103~104, 203~204, 303~304, 403~404, 503~504, 603~604, 703~704, 804, 903, 1003, 1103, 1203, 1303)	20	8	467 통일로 26길 17(인왕산어울림102동 103~104, 203~204, 303~304, 403~404, 503~504, 603~604, 703~704, 804, 903, 1003, 1103, 1203, 1303)	20
	467 통일로 26길 17(인왕산어울림102동 103~104, 203~204, 303~304, 403~404, 503~504, 603~604, 703~704, 804, 903, 1003, 1103, 1203, 1303)			467 통일로 26길 17(인왕산어울림102동 103~104, 203~204, 303~304, 403~404, 503~504, 603~604, 703~704, 804, 903, 1003, 1103, 1203, 1303)	

【 13통 조정 : 6개반 → 4개반 조정
 (3반 + 4반 ⇒ 3반, 5반 + 6반 ⇒ 4반)】


조 정 전			세 대 수	조 정 후			세 대 수
통	반	관할구역(지번)		통	반	관할구역(지번)	
13	1	104-20,104-21	27	1	104-20,104-21	27	
		통일로 32길 6 안산아파트 101~105, 201~203, 301~305, 501~505, 601~605 통일로 32길 4-9			통일로 32길 6 안산아파트 101~105, 201~203, 301~305, 501~505, 601~605 통일로 32길 4-9		
	2	104-20	31	2	104-20	31	
		통일로 32길 6 안산아파트 (106~109, 207~209, 306, 309~310, 506~510, 609, 3층206, 6층607,4층310, 1층106, 2층110, 6층609, 2층106)			통일로 32길 6 안산아파트 (106~109, 207~209, 306, 309~310, 506~510, 609, 3층206, 6층607,4층310, 1층106, 2층110, 6층609, 2층106)		
	3	104- 80, 19, 14, 11, 18, 39 103-2,9	18	13	3	104- 80, 19, 14, 11, 18, 39 103-2,9, 104-9, 8, 16	33
		통일로 32길 4-16, 4-17, 4-18, 4-20, 10 통일로 380-11,388,384				통일로 32길 4-16, 4-17, 4-18, 4-20, 10,통일로 380-11,388,384 통일로 380-9 통일로 32길 4-14, 4-12	
4	104-9, 8, 16	15	4	4	102-6, 9, 19, 102-7 102-1,3,30 19-18, 27, 25, 24, 23, 22, 17,16, 20, 102- 17	43	
	통일로 380-9 통일로 32길 4-14, 4-12				통일로 378, 376, 376-1, 380-6 통일로 28길 3-6, 3-8,통일로 374 통일로 28길 5, 5-1, 5-2, 5-5, 5-8, 5-10, 5-12, 9, 13, 5-14		
5	102-6, 9, 19, 102-7 102-1,3,30	9					
	통일로 378, 376, 376-1, 380-6 통일로 28길 3-6, 3-8,통일로 374						
6	19-18, 27, 25, 24, 23, 22, 17,16, 20, 102- 17	34					
	통일로 28길 5, 5-1, 5-2, 5-5, 5-8, 5-10, 5-12, 9, 13, 5-14						

□ 반 구역도 현황


■ 9통 → 11개반에서 8개반 조정

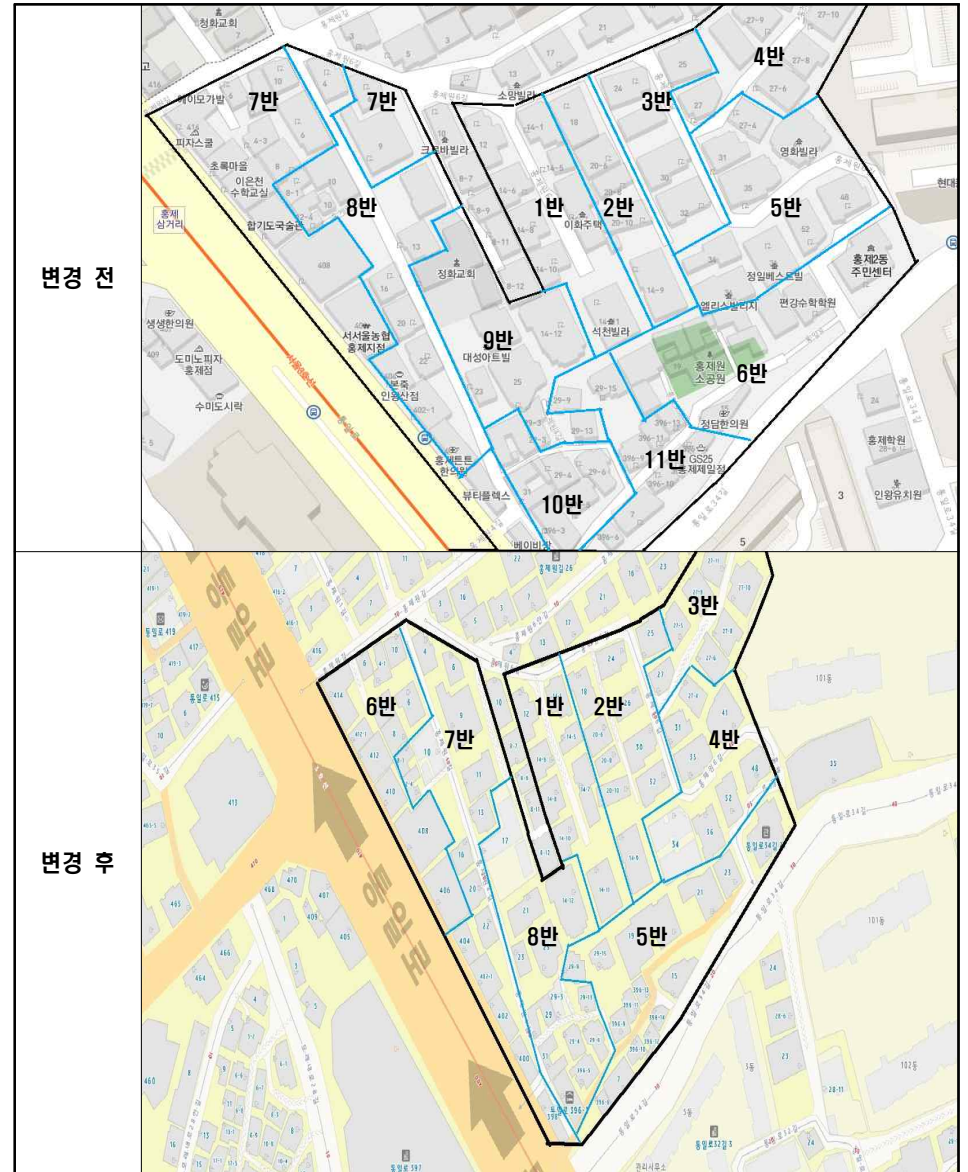

■ 11동 → 11개반에서 9개반으로 조정

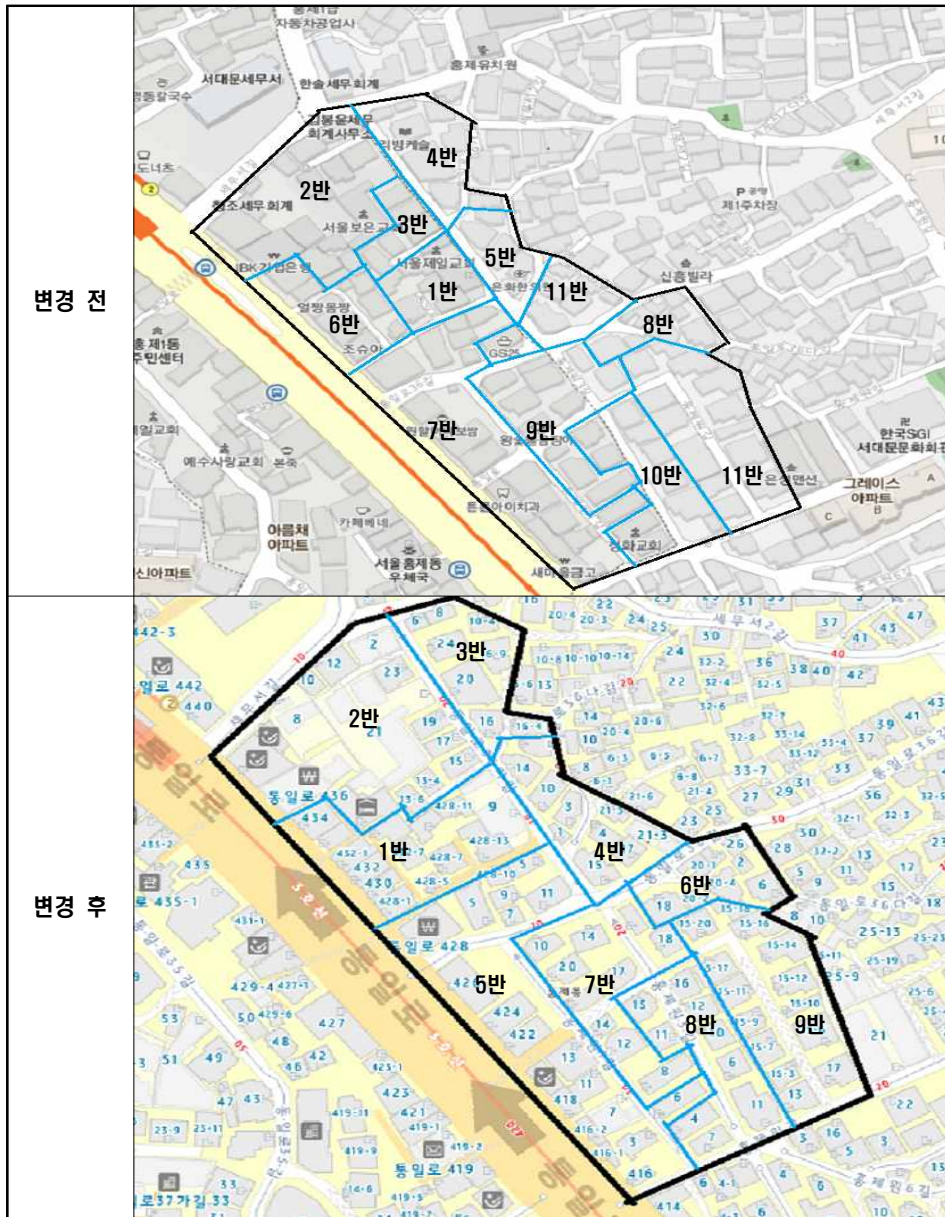

■ 12동 → 9개반에서 7개반으로 조정

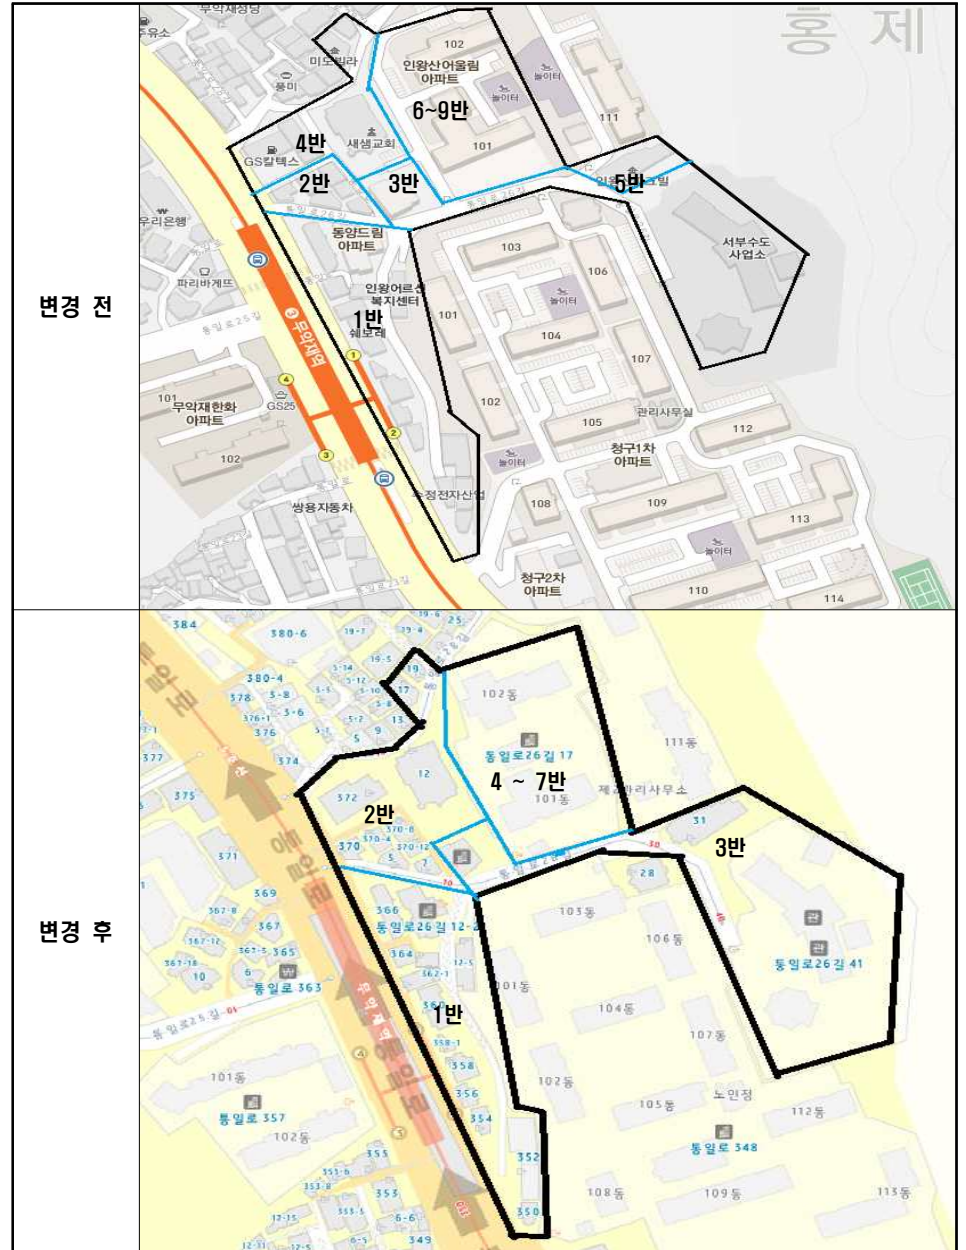

■ 13동 ⇨ 6개반에서 4개반 조정

