


전체노선도

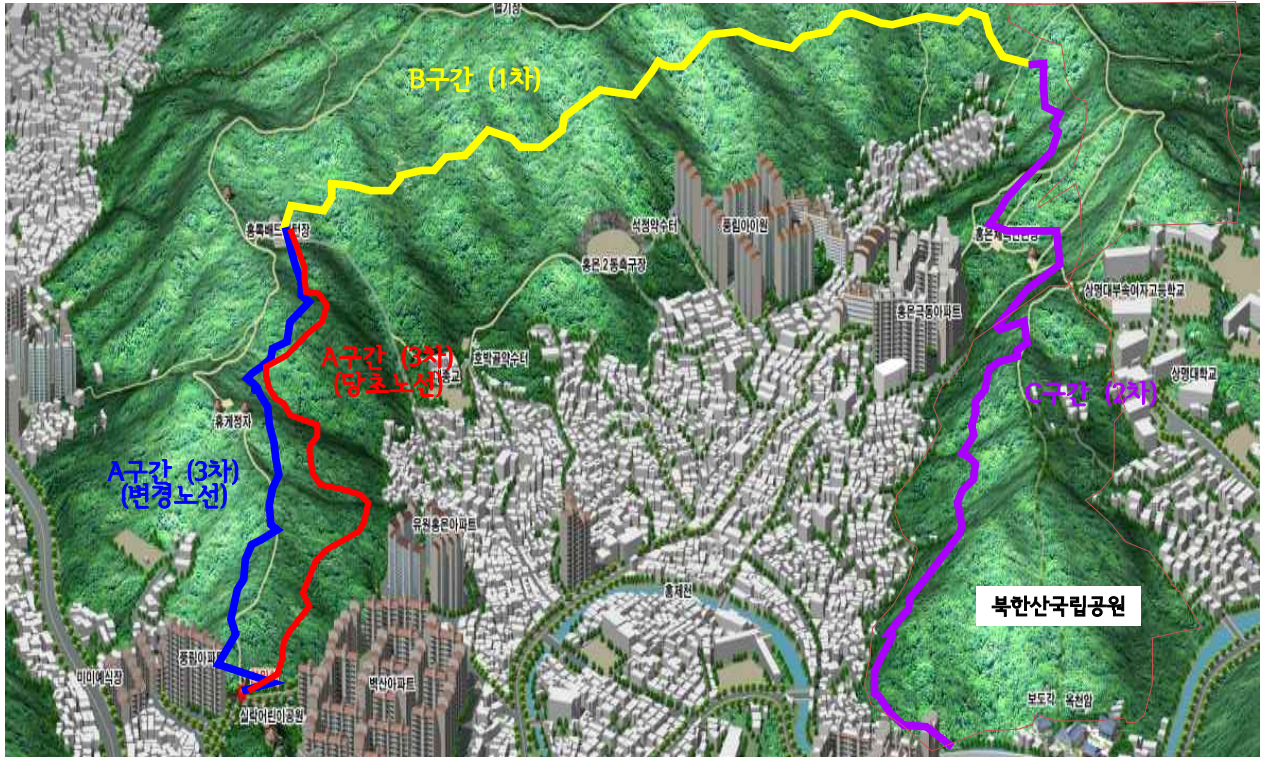

현황 사진(C구간 일부구성)

