"도시철도 최고의 기업. 일등 Metro"

서울메트로

수신자 시설처(시설처장)
(경유)
제목 **급전구분장치 표지이설 관련 검토의견 통보**

1. 시설처-1553호('16.2.18)『급전구분장치 표지이설(개선) 관련 문구 검토 요청』와 관련입니다.

2. 위와 관련, 전차선 단전사고 예방을 위해 설치한 급전구분장치 표지위치를 궤도 바닥 중앙에서 벽체로 이설에 따른 검토의견을 아래와 같이 통보하니 업무에 참고하시기 바랍니다.

□ **검토의견 :** 채택 제1안

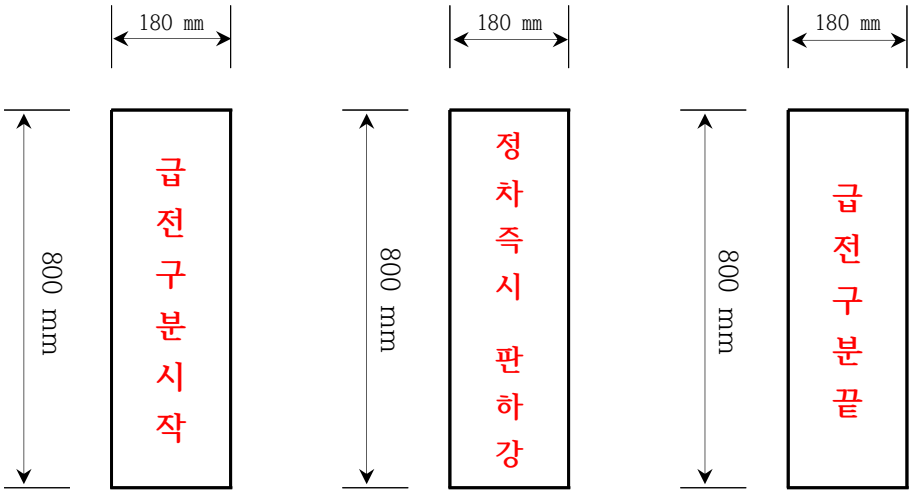

○ 문구변경 : 정차즉시 EPanDS 취급 → 정차즉시 판하강. 끝.

운전처장

과장	**김영실**	차장	**허영훈**	승무팀장	**최상호**	운전처장	02/22 **홍순상**
협조자 부장	**이승성**	운전계획팀장	**윤대규**				

시행 운전처-1223(2016.02.22.) 접수 ( )

우 06693 서울특별시 서초구 효령로 5(방배동) / www.seoulmetro.co.kr
전화 5773 전송 02-6110-5779 / ysj328@seoulmetro.co.kr / 대시민공개