

문서번호	의회사무국-1087
결재일자	2016.3.16.
공개여부	대시민공개
방침번호	

주 무 관	의 정 팀 장	구 의 회 사 무 국 장
현 조		

동 작 구 의 회

3층 청사 리모델링 공사 추진

추진 사유

- 구의회 비서실이 별도 사무실 없이 의회 3층 청사 복도에 설치되어 있어 내방 민원인 응대시 대외적 이미지 하락과 복합 사무체계 미비 및 탕비실과도 떨어져 있어 의원 보좌기능 효율성 저하

공사 내용

- 의장실 축소를 통한 비서실 공간 확충 및 이전
- 비서실 내 탕비실 설치 등

소요 예산액 : 11,987,800원(금일천일백구팔만칠천팔백원정)

예산 과 목 : 지방의회운영지원, 의정활동지원, 의회청사관리, 시설비 및 부대비, 시설비

동 작 구 의 회
(의회사무국)

동작구의회 3층 청사 리모델링 공사 추진


동작구의회 3층 청사를 리모델링하여 비서실의 사무공간을 확충함으로써 의회 비서실의 대외적 이미지 개선 및 의원 보좌 기능을 향상시키고자 함.

I 현 실태


- 의회비서실이 별도 사무실 없이 의회청사 3층 복도에 설치되어 있어 내방 민원인 응대시 대외적 이미지 하락 및 탕비실과도 떨어져 있어 의원 보좌기능 효율성 저하

II 리모델링 공사내용

- 의장실 축소를 통한 비서실 사무공간 확충 및 이전
- 탕비실 비서실내 이전설치
- 변경 배치도
 - 변경전

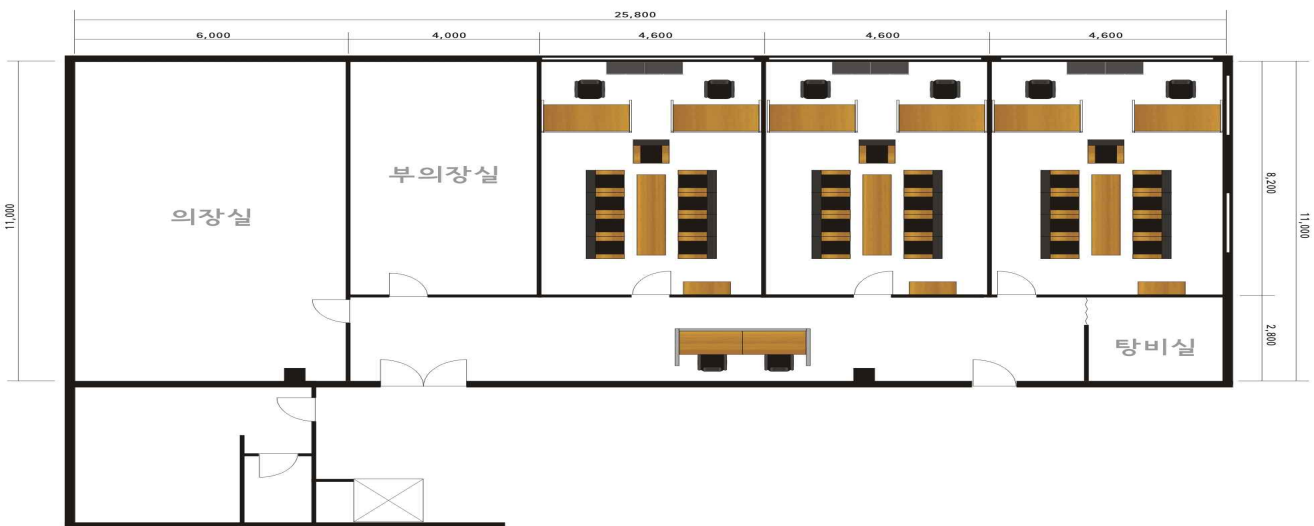

- 변경후

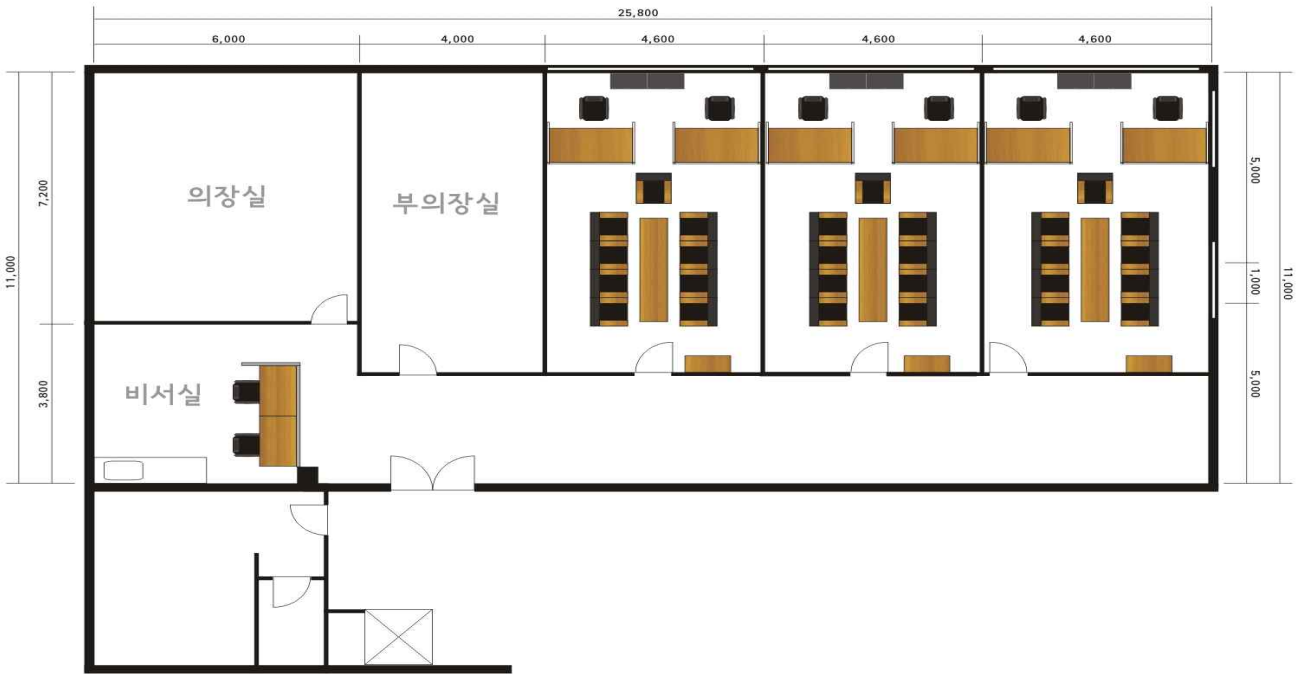

☐ 공사계약 방법 : 수의계약(조달청)

※ 지방자치단체를 당사자로 하는 계약에 관한 법률 시행령 제25조 제1항 제5호

☐ 소 요 예산액 : 11,987,800원(금일천일백구십팔만칠천팔백원정)

☐ 예 산 과 목 : 지방의회운영지원, 의정활동 지원, 의회청사관리, 시설비 및 부대비, 시설비

Ⅲ

행정사항

☐ 구 감사담당관 계약원가심사 의뢰 후 계약체결 공사시행