아리랑로 19길 86 ~ 정릉로 280(추가연장구간)

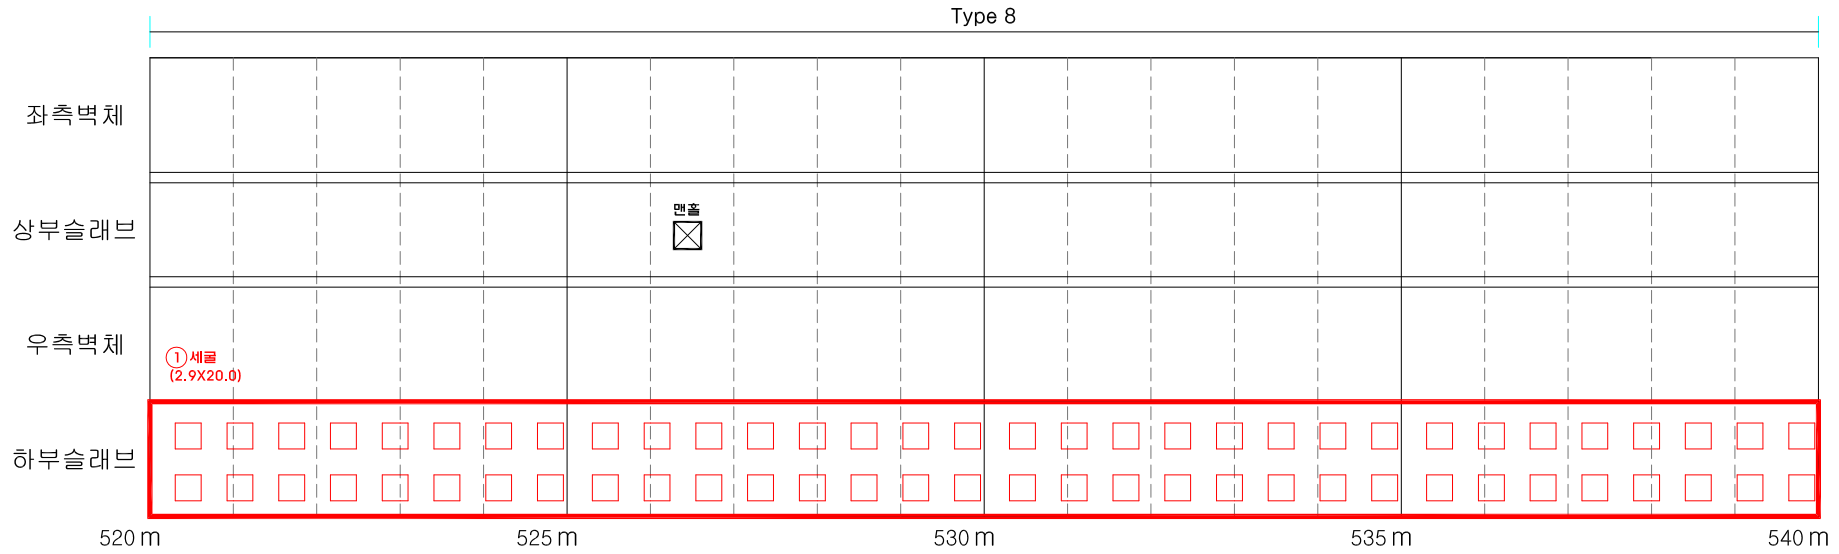

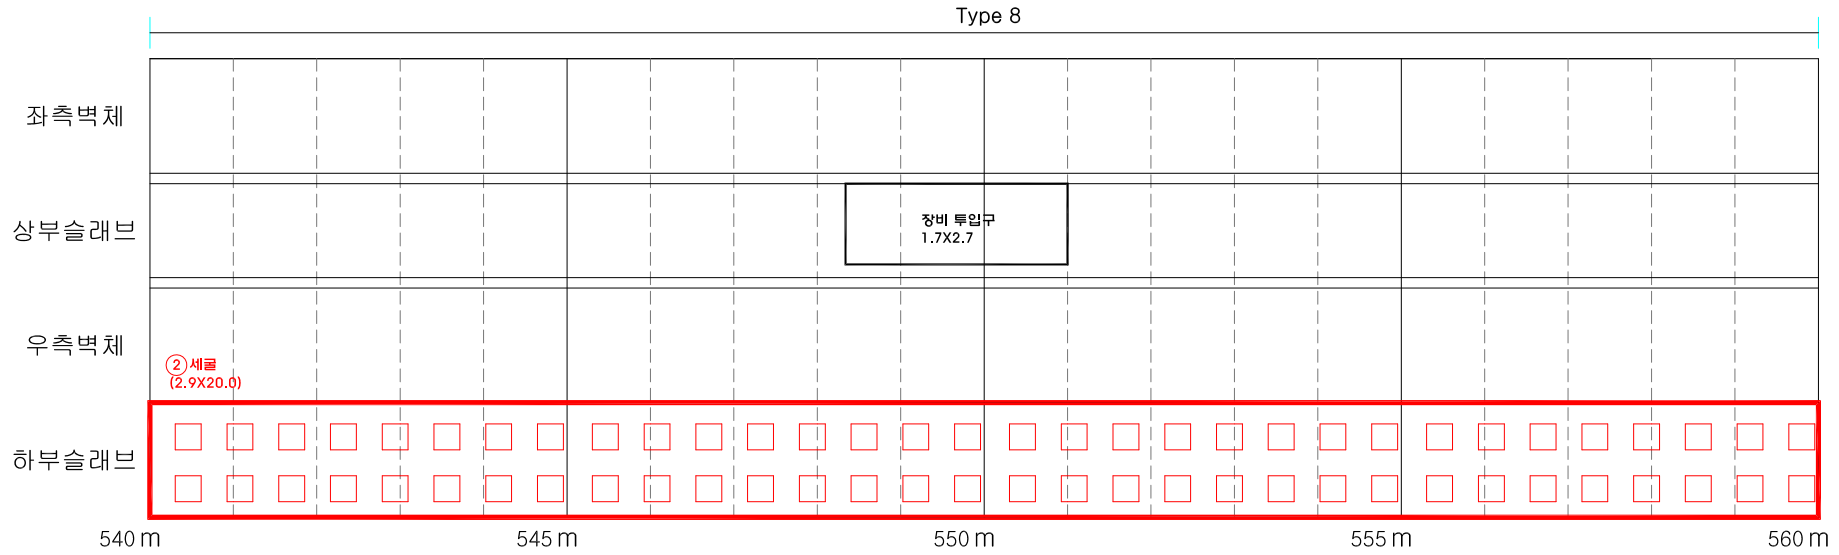

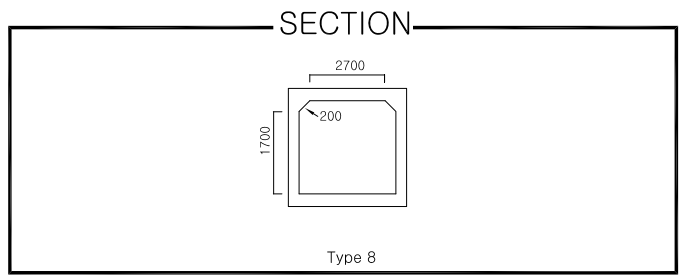

손 상 범 례

구 분	명 칭	구 분	명 칭	구 분	명 칭
C.W 0.3	균열		재료분리		철근노출
	파손,탈락,박리,박락		세굴		망상균열
	이물질 퇴적				

손 상 물 량 현 황 표

시설물명		아리랑로 19길 86 ~ 정릉로 280						외관조사망도 번호		14	
부 재		정릉2동						구 간		520~560m	
손상번호	손상앤도	손상내용	손상규모					손상물량	보수물량	보수방안	비고
			폭 (mm,m)	길이 (m)	너비 (m)	면적 (㎡)	개소 (EA)				
1	2015	파손(t=50mm)	-	2.90m	20.00m	58.00㎡	1EA	58.00㎡	58.00㎡	단면복구	
2	2015	파손(t=50mm)	-	2.90m	20.00m	58.00㎡	1EA	58.00㎡	58.00㎡	단면복구	

용역사	(주) SM구조안전진단	발주처	서울시 성북구청	용역명	북악산로 825 - 36~정릉로38마길 20외 3개소 하수사각형거 정밀정검용역	구간	ST.520 ~ ST.560	도면번호	14	비고	