
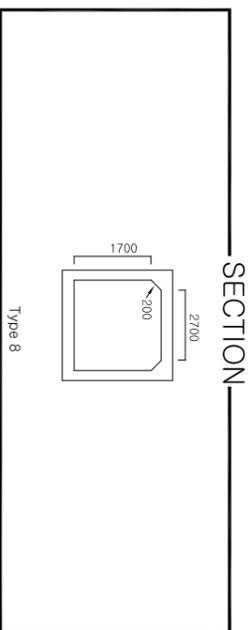
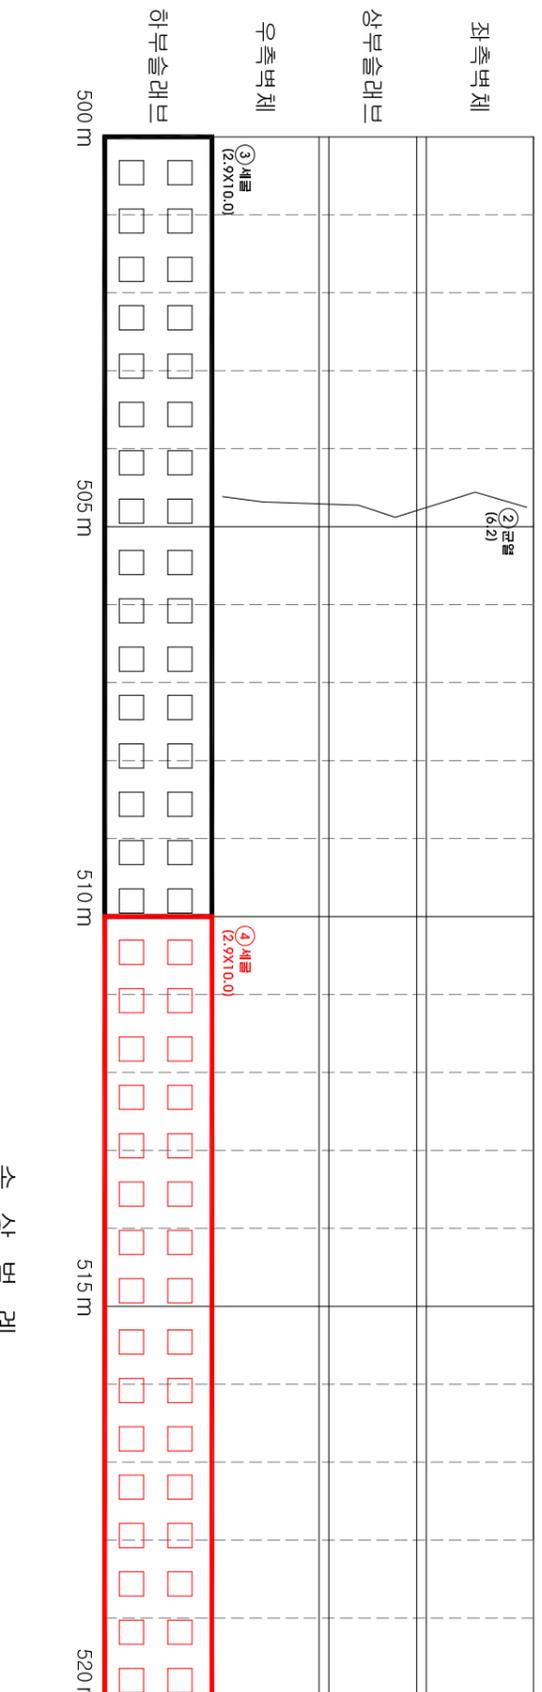


# 아리랑로 19길 86 ~ 정릉로 280(추가연장구간)

Type 8

손상물량현황표

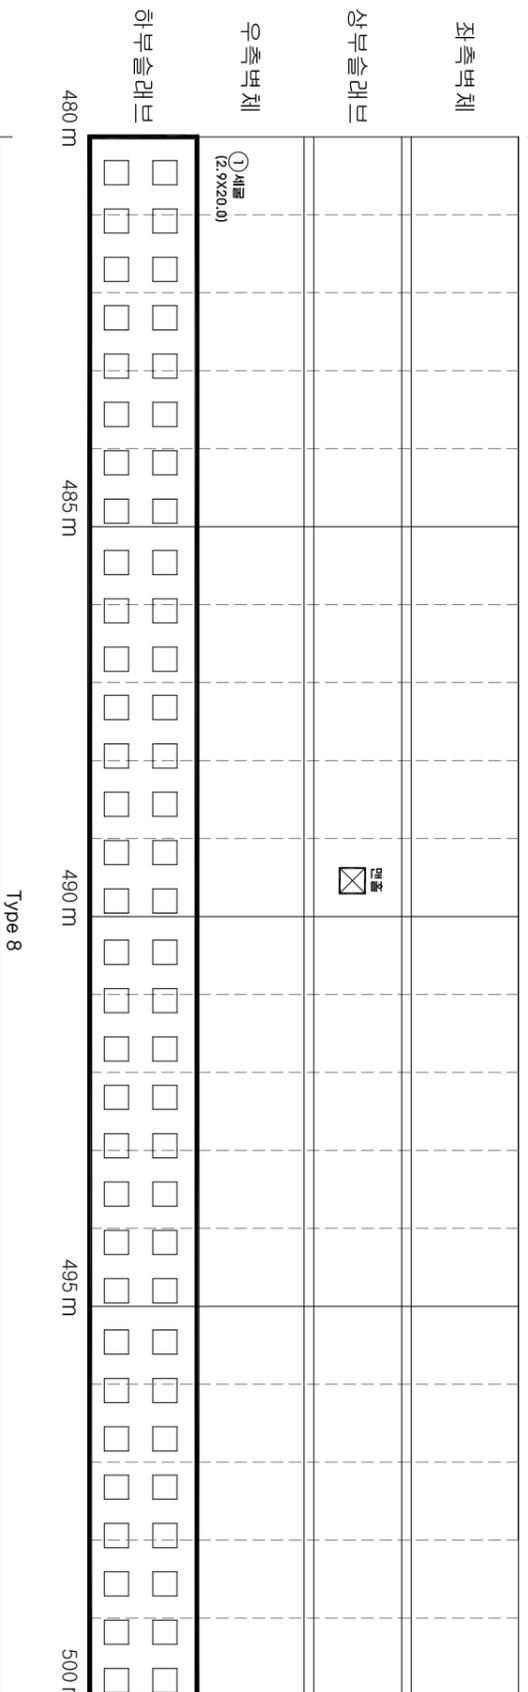

구분	명칭	구분	명칭	구분	명칭
C/W 0.3	관열		재료분리		철근노출
	피손, 탈락, 박리, 박락		세굴		망상균열
	이물질 퇴적				

손상범례

구간	구분	구분	손상구분				손상물량	보수물량	보수방안	비고
			구분	구분	구분	구분				
아리랑로 19길 86 ~ 정릉로 280	정릉2동	부지	연장	폭	길이	단면	면적	경사	480-520m	
			연장	폭	길이	단면	면적	경사		
			손상내용	폭 (mm)	길이 (m)	단면 (m)	면적 (㎡)	경사 (%)		
			손상구분	구분	구분	구분	구분	구분		
1	2015	파손(t=50mm)	-	2.90m	20.00m	58.00㎡	1EA	58.00㎡	58.00㎡	단면복구
2	2015	관열	0.30	6.20	-	-	1EA	6.20m	6.20m	관열주입강화-습식
3	2015	파손(t=50mm)	-	2.90m	10.00m	29.00㎡	1EA			단면복구

공역사	(주) SM구조안전진단	발주처	서울시 성북구청	공역명	북악산로 825 - 36~정릉로38마길 20외 3개소 하수사각형거 정밀정검용역	구간	ST.480 ~ ST.520	도면번호	13	비고
-----	--------------	-----	----------	-----	---	----	-----------------	------	----	----