
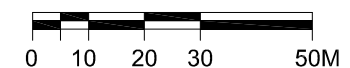


노인보호구역

현황 및 개선안도

강동구립심터 데이케어센터(올림픽로89길 11-15)

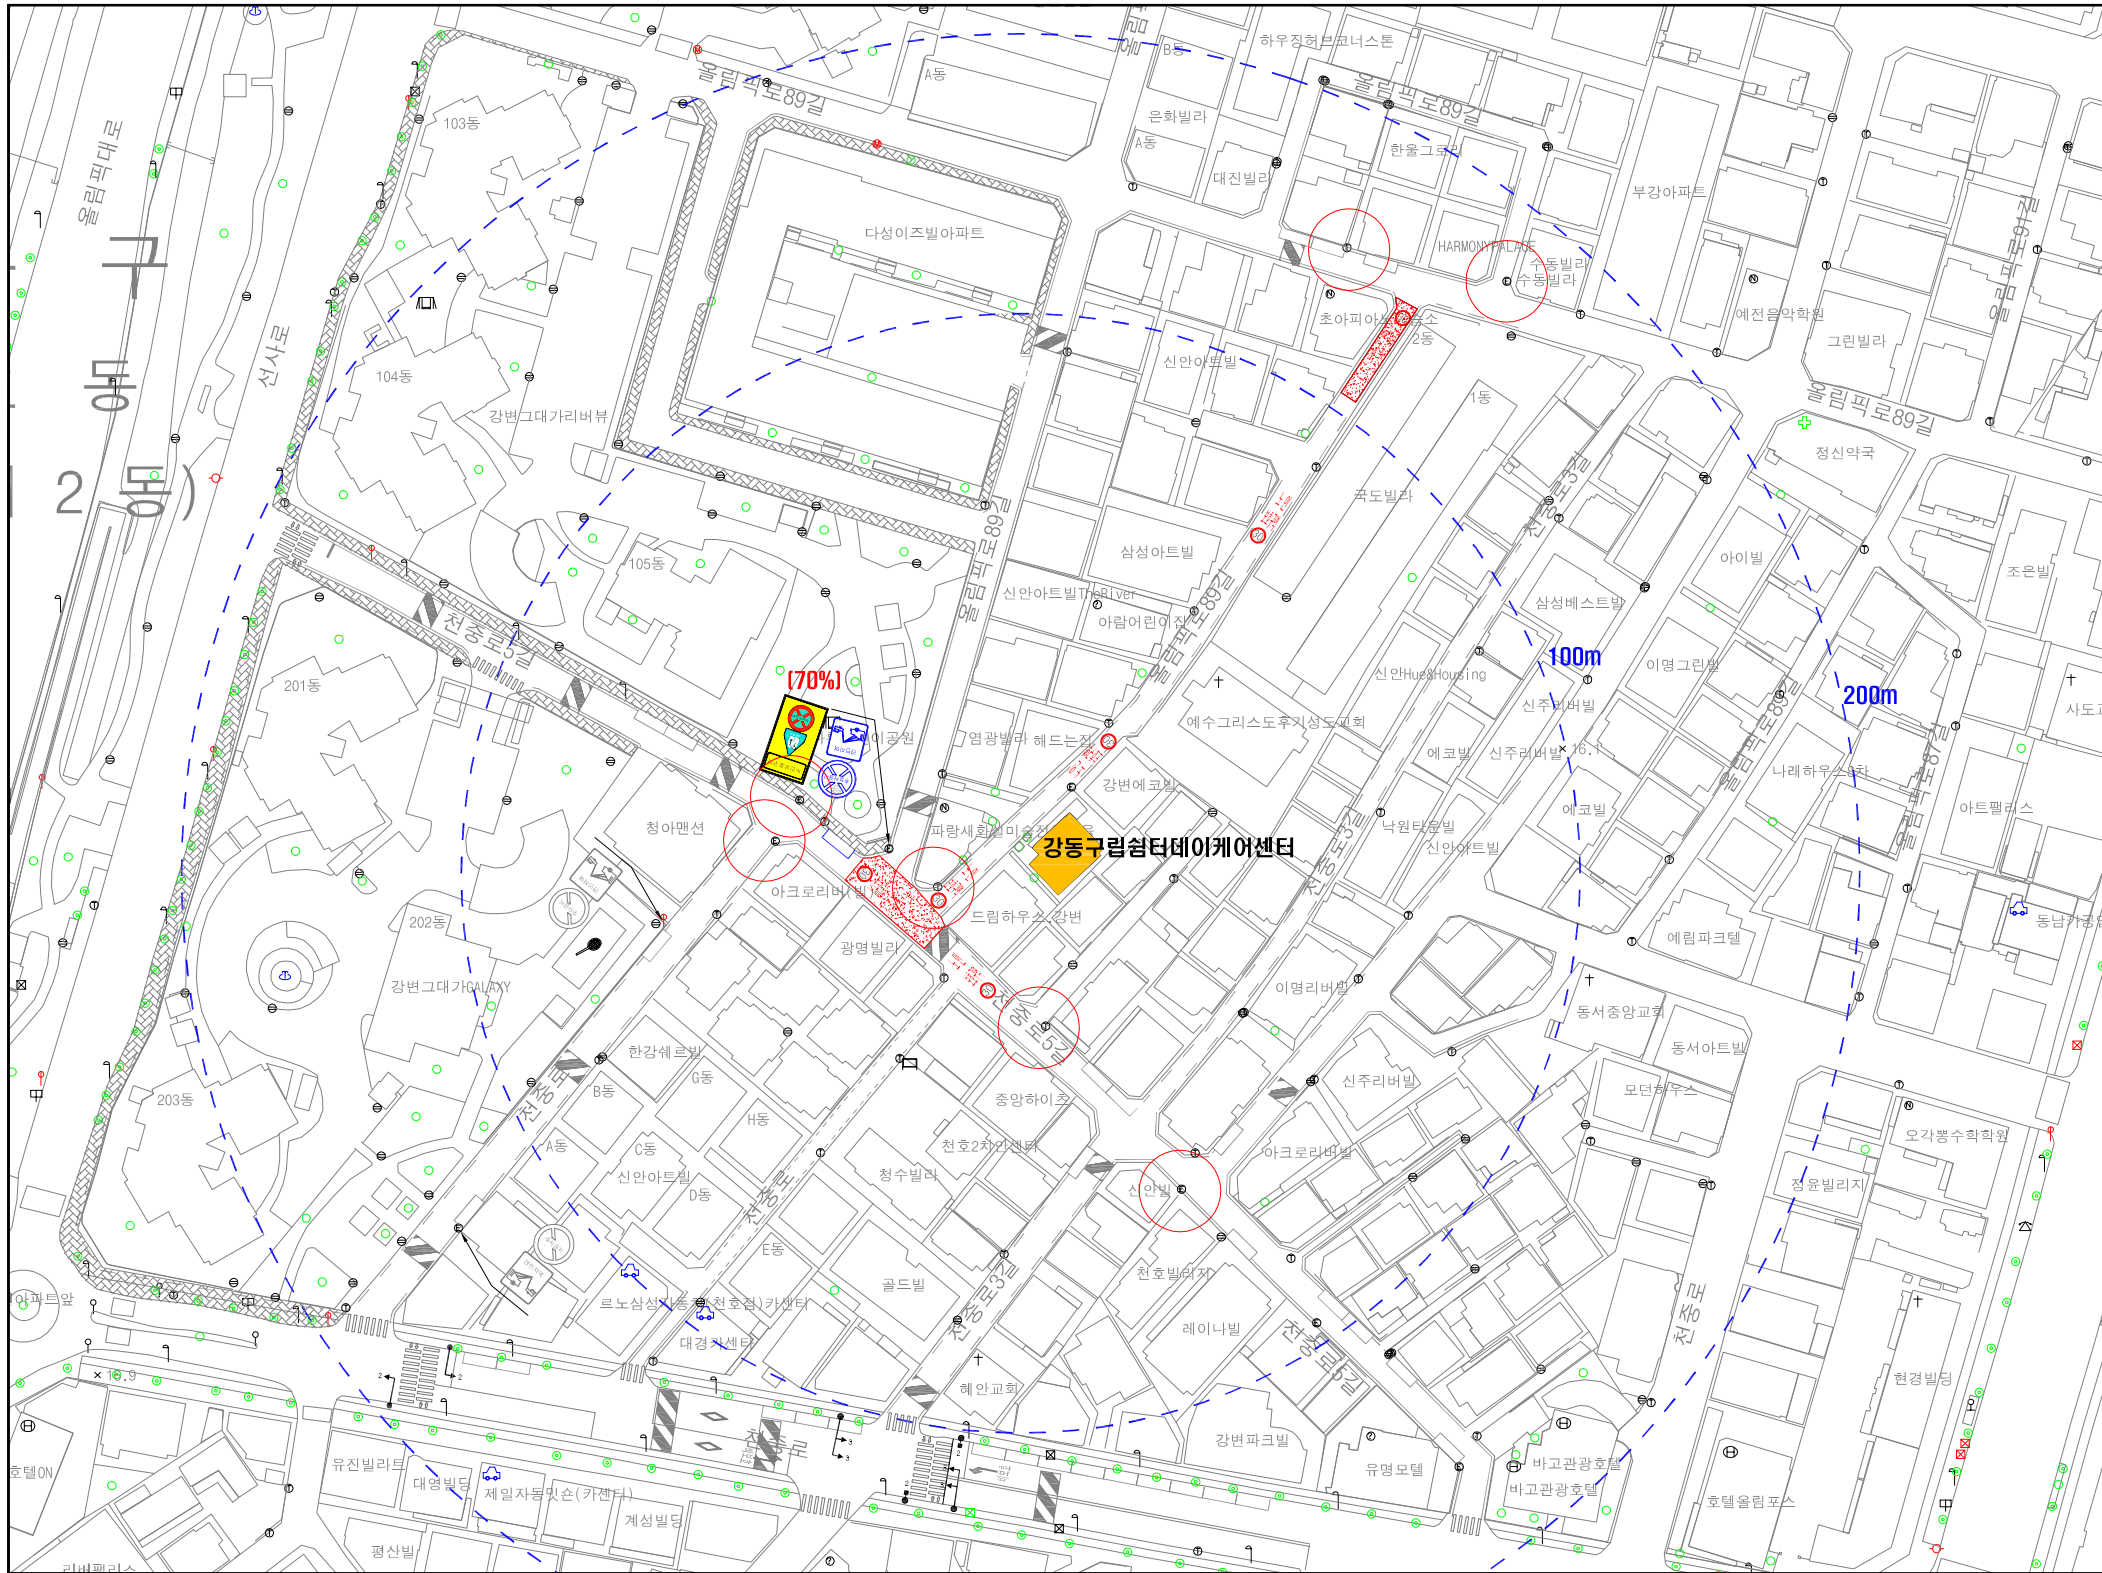

- 범례 -

| | | | | |
|----|----------|-----|----|----------|
| 구분 | 항목 | 단위 | 현황 | 개선 |
| 구분 | 현황 - 검정색 | | | |
| | 신설 - 빨강색 | 신호등 | 개소 | 신설 교체 제거 |
| | 교체 - 하늘색 | 신호등 | 개소 | |
| | 제거 - 초록색 | | | |

<323.402.415>
노인보호구역
 여기부터
 속도를 줄이시오

<323.224>
노인보호구역
 노인보호
 30

<323.226>
노인보호구역
 노인보호

<323.218>
노인보호구역
 노인보호
 노약자보호

<224.427>
 30
 해제

<323.427>
노인보호구역
 노인보호
 해제

<518> <536의2>
 노
 인
 보
 호
 구
 역
 30

| 구분 | 항목 | 단위 | 수량 | | | |
|----|--------|----------------|----|----|----|--|
| | | | 현황 | 개선 | | |
| | | | 신설 | 교체 | 제거 | |
| 안 | 경보등 | 개소 | | | | |
| | 신호등 | 개소 | | | | |
| | 소계 | 개 | | | | |
| | | 132 | 개 | | | |
| | | 129 | 개 | | | |
| | | 218 | 개 | | | |
| | | 219 | 개 | | | |
| | | 224 | 개 | | | |
| | | 226 | 개 | | | |
| | | 322 | 개 | | | |
| 전 | | 324 | 개 | | | |
| | | 326 | 개 | | | |
| | | 327 | 개 | | | |
| | | 403 | 개 | | | |
| | | 418 | 개 | | | |
| | | 427 | 개 | | | |
| | | 428 | 개 | | | |
| | | 429 | 개 | | | |
| | <통합표지> | | | | | |
| | | 323 | 개 | | | |
| 지 | | 402 | 개 | | | |
| | | 415 | 개 | | | |
| | | 224 | 개 | | | |
| | | 427 | 개 | | | |
| | | 323 | 개 | | | |
| | | 427 | 개 | | | |
| | | 218 | 개 | | | |
| | | 428 | 개 | | | |
| | | 219 | 개 | | | |
| | | 428 | 개 | | | |
| 노 | | 323 | 개 | | | |
| | | 218 | 개 | | | |
| | | 323 | 개 | | | |
| | | 226 | 개 | | | |
| | 소계 | 개 | | | | |
| | | 517 | 개 | | | |
| | | 518 | 개 | | | |
| | | 519 | 개 | | | |
| | | 520 | 개 | | | |
| | | 523 | 개 | | | |
| 표 | | 532 | 개 | | | |
| | | 536-536-2 | 개 | | | |
| | | 510-514 | 개 | | | |
| | | 537-543 | 개 | | | |
| | 소계 | 개 | 2 | | | |
| 노 | 표 | 표 | | | | |
| | 과속방지턱 | 개 | 2 | | | |
| | 이미지형프 | 개 | | | | |
| | 방호울타리 | M | | | | |
| | 보도 | m ² | | | | |

(현장조사일 : 2019년 06월)