



금천구 마을버스 노선조정도

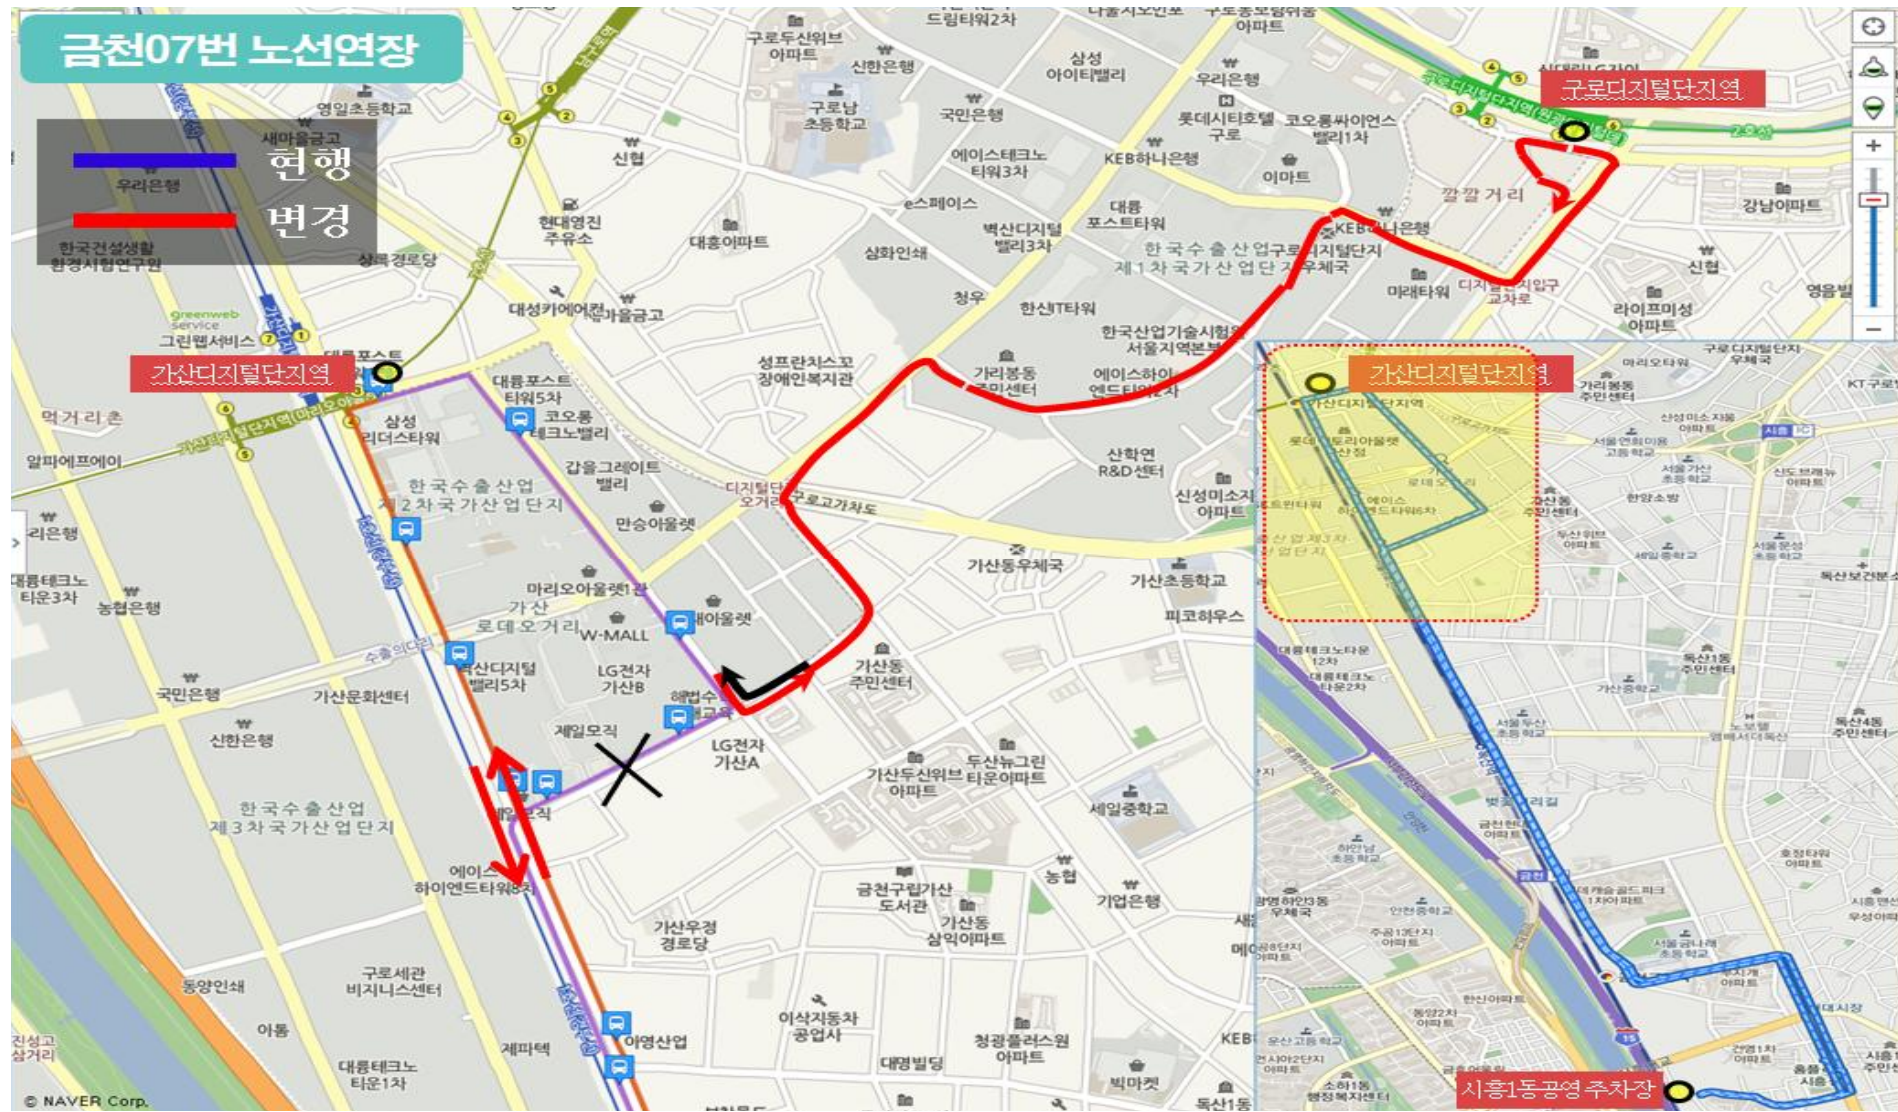

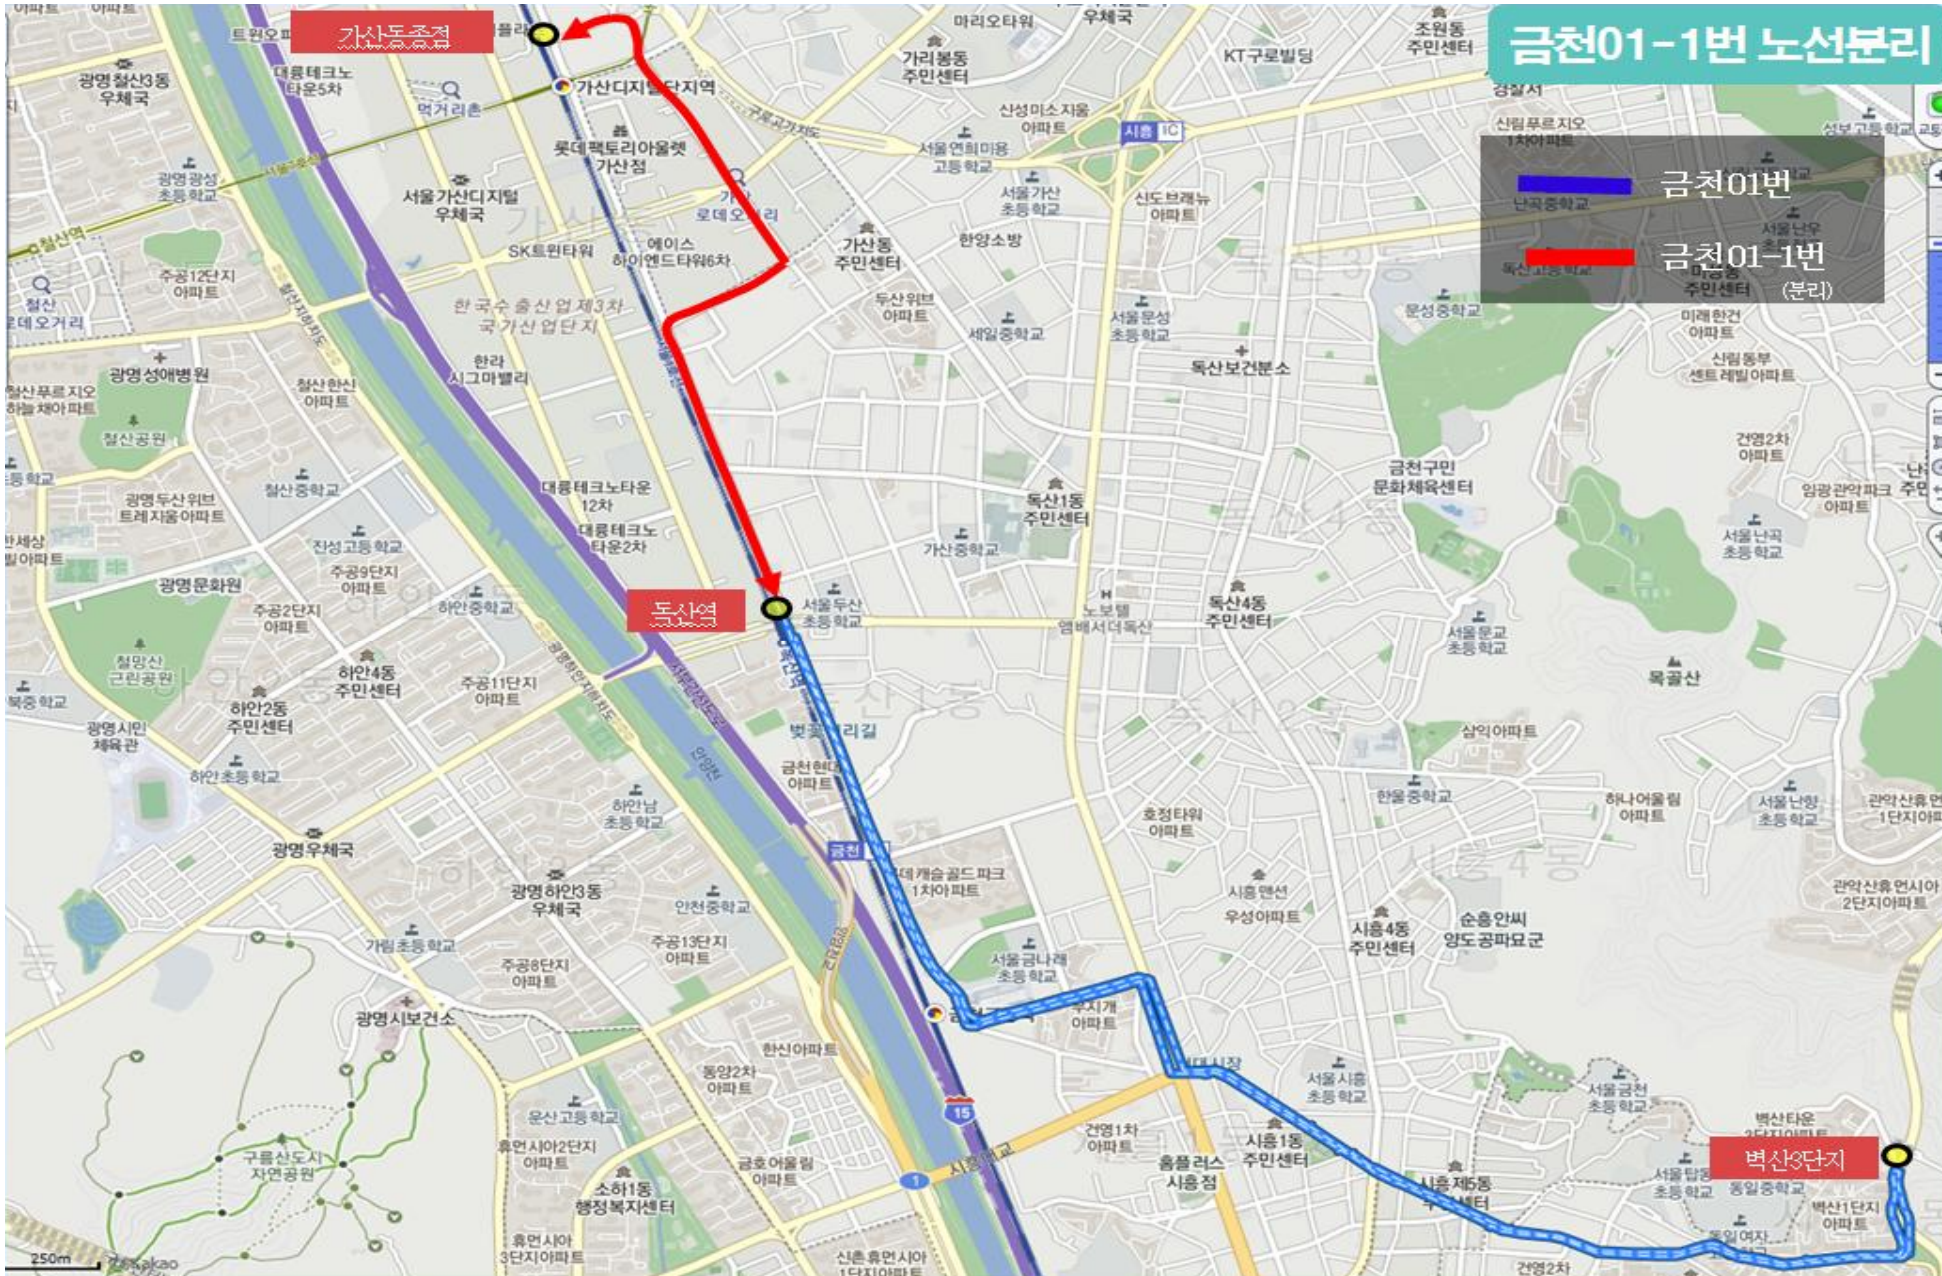

금천10번 폐지

■ 금천05번(대체)
■ 금천10번(폐지)

