

가락몰 지상3층 주차장 바닥재 점검 결과 보고


차장	팀장	건설안전본부장
고정일	정우철	김승호

소 속 : 시설안전팀
 직 급 : 4급
 성 명 : 고정일

가락몰 지상3층 주차장 바닥재가 파손되어 현장을 확인하고, 시설물관리에 만전을 기하기 위해 파손된 바닥재를 보수하고자 아래와 같이 보고합니다.

● 점검 결과

① 점검위치

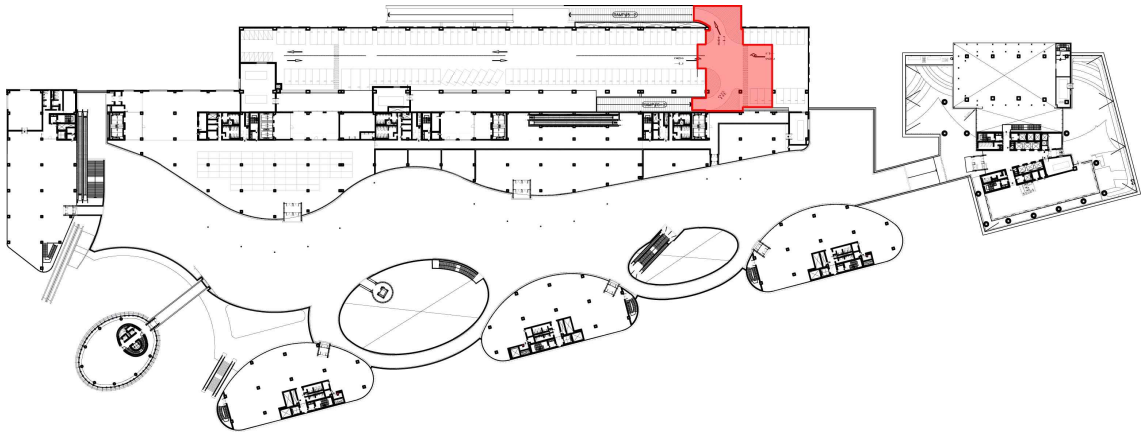

(지상3층 평면도)

② 파손원인 : 기존 시공되어 있는 도막형바닥재 두께부족 등으로 인한 하자로 바닥재가 바닥면에서 탈락함

③ 현황사진

현황사진 촬영 위치 No.	① 구역



● 바닥재 보수계획

- ① 보수내용 : 기존 바닥재(고경질우레탄) 철거후 도막형바닥재(폴리우레아) 신설
- ② 소요금액 : 49,768천원
 - 품대 : $660\text{m}^2 \times 75,000\text{천원}/\text{m}^2 = 49,500,000\text{원}$
 - 조달수수료 : $49,500,000\text{원} \times 0.54\% = 267,300\text{원}$
- ③ 예산과목 : 건물유지비 【사업비용-영업비용-도매시장관리원가-수선유지교체비】
- ④ 예산현황

구 분	예산액	집행액	금회집행액	예산잔액
건물유지비	436,174	299,155	49,768	87,291

※ 보수공사금액은 향후 가락물 시공사(대림산업)에 하자보수비용 청구 예정임
(서울중앙지방법원, 2017가합521626)

- ⑤ 계약방법 : 조달청 단가계약


붙 임 : 1. 면적산출도 1부
2. 견적서 1부. 끝.

2018년 1월 23일

성 명 : 고정일

고정일

붙임 #1

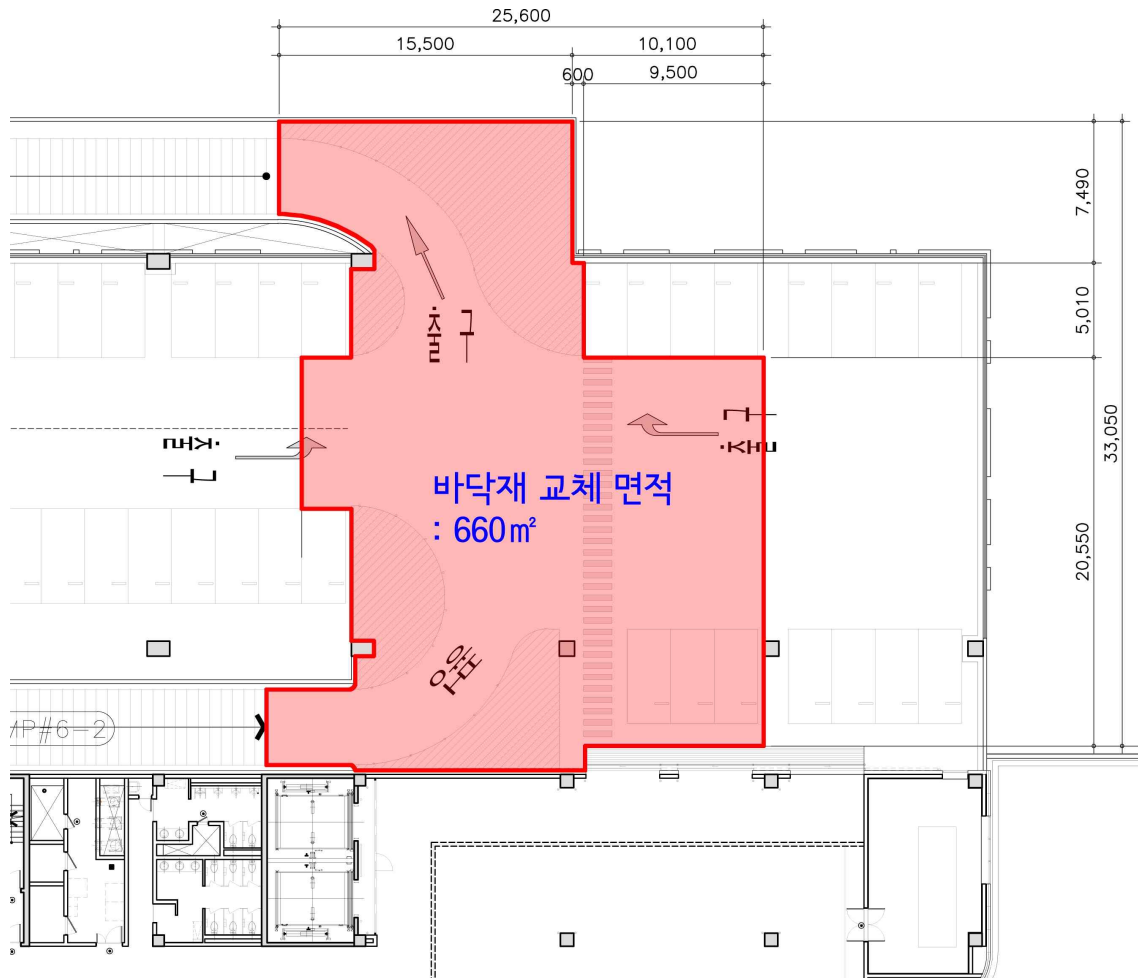

(가락물 지상3층_바닥재 교체 대상구간 확대 평면도)

제품상세정보



확대보기

수량 : m²

플리우레아수지도막방수제

계약지/공급지 정보조회 다량납품원인론 확인

업체명 : **주식회사 보성씨엔아이** [중소기업]
 계약방법 : 다수공급자계약
 규격명 : 플리우레아수지도막방수제, 강남화성반월공장, Euratec-B12, t3mm, 주차장/옥상
 가격 : 75,000원
 단위 : m²
 원산지 : 대한민국
 제조사 : 강남화성(주) 반월공장
 납품장소 : 수요기관 지정장소
 인도조건 : 현장설치도
 공급지역 : 전지역(제주 및 도서산간지역 운임비 별도)
 부가세여부 : 부가가치세포함
 납품기한 : 90일 (납품요구일로부터)
 조달수수료여부 : 조달수수료 별도 조달수수료 안내-게시
 첨부파일 : 2018/05/01_00186078900-물품구매(제조)계약일반조건(기재부계약예규367호20180320).hwp
 2018/06/02_00186078900-다수공급자계약특수조건(조달청공고2017-121호,2017.12.26).hwp
 2018/05/03_00186078900-물품구매계약품질관리특수조건(2017.8.28.).hwp
 2018/06/04_00186078900-규격서.hwp
 대분류 : 06 - 화학,소방,안전
 중분류 : 99 - 기타
 물품분류번호 : 30129992
 세부품명번호 : 3012999201
 물품식별번호 : 23381647
 계약번호 : 00186078900-2
 정수구분 : 후정수

감추기

구매의사결정을 위한 구매정보			
우선구매대상	해당 없음	의무구매대상	해당 없음
평균배송일/납품기한	관련정보없음 / 90일 (납품요구일로부터)		
품질보증조달물품여부	해당없음		
본사소재지	인천광역시 부평구 부평대로313번길		