

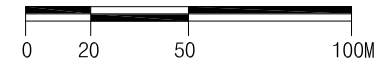


어린이보호구역 현황 및 개선안도

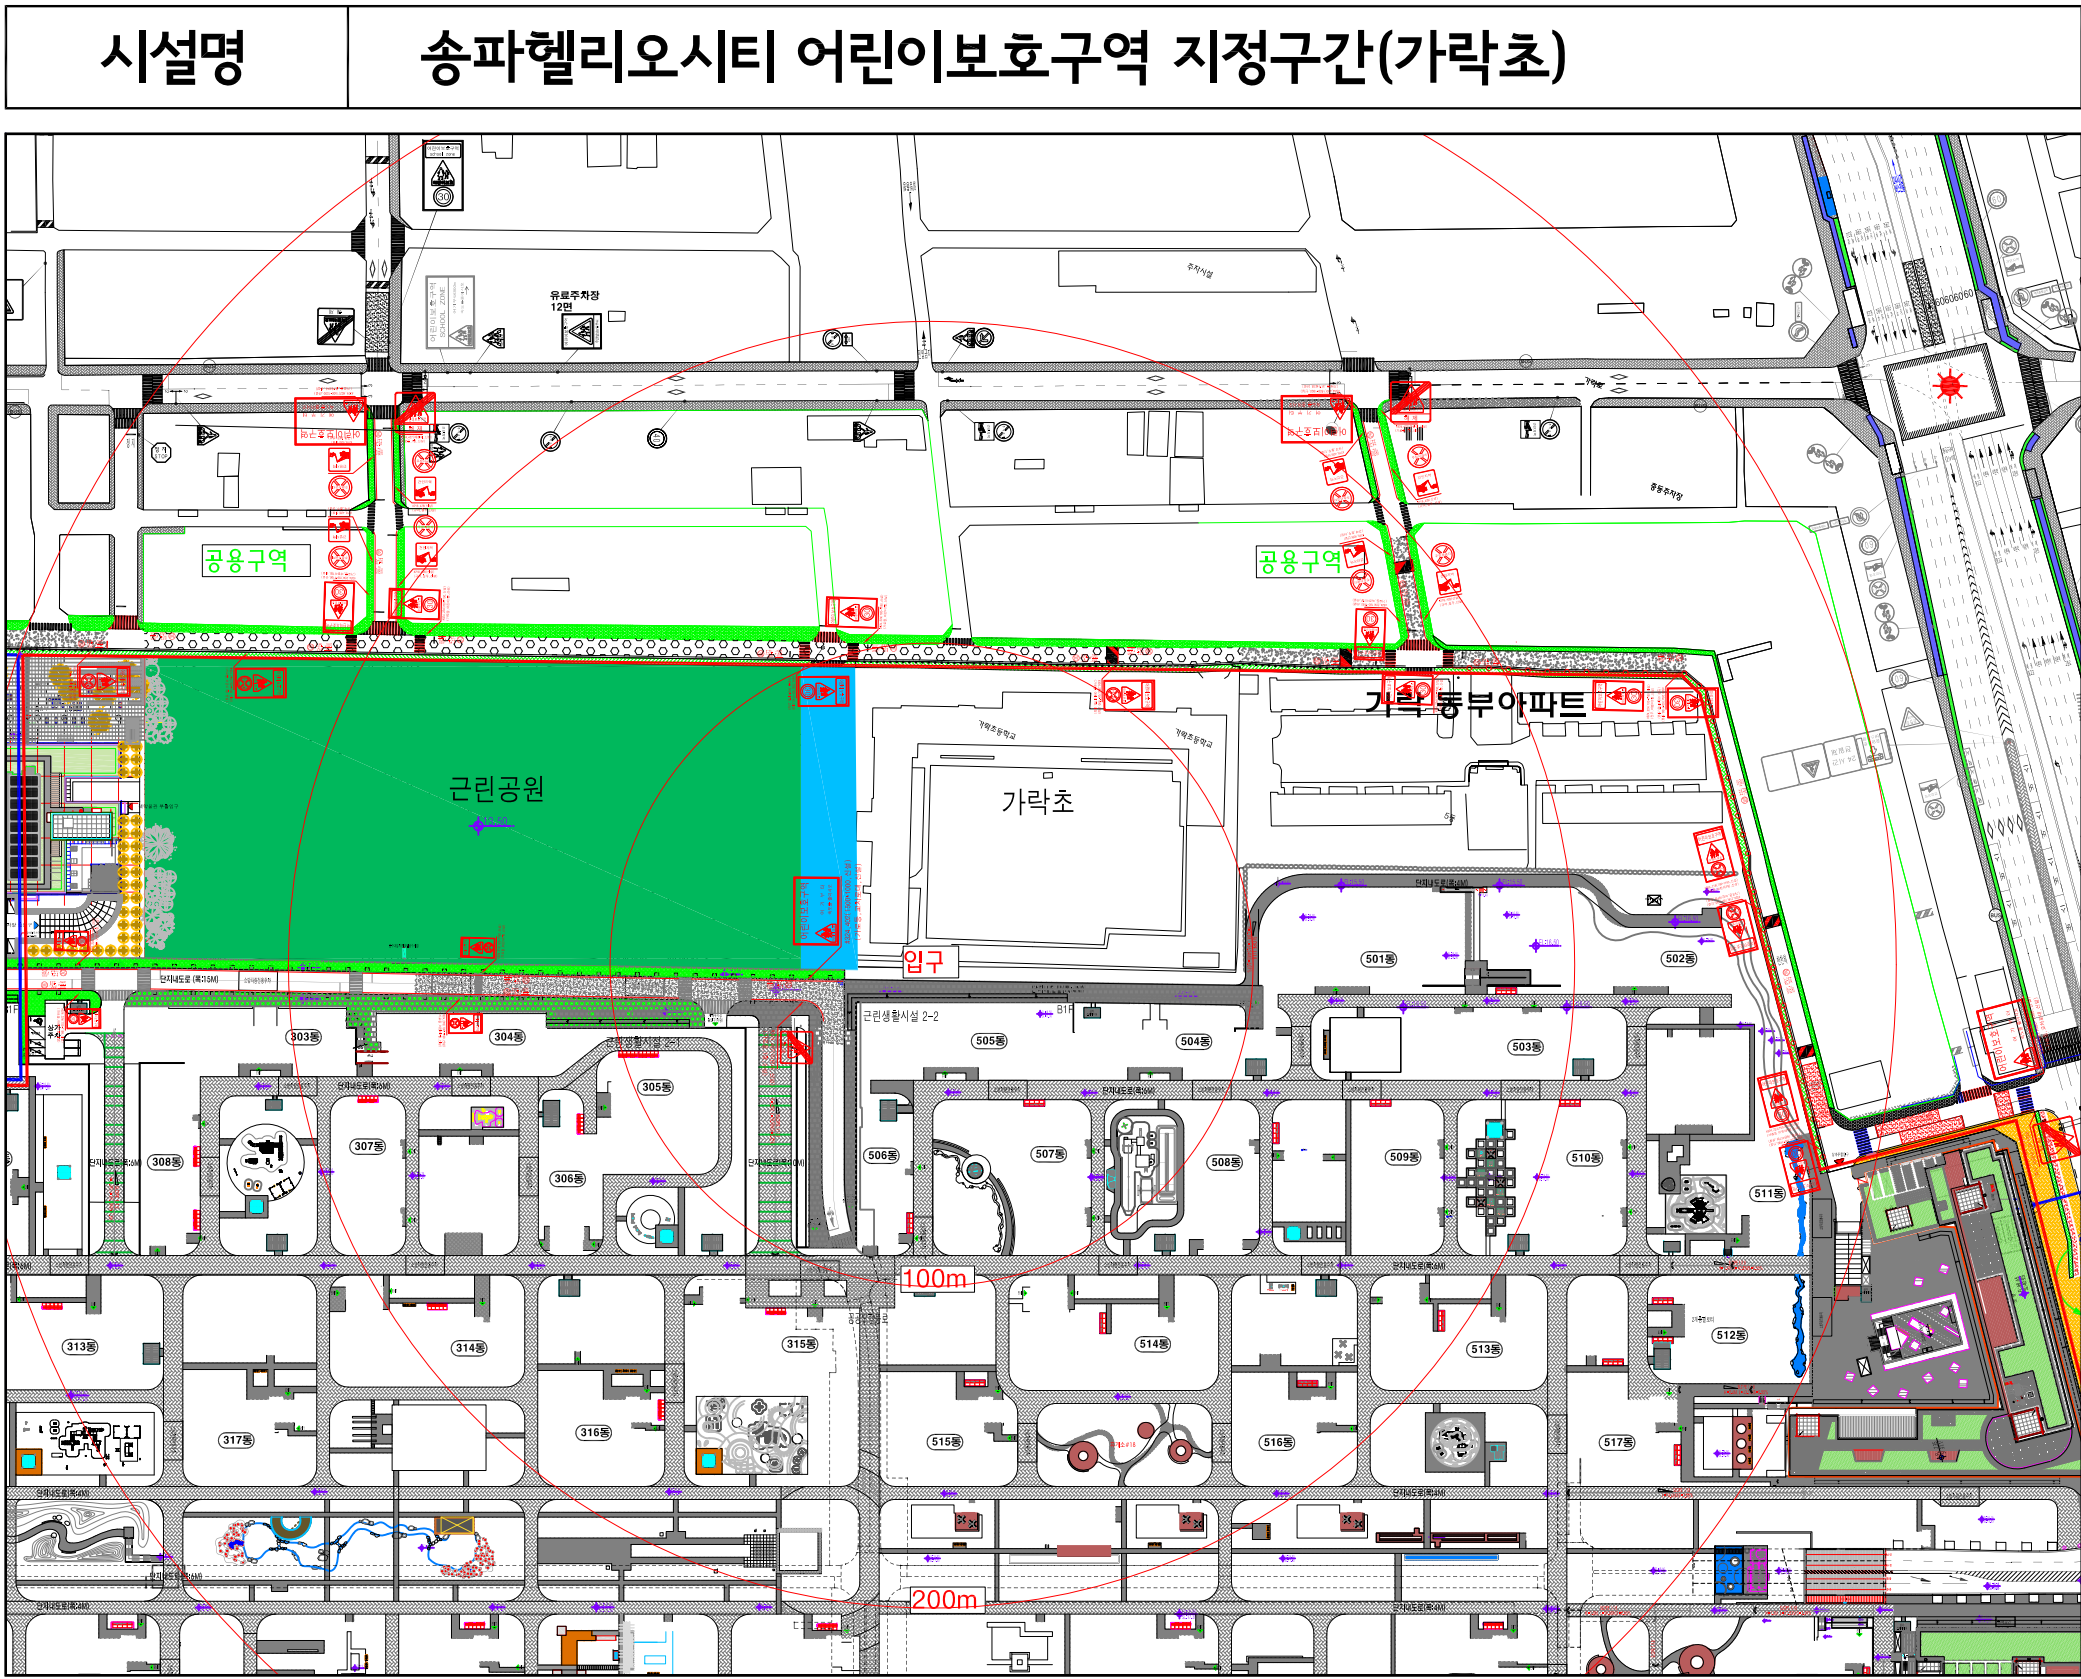

- 범례 -		구분	항목	단위	현황		수량	
현황 - 검정색	신설 - 빨강색				개소	개선		
신호등	신호등	신호등	신호등	개소	개소	1		
소계	소계	개	개				16	
129	211	개	개					
212	213	개	개					
214	218	개	개				8	
224	227	개	개					
306	322	개	개					
324	326	개	개					
327	328	개	개					
402	403	개	개					
412	418	개	개					
428	428	개	개				8	
<통합표지> 소계							27	
324	402	개	개				4	
324	224	개	개				12	
324	218	개	개				7	
218	428	개	개					
219	428	개	개					
324	427	개	개				4	
소계	소계	개	개				48	
517	518	개	개				24	
519	521	개	개					
523	536	개	개				24	
510~514	537~543	개	개					
544	소계	개	개					
과속방지턱	과속방지턱	개	개				5	
이미지첨프	이미지첨프	개	개					
가드웬스	가드웬스	M	M				443	
보행공간	보행공간	M ²	M ²				2076	

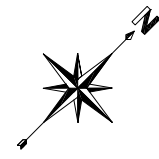