

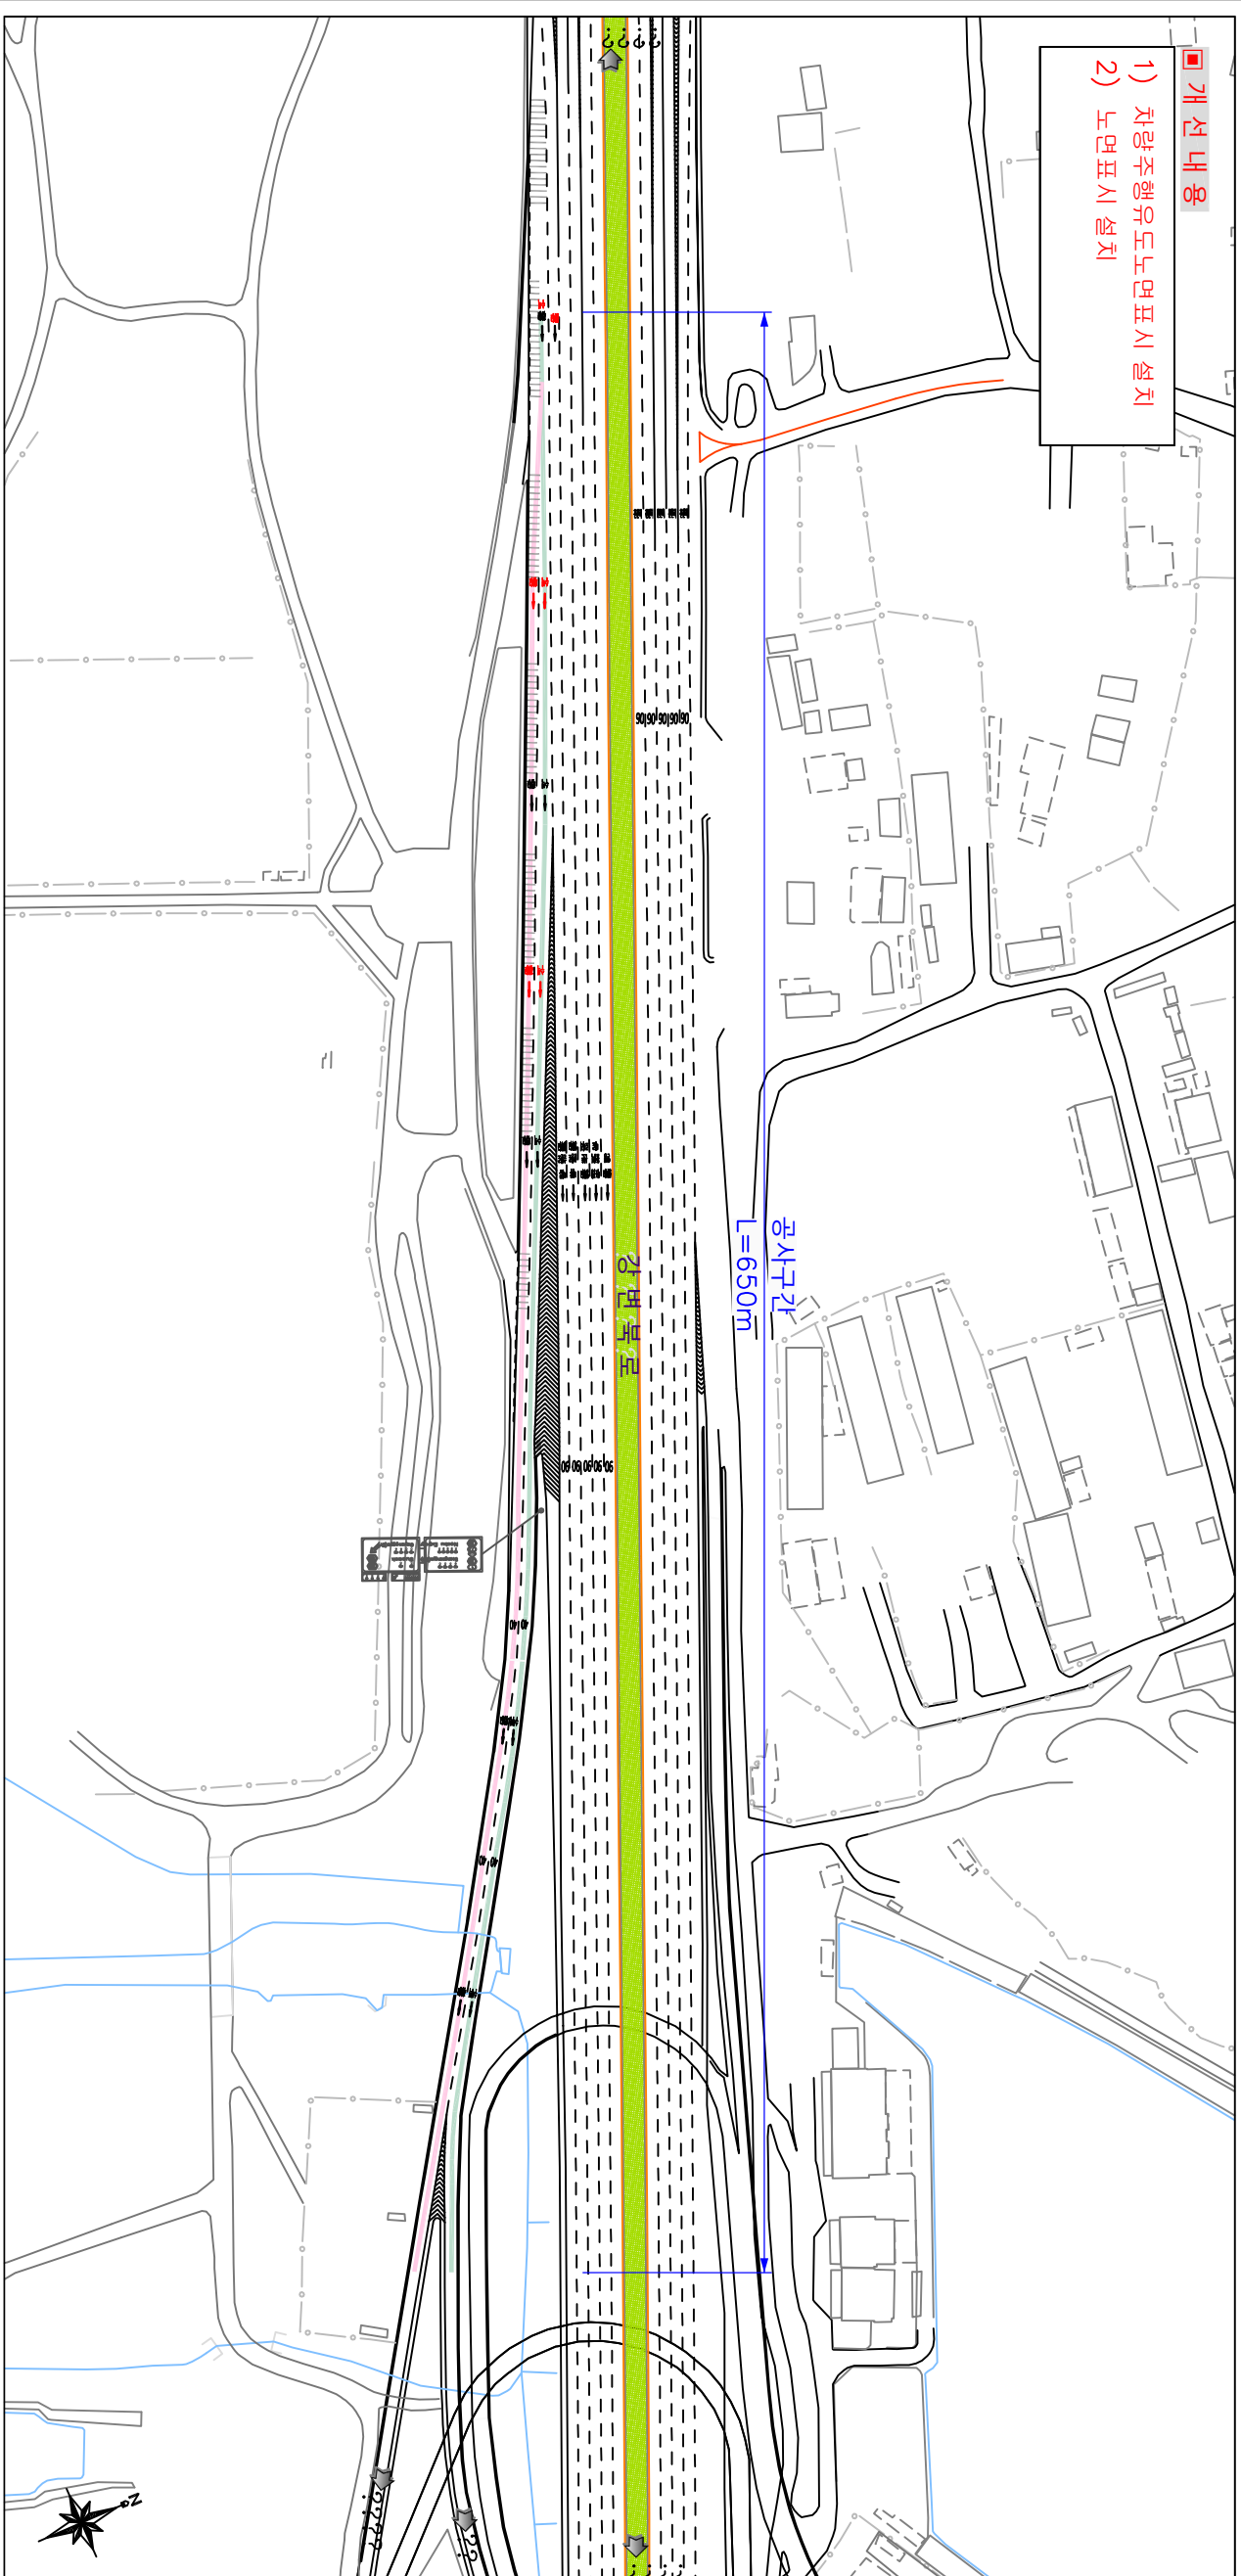


12. 가양대교방향 진출램프(현황+개선)

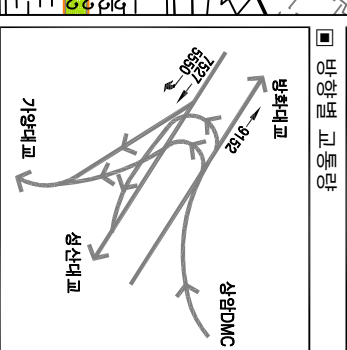

KEVMAP

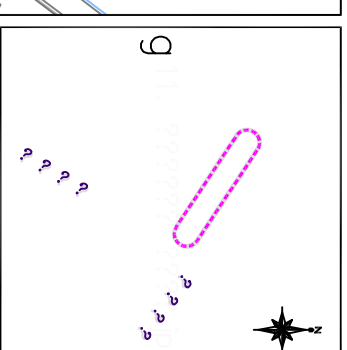

■ 가로 서비스수준


| 구분 | 밀도(pcpkmp) | LOS |
|----|------------|-----|
| 현황 | 25.84 | E |
| 개선 | 25.84 | E |
| 중간 | - | - |

■ 연결로 서비스수준

| 구분 | 밀도(pcpkmp) | LOS |
|----|------------|-----|
| 현황 | 37.86 | E |
| 개선 | 37.86 | E |
| 중간 | - | - |

■ 범례


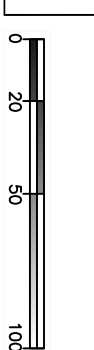

| | | | | | | | | | | | | |
|---|--------------------------|---|----------------|-----------|--------------|------------|------------|------------|---------------|-------------|-------------|--|
| <p>시명명</p> <p>도시고속도로 기능개선사업(2차) 기본 및 실시설계</p> | | <p>설계사</p> <p>시공사</p> | <p>(주) 천 일</p> | | | | | | | | | |
| <p>최초작성</p> | <p>속척</p> <p>1:2,000</p> | <p>도면명</p> <p>12 가양대교방향 진출램프(현황+개선)</p> | <p>개정번호</p> | <p>일지</p> | <p>개정 사유</p> | <p>작성지</p> | <p>검토지</p> | <p>책임지</p> | <p>CAD파일명</p> | <p>도면번호</p> | <p>일련번호</p> | |