
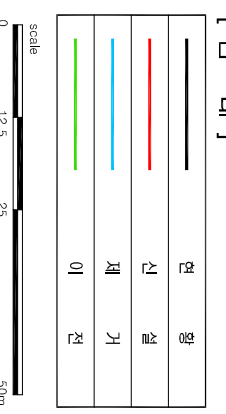
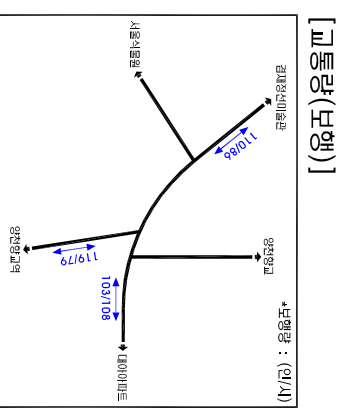
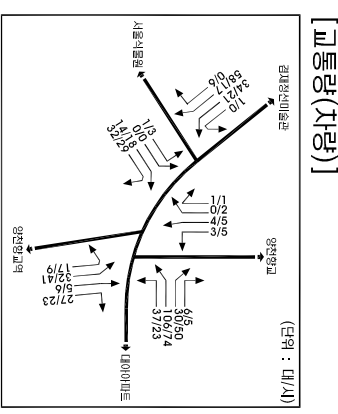
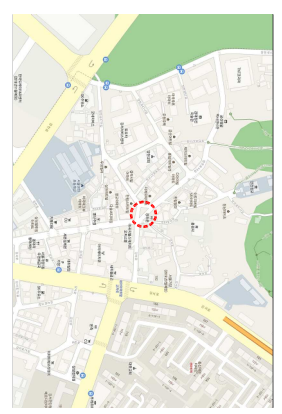
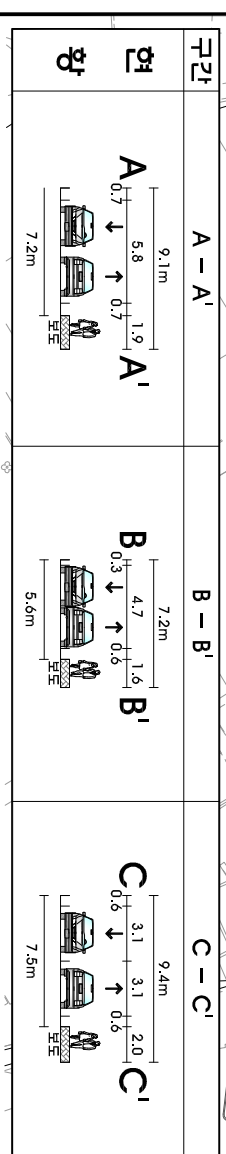


# 파크빌리지 앞(현황+개선)

- 회전교차로 신설(1개소)
- 횡단보도 신설(4개소)
- 파속방지턱 제거(2개소) 및 신설(1개소)
- 교통안전표지 이설 및 신설
- 노면표시 개선
- ※ 보행공간 도막형포장설치

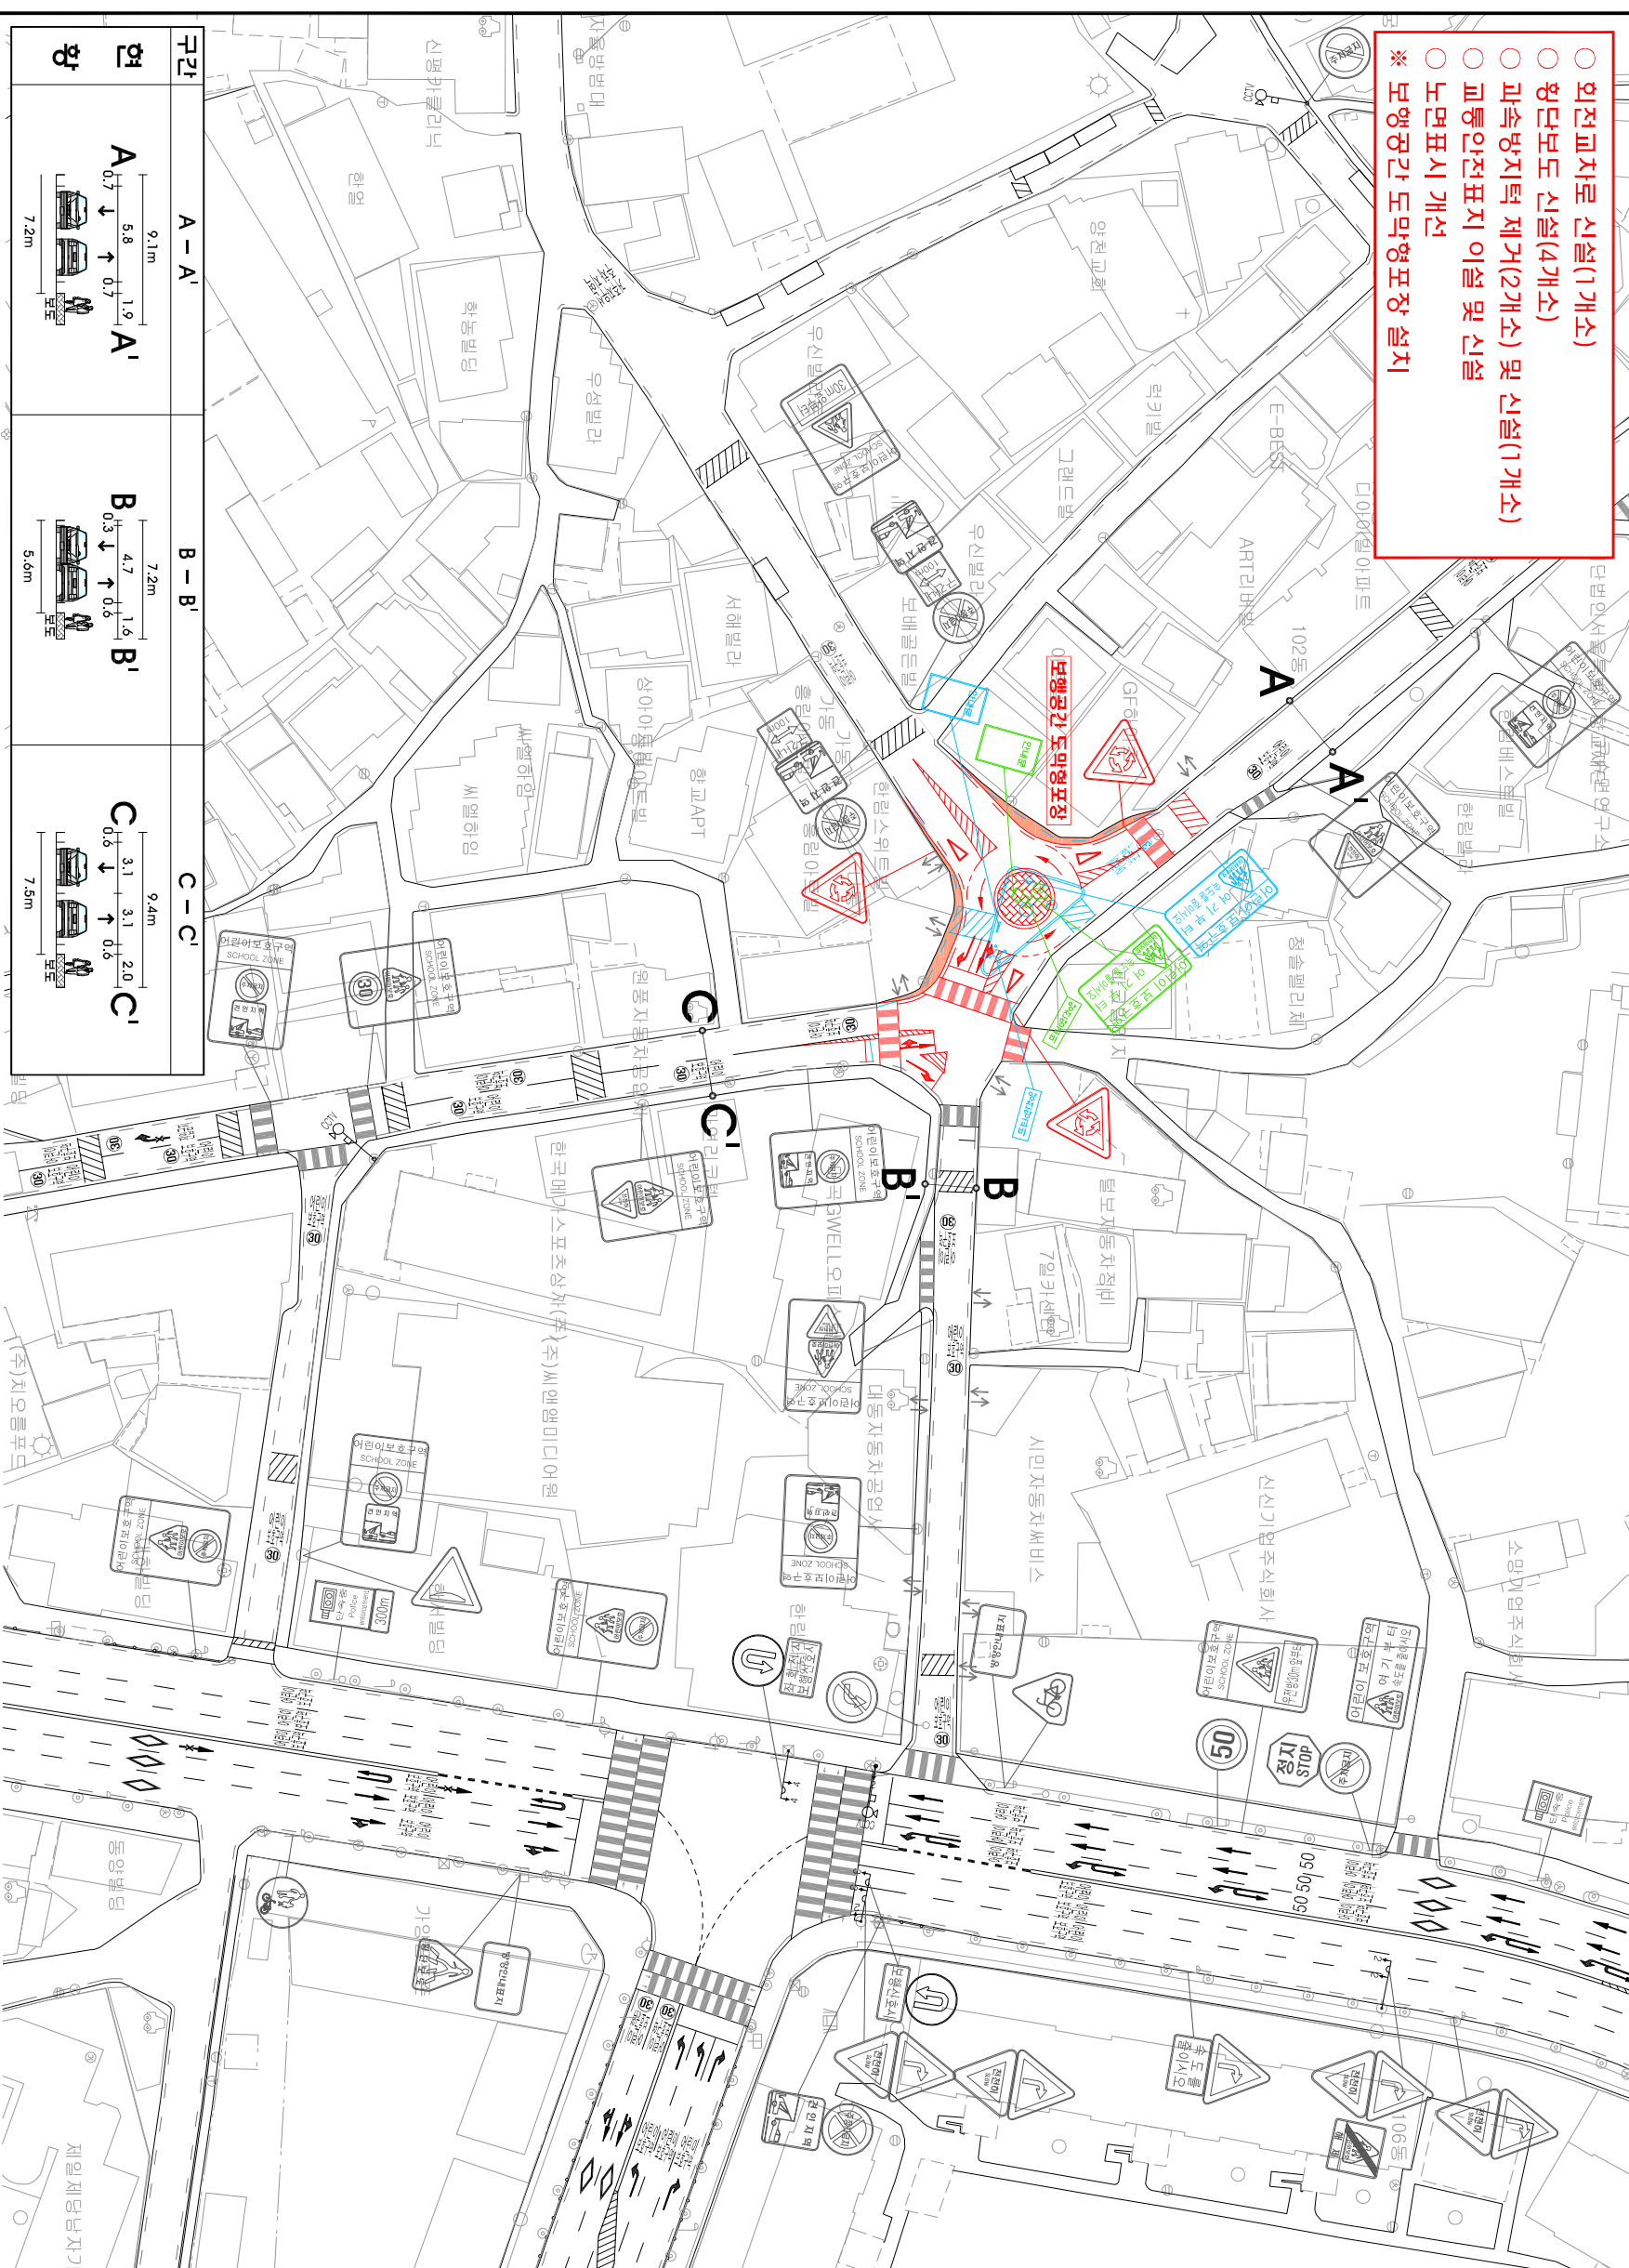

서울특별시	영역명	영역사	설계일자	책임자	검토자	작성일자	도면번호
	2019년 횡단보도·회전교차로 기본 및 실시계획	(주)동일기술공사	2019.03	박상선	강영석	안정현	파크빌리지 앞(개선-1)