


시설명

강신초교(서울시 양천구 월정로 280)

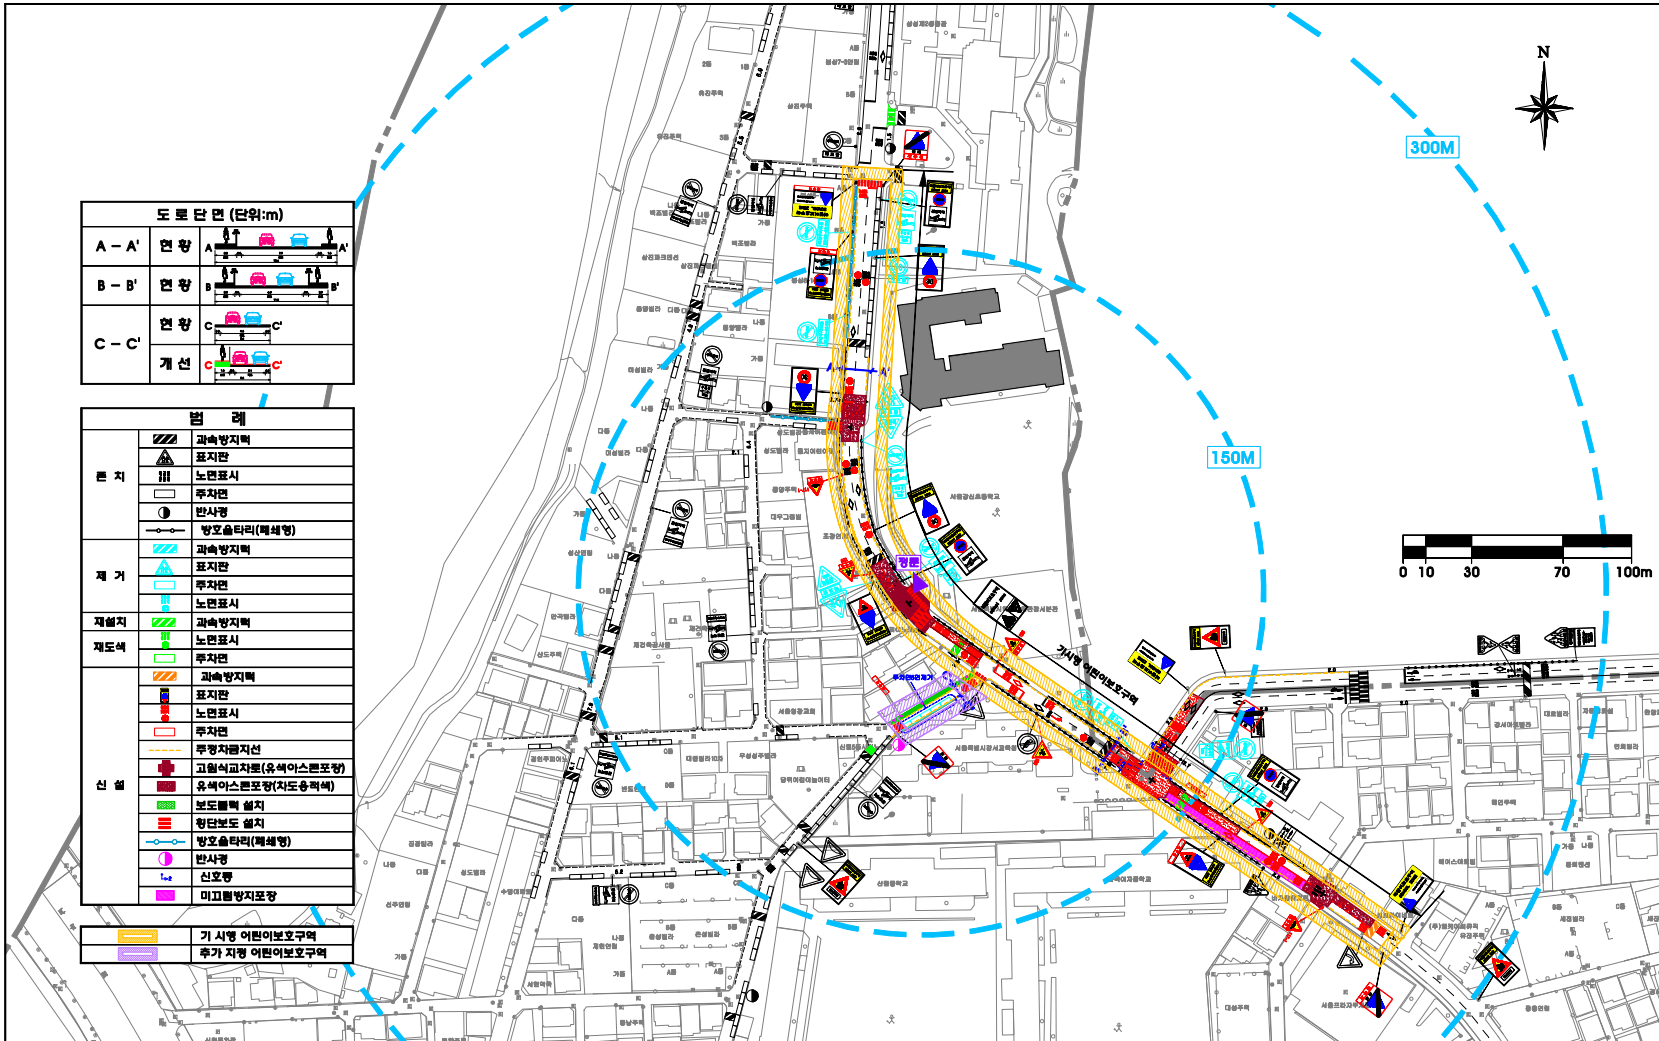

도로 단면 (단위:m)

A-A'	현황	
B-B'	현황	
C-C'	개선	

범례

본지		과속방지턱
		표지판
제거		노면표시
		표지판
재설치		과속방지턱
		표지판
재도색		노면표시
		표지판
신설		과속방지턱
		표지판
		노면표시
		표지판
		과속방지턱
		표지판
신설		무양차편지선
		고밀석교차로(유색아스팔트포장)
		유색아스팔트포장(자도용색)
		보도블럭 설치
신설		황단보도 설치
		방호술타리(해체형)
		반사경
		미끄럼방지포장

	기 시행 어린이보호구역
	추가 지정 어린이보호구역

- 범례 -

구분	항목	현황	수정		
			신설	제거	
현황 - 검정색	신설 - 빨강색	경보등	2		
	신호등	신호등	3		
	제거 - 초록색	소계			
	교체 - 파란색	소계			
안	<224.402.415>	어린이보호구역 SCHOOL_ZONE			
		여기부터 속도감하시오			
	<324.427>				
	<224.427>				
	<324.224>	어린이보호구역 school zone			
		여기부터			
	<324.226>	어린이보호구역 school zone			
		어린이보호 구역			
	<324.218>	어린이보호구역 school zone			
		어린이보호 구역			
	<518>				
	<538>	어린이 보호구역			
	표지	111,112	계		
		119	계		
		129	계	1	2
219		계			
227		계			
228		계			
322		계		4	
324		계			
325		계			
329		계			
403		계			
418		계		6	
427		계			
428		계		6	
표지		<통합표지>			
	224	계		3	
	402	계			
	415	계			
	324	계		4	
	427	계			
	324	계		4	
	219	계			
	224	계			
	418	계			
	428	계			
	324	계		3	
	324	계		2	
	226	계			
	소계	계			
517	계				
516	계		16		
518	계				
538	계				
529	계	6	2		
532	계		11		
538-539	계		28		
510-514	계				
537-543	계		3		
소계	계				
과속방지턱	계		6		
비교형차로표지	계		8		
교형차로표지	계				
방호술타리	m	309			

(현장조사일 : 2014년 7월)