

서울특별시지방경찰청

수신 수신자 참조

(경유)

제목 교통안전시설 개선 설치 통보(하달) [성동구 마장역삼거리 등 5개소]

1. 관련근거

가. 경찰청 훈령 제693호('13.2.14) 교통안전시설물 등 설치 ? 관리에 관한 규칙

나. 교통안전시설 설치 ? 관리 매뉴얼(경찰청)

다. 교통관리과 ? 5593(2016.3.4.) 보행자 교통사망사고 절반 줄이기 추진 관련 보행자 친화적 교통환경 조성 계획 하달

라. 구로경비교통과 - 3337(2016.3.28.) 교차로 횡단보도 보행자 보호를 위한 우회전 보조신호등 설치 요청 보고

2. 위와 관련, 교통안전시설을 개선 요청에 대하여 다음과 같이 개선 통보(하달)합니다. 시행 바랍니다.

가. 위치

- 성동구 마장동 마장역삼거리
- 성동구 성수동 경일초교사거리
- 구로구 개봉동 개봉사거리**
- 구로구 고척동 고척교교차로
- 구로구 가산동 광명교사거리

나. 개선내용 (붙임 참조) : **우회전신호등(차량보조등) 설치**

다. 사유 : 우회전시 횡단하는 보행자가 잘 보이지 않아 사고위험이 높음

3. 행정사항

가. 서울특별시장(교통운영과장)은

1) 붙임 도면을 참조, 현장 도로 여건과 설치 ? 관리 매뉴얼에 맞게 교통안전시설을 반영하여 빠른 시일 내 개선 설치, 공사 완료 후 결과를 통보하여 주시고

2) 공사 시행중 부득이하게 교통안전시설을 일부 변경해야 하는 경우에는 반드시 무리창과 사전 협의 후 시행 바랍니다.

나. 성동?구로경찰서장(경비교통과장)은

돌발정보 입력하고 도로교통법 제69조(도로공사의 신고 및 안전조치 등)에

따라 주민홍보 및 교통관리 바랍니다.

붙임 : 교통처리계획도 5부. 끝.

서울특별시지방경찰청장



수신자 서울특별시장(교통운영과장), 서울성동경찰서장(교통과장), 서울수로경찰서장(경비교통과장)

경위

김민호

경정

이교동

교통관리과장

전경 03/29
한장훈

함조지 경시

최재영

경위

성한웅


시행 교통관리과-8125 (2016.03.29.) 접수 교통운영과-5759 (2016.3.30.)

우 03169 서울특별시 종로구 사직로8길 31 (내자동, 서울지방 / <http://www.smpa.go.kr>)


전화 02-700-5118 / 전송 02-723-0755 / rtaalsgh@police.go.kr / 대시민공개

▣ 구로구 개봉사거리 주변 교통처리계획도

0 차량보조신호등 설치

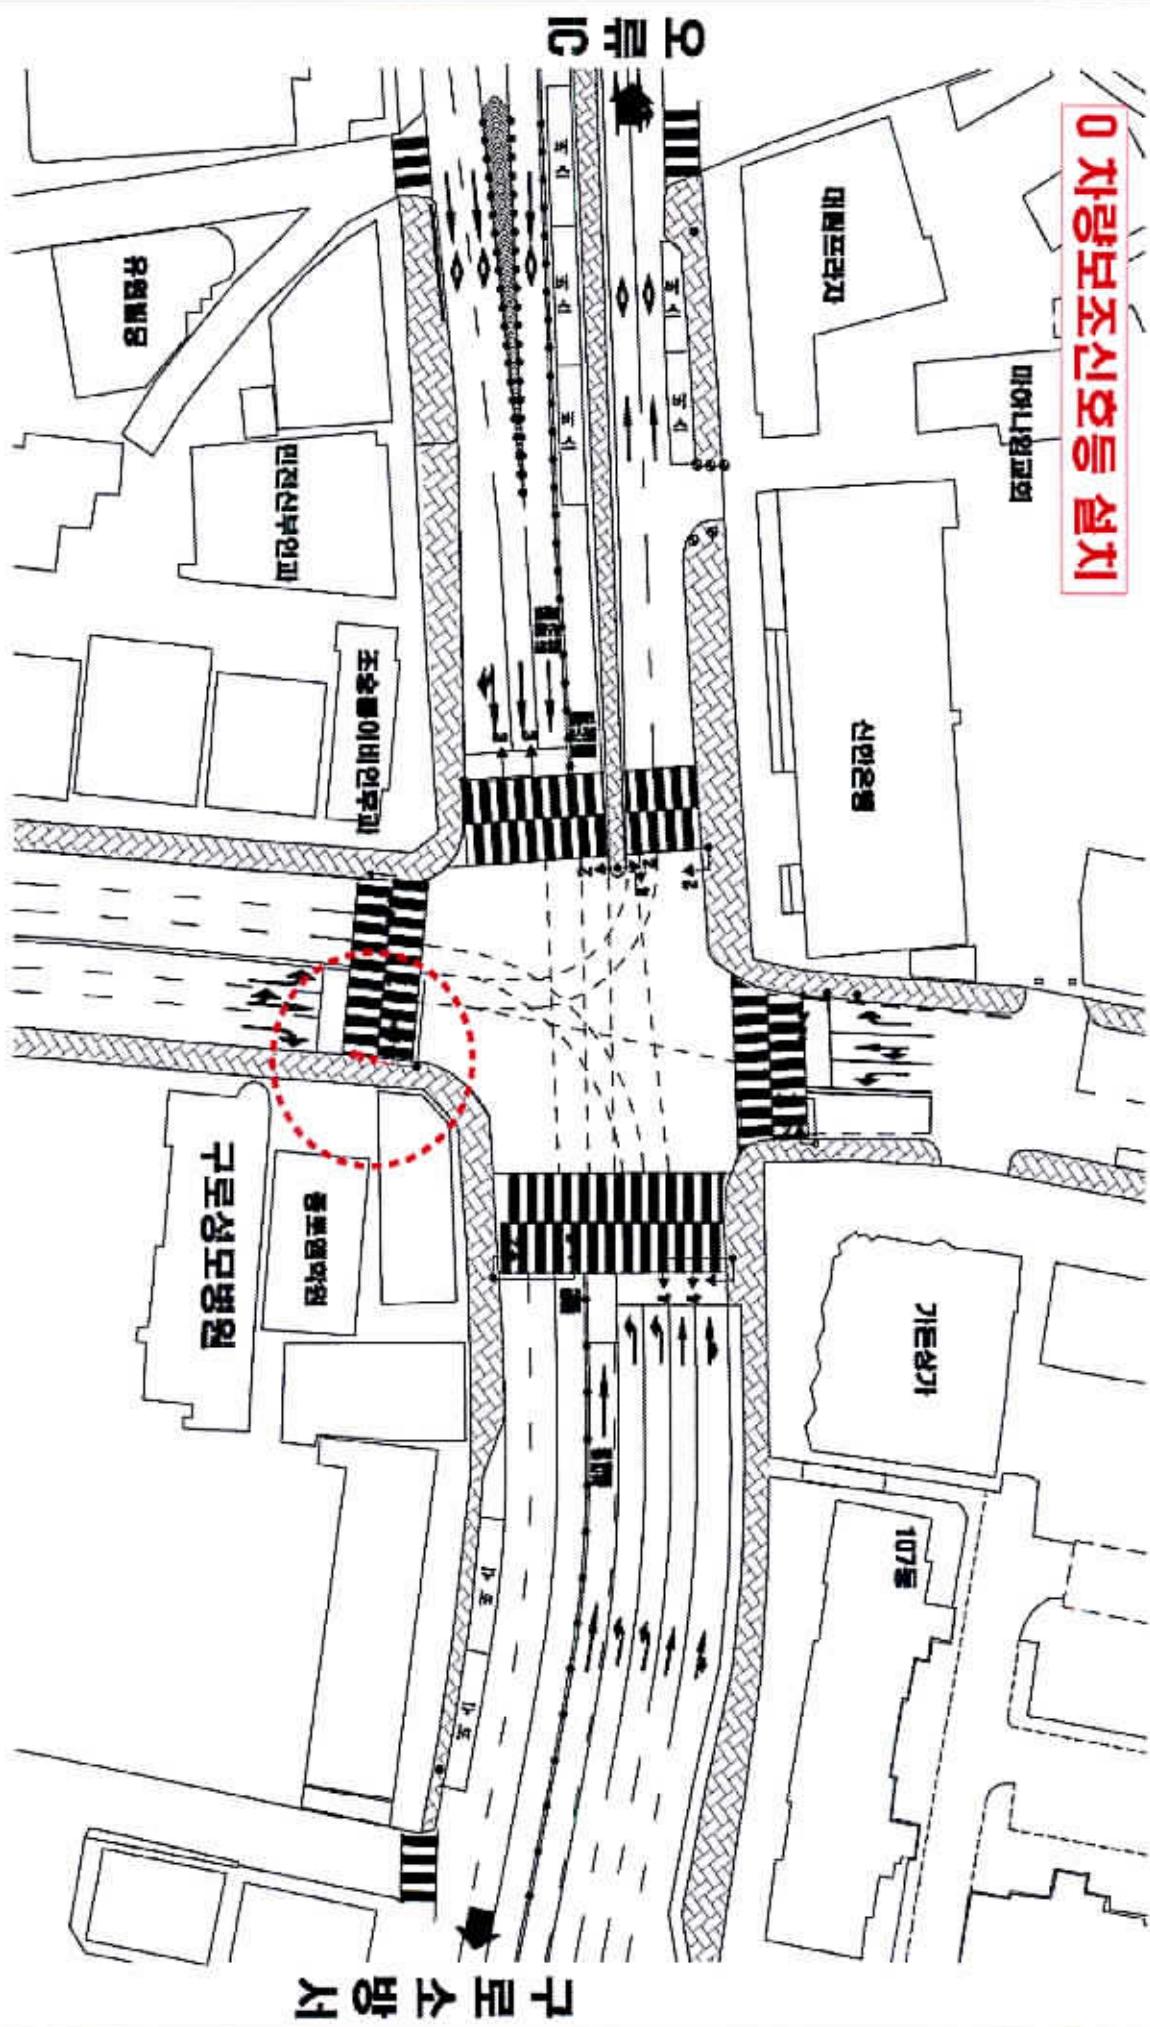

구로구 개봉동 개봉서거리

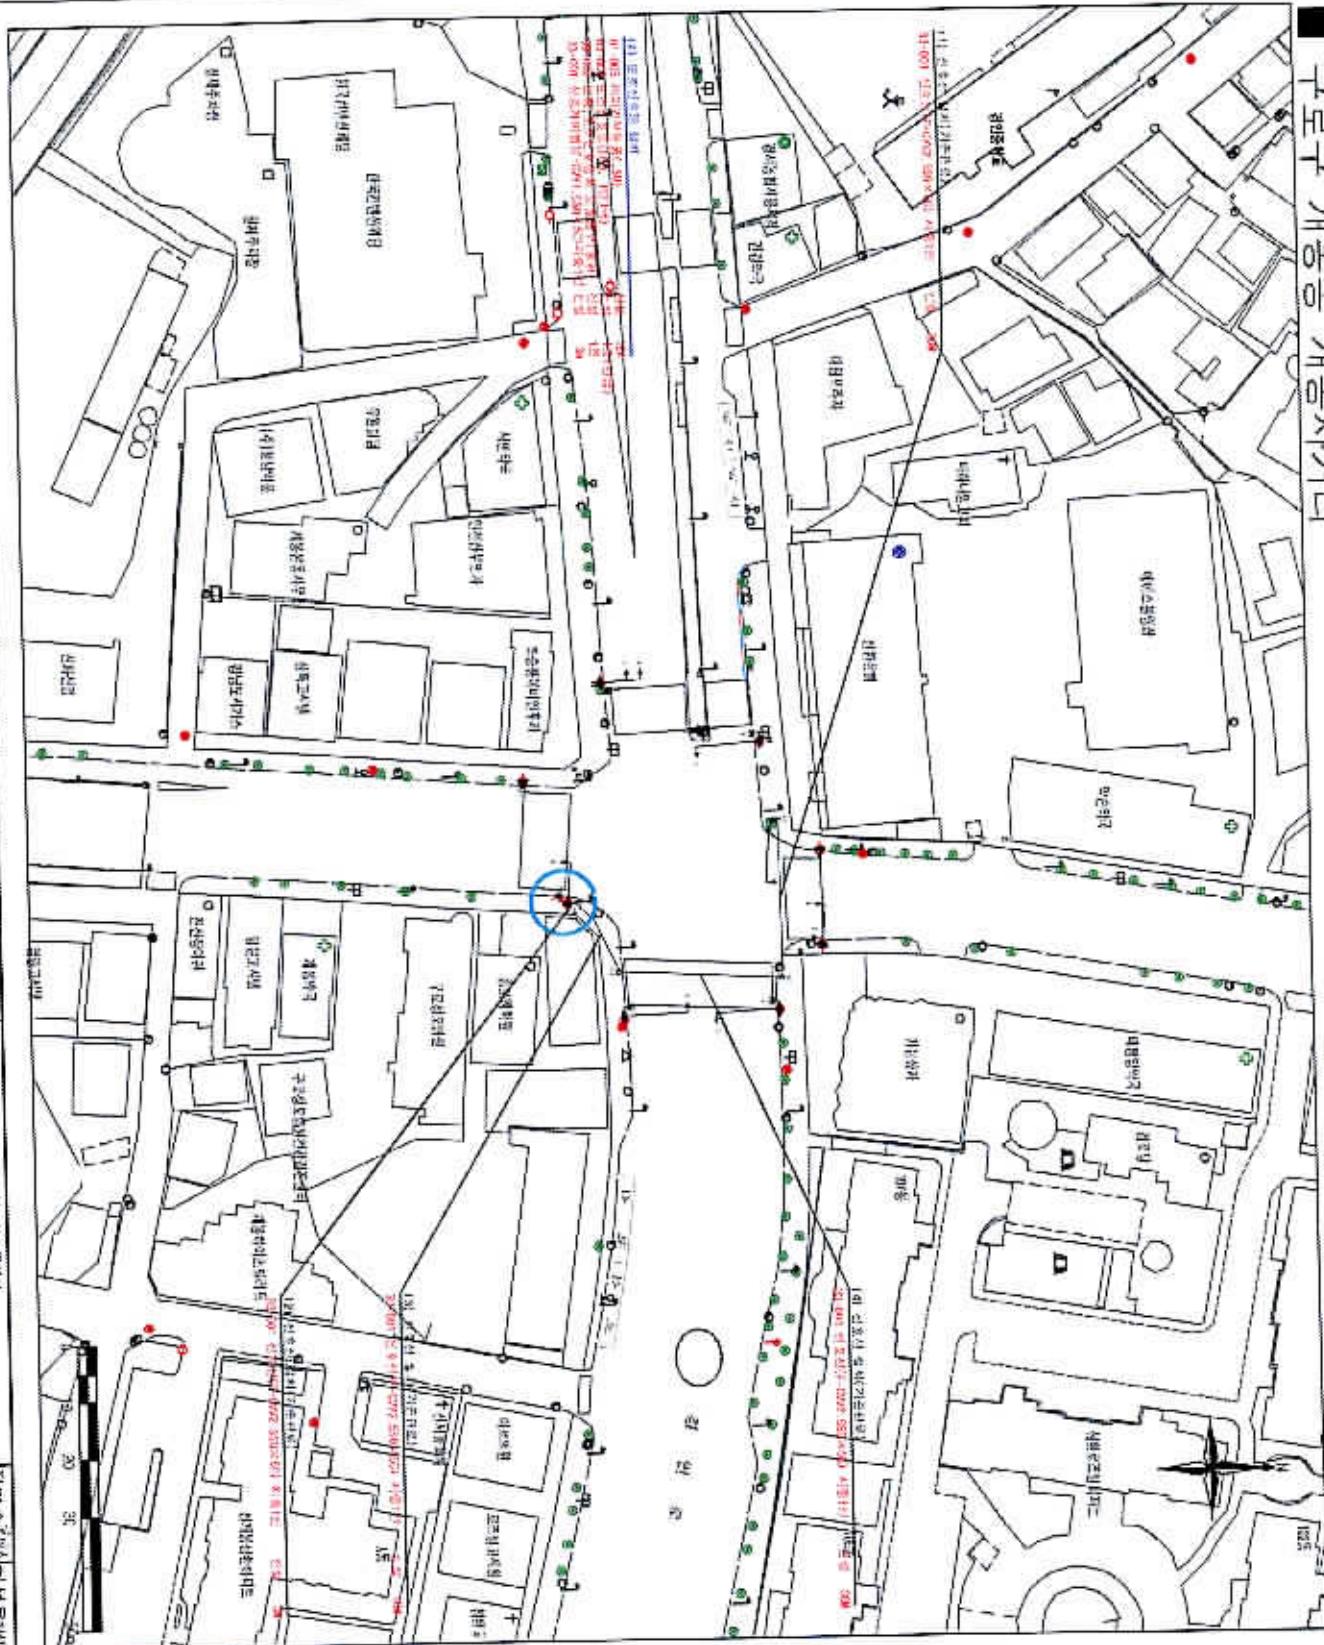

KEYMAP


서울특별시

제사	(주)동길티엔에스		
공사			
리시	대영유비텍(주)	개설번호	일자

