


# 노인보호구역 개선안도

시설명

메나골공원 주변(영등포구 신길1동 4934-4)

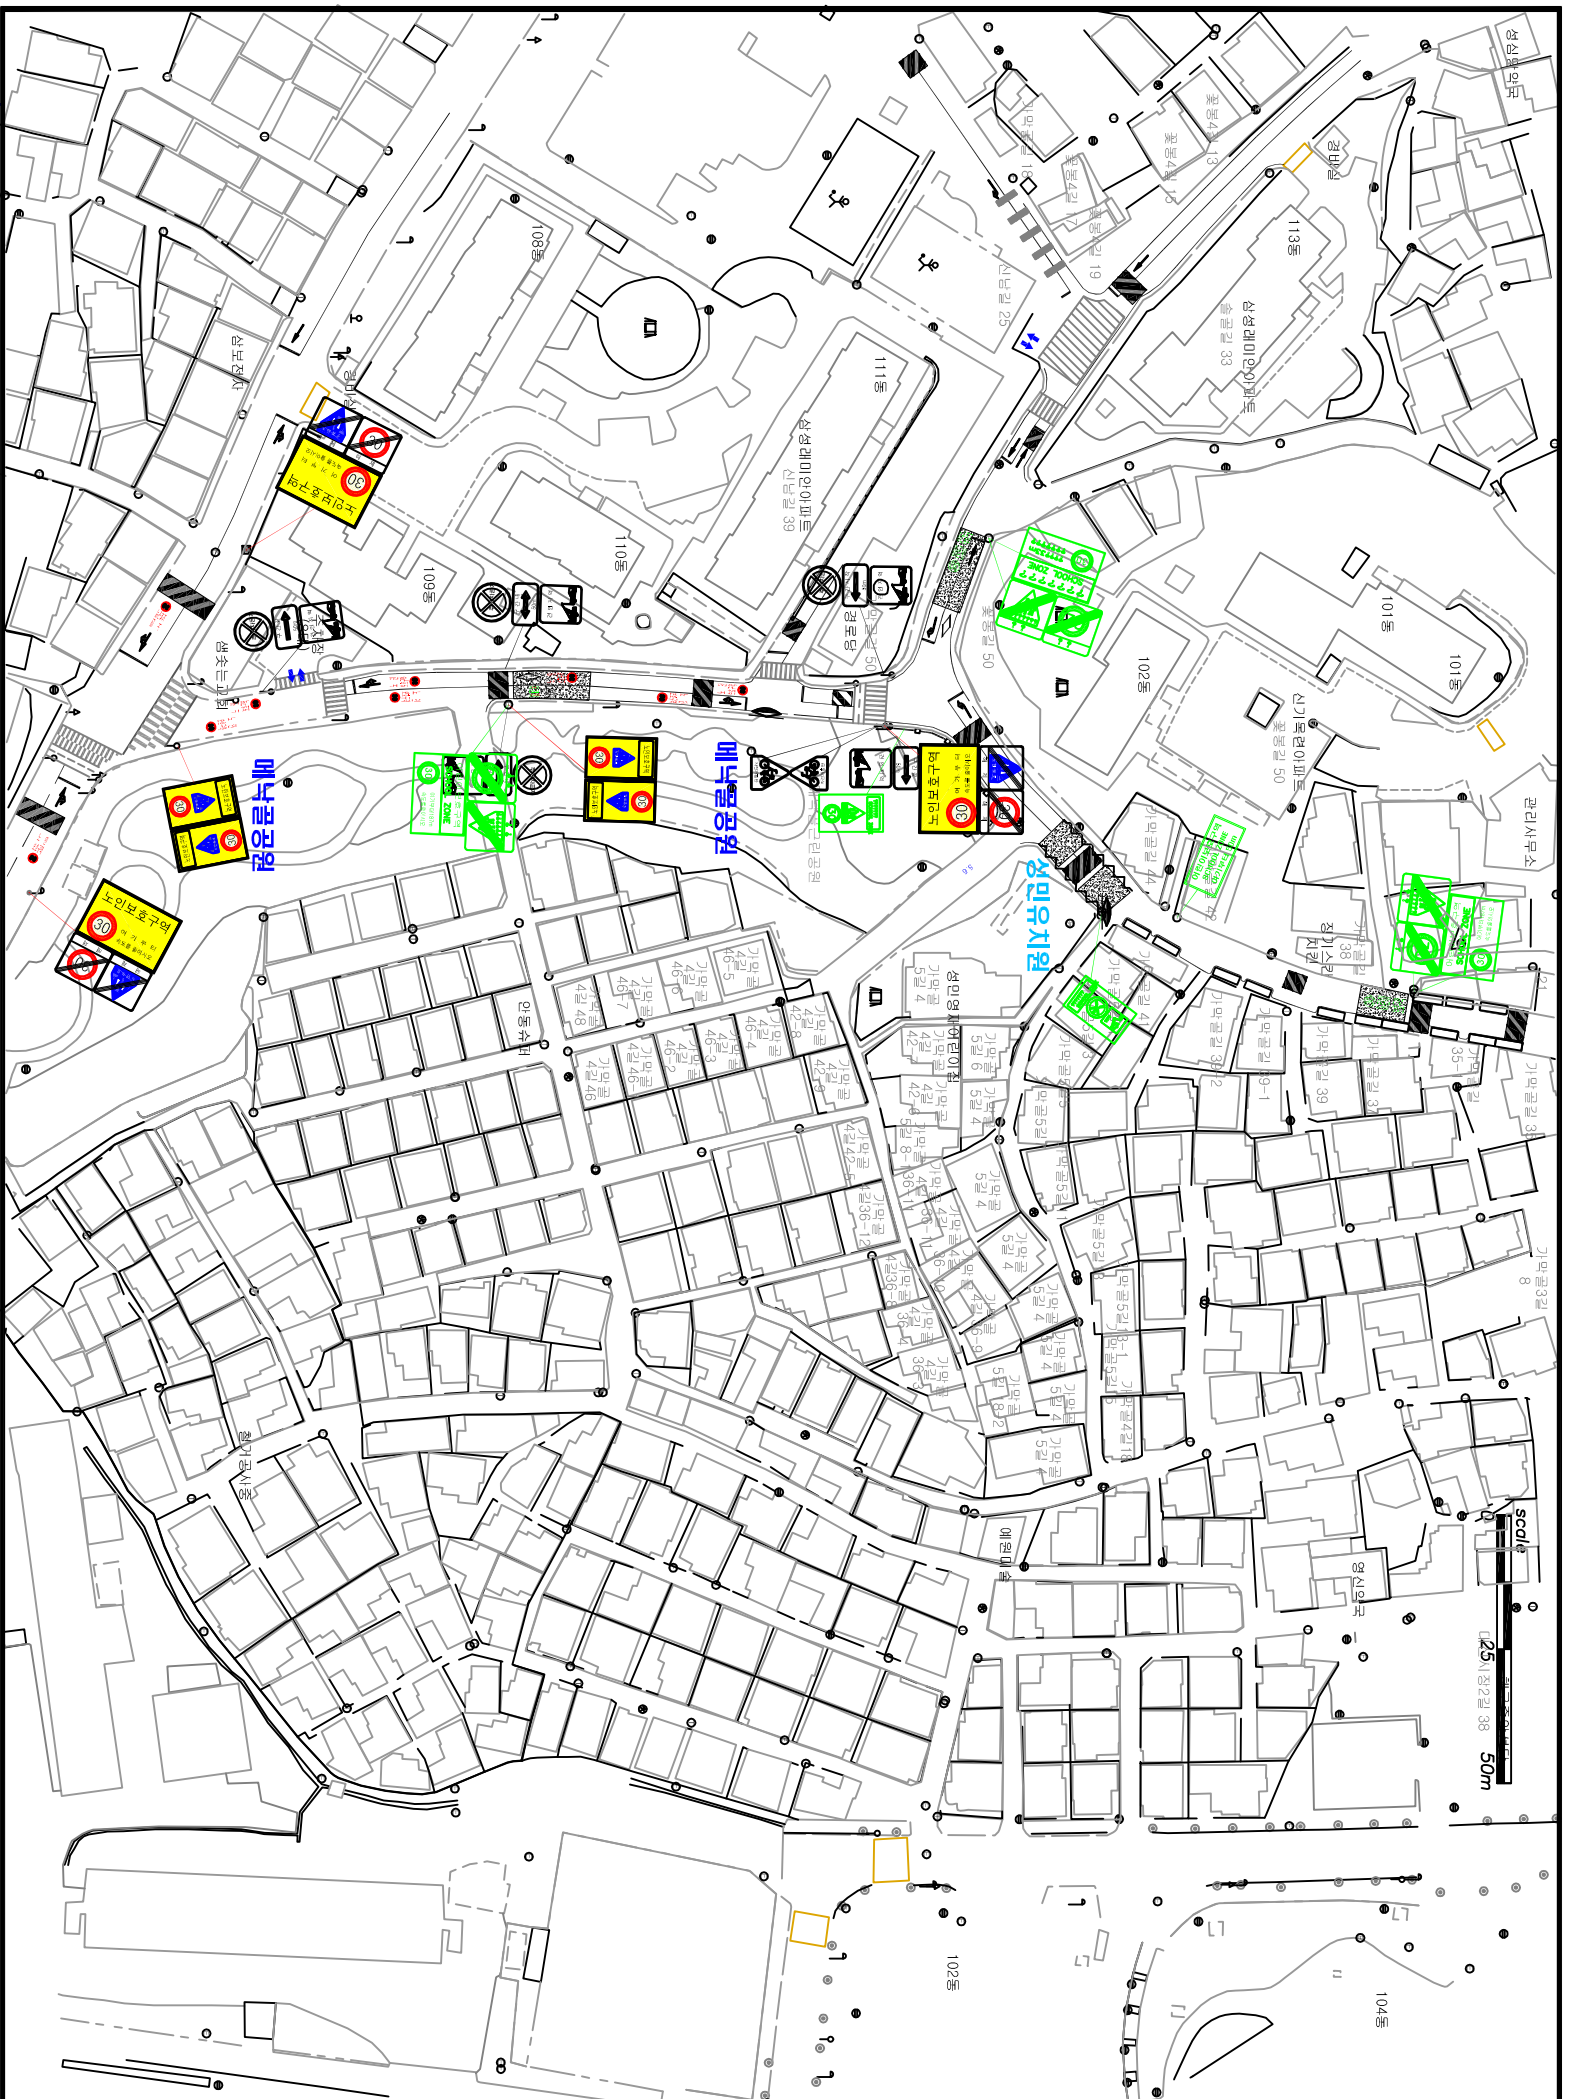


- 범례 -		구분	현황	수령
원형 - 검정색	신설 - 빨강색	경보등	신설	신설
교체 - 하늘색	제거 - 초록색	신호등	교체	교체
		소계		




<324.402.415>


<323.224>

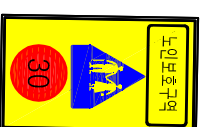


<323.226>

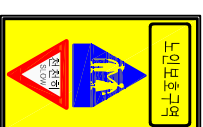


<323.218>

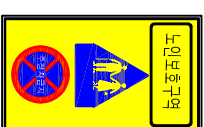

<224.427>

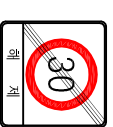

<323.427>

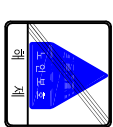

<518>



<536>

구분	항목	단위	현황	수령
노인보호구역	경보등	개소	신설	신설
	신호등	개소	교체	교체
	소계	개		
	129	개		
	218	개		
	219	개		
	224	개		
	227	개		
	322	개		
	324	개		
326	개			
327	개			
403	개			
418	개			
427	개			
428	개			
429	개			
<b>&lt;통합표지&gt;</b>				
323	개		13	
402	개		3	
415	개		3	
224	개		3	
427	개		3	
323	개		4	
226	개		20	
323	개		4	
428	개		10	
218	개			
219	개			
428	개			
323	개			
226	개			
323	개			
224	개			
소계	개			
518	개			
519	개			
520	개			
521	개			
523	개			
532	개			
536-536-3	개		10	
510-514	개			
537-543	개			
소계	개			
과속방지턱	개			
이미지함프	개			
방호울타리	M			
보도	m <sup>2</sup>			

(현장조사일 : 2018년 06월)