


# 개화역 (현황+개선안)

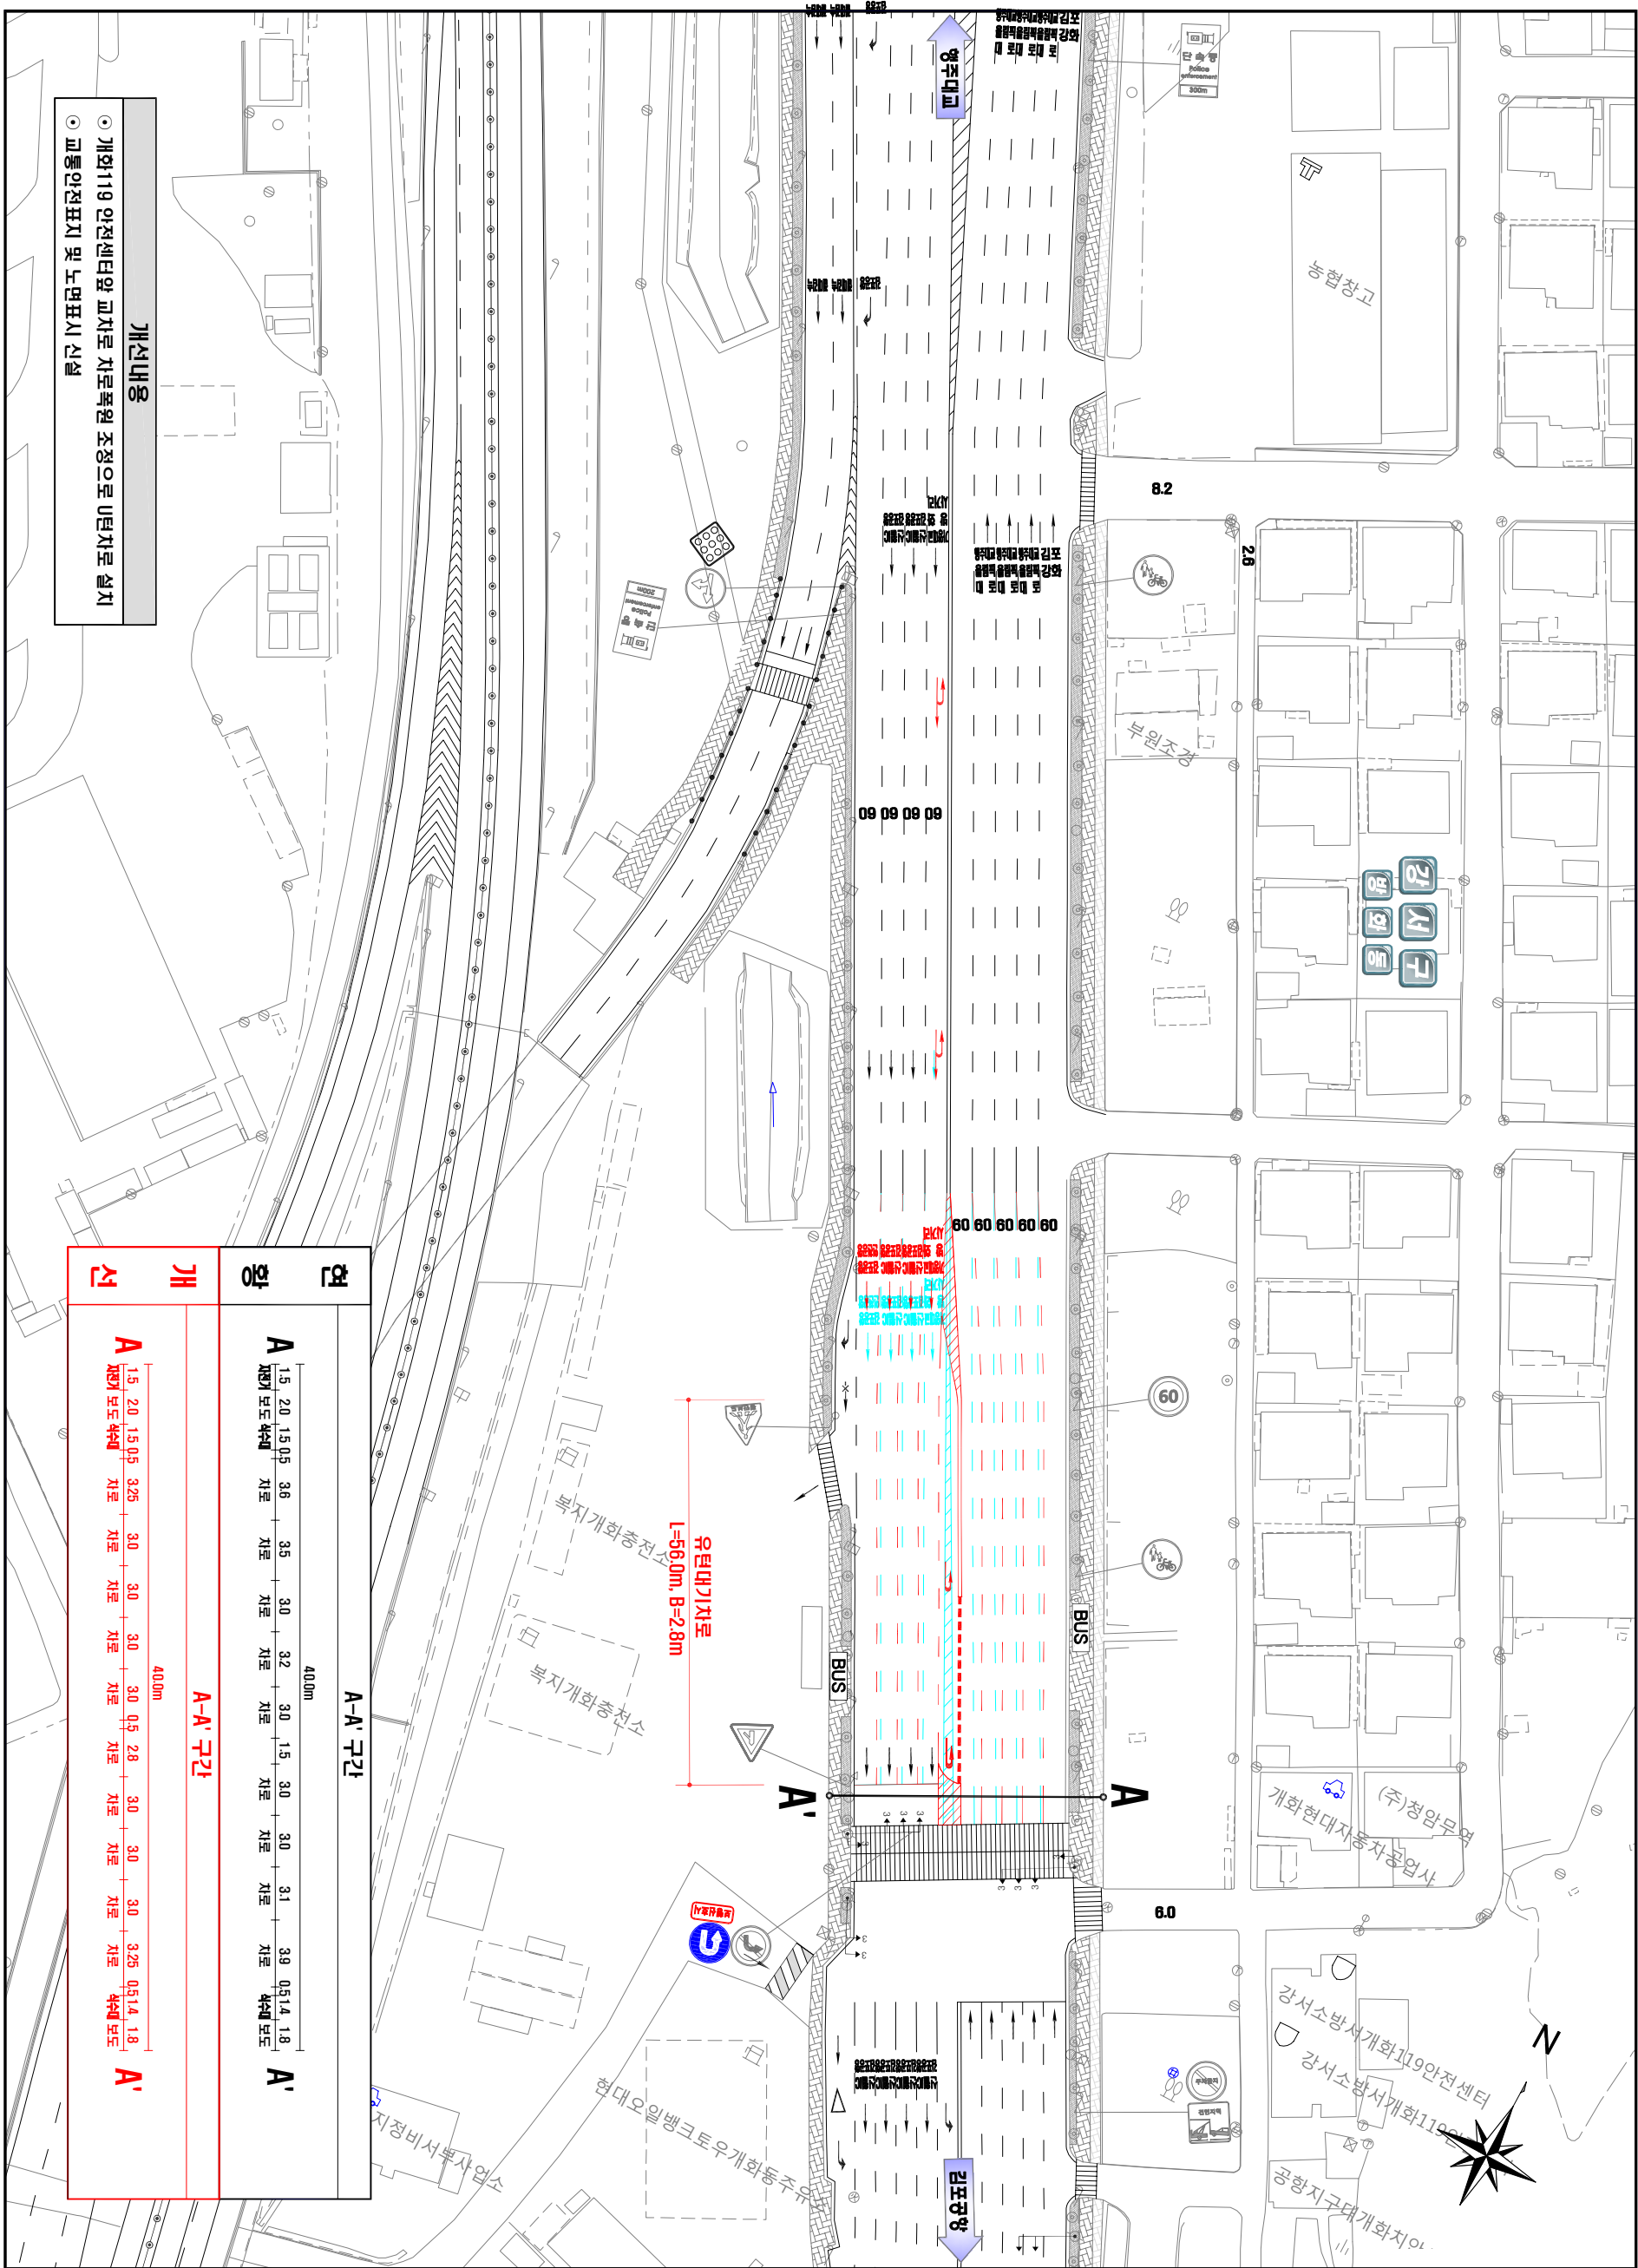


현황		A-A' 구간																			
A	차도 폭도 4.4m	1.5	2.0	1.5	0.5	3.6	차로	3.5	차로	3.0	차로	3.2	차로	3.0	차로	3.1	차로	3.9	0.5	1.4	1.8
A	차도 폭도 4.4m	1.5	2.0	1.5	0.5	3.25	차로	3.0	차로	3.0	차로	3.0	차로	3.0	차로	3.0	차로	3.25	0.5	1.4	1.8

- 개선내용**
- 개화119 안전센터앞 교차로 차로폭원 조정으로 U턴차로 설치
  - 교통안전표지 및 노면표시 신설



[교통량(차량)]

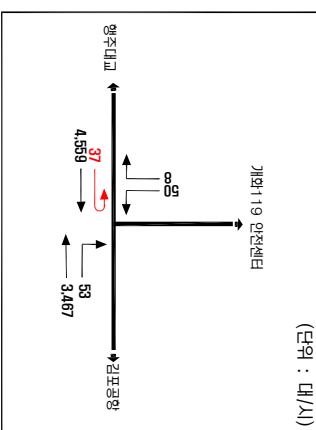

구분	φ 1	φ 2	φ 3	φ 4	φ 5	주기
현황	←	←	←	←	←	180초
개선	←	←	←	←	←	154(3) 20(3)

※ 2부점등식(18:00~19:00시)기준

구분	경로제어(차선)	서비스수준
현황	55.5	D

범례	현황
—	현
—	신
—	제
—	거
—	이
—	전

