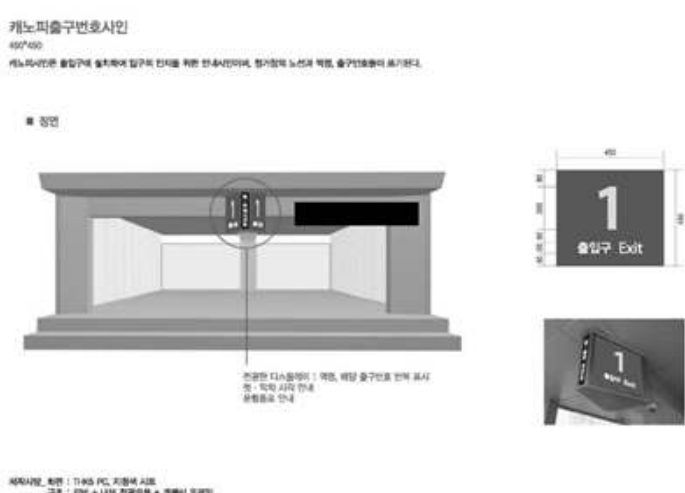



검토의견

□ 검토의견

구분	석남연장선 안내사인(안)	검토의견(건축처)	비고
<p>캐노피 출구번호 사인 (14페이지)</p>	 <p>캐노피출구번호사인 400*400 캐노피사인은 출입구에 설치하여 입구의 인식을 위한 안내사인이며, 형기장의 노선과 직면, 출구번호가 표시된다.</p> <p>※ 정면</p> <p>전용한 디스플레이 : 역명, 해당 출구번호 안내 표시 등 - 독립 시각 안내 방향으로 안내</p> <p>제작사명, 규격 : T1 400 P01, 외형색 시료 구조 : 알루미늄 + 나일론 전경외장 + 투명사 유제판</p>	<p>○ 기존(안)의 서울시 표준형 캐노피 출구번호는 유지관리상 전광판 디스플레이로 구성되어 있으나 운영을 해본 결과 고장이 잦아 유리관리에 어려움이 있어 입구역명판으로 변경 필요</p> 	
<p>공동사항</p>	<p>입구역명 사인, 역명사인, 스크린도어 역명사인의 호선색상, 표기문안, 크기, 서체, 배치규정 등</p>	<p>○ 안내사인 관련 호선 색상, 표기문안, 크기, 서체, 배치 등 관련 세부내용은 서울시에서 제작한 '2017 공공시설물 표준형디자인 최종보고서'에 의거 적용 추진(2018년 상반기 중 책자 발간 예정)</p>	