

“변화를 선도하는 강남, 희망을 선사하는 강남”

등록번호	치수과-12566
등록일자	2015.6.8.
결재일자	2015.6.8.
공개구분	대시민공개

주무관	치수팀장	치수과장	안전교통국장		
김가영	강태근	곽윤국	06/08 조흥기		
협조자					

구룡마을 배수로 정비 완료 보고

주요 보고내용

□ 정비개요

- 정비일시 : 2015.6.1.~ 6.8.(8일간)
 - 인력작업 6.8일 집중실시
- 정비장소 : 개포동 구룡마을내 소로변 및 공원지역 배수로
- 정비내용 : 배수로내 잡초, 토사 및 각종 쓰레기
- 작업자 : 총25명
 - 치수과 : 치수과장, 치수팀장, 담당자
 - 기동반 : 기동반장 외 11명
 - 용역사 : 하수도 준설 소장 외 4명
 - 상황실 : 상황실장 외 4명

□ 주요 정비내용

- 개포동 구룡마을 배수로내에는 잡초, 토사 및 각종 쓰레기 등이 적치되어 있어 집중 호우시 배수로 범람으로 인한 안전사고가 우려되어, 이를 방지하기 위해 배수로를 정비하는 사항임.

2015. 6. .

강 남 구
(치 수 과)

【 관련 규정 및 제반사항 사전검토서 】

검토분야	확인 및 적시사항																											
<p style="color: green; font-weight: bold;">관련 규정 및 근거</p>	<p>현행 관련 법, 시행령, 조례, 규칙, 관련 지침 등 근거를 모두 검토하고 적시하였습니까?</p> <ul style="list-style-type: none"> • 재난 및 안전관리법 제4조 제1항 (국가등의 책무) 																											
<p style="color: green; font-weight: bold;">추진 경위</p>	<p>추진 경위는 무엇입니까?</p> <ul style="list-style-type: none"> • 추진경위 : 구룡마을 침수피해방지 																											
<p style="color: green; font-weight: bold;">예산 사항</p>	<p>산출 근거 및 기준 또는 예산확보 및 투입우선순위 등의 내용을 검토하고 적시하였습니까?</p> <ul style="list-style-type: none"> • 근거 : 해당사항없음 																											
<p style="color: green; font-weight: bold;">수혜자 및 범위</p>	<p>이 업무(사업)관련 수혜자는 누구이며 수혜범위를 파악해 보았습니까?</p> <ul style="list-style-type: none"> • 대상 : 구룡마을 주민 																											
<p style="color: green; font-weight: bold;">분야 별 검토사항</p> <p style="color: green; font-weight: bold;">[계속 :] [신규 :]</p>	<p>이 업무(사업)과 관련하여 아래 등 제반사항을 검토해 보았습니까?</p> <table style="width: 100%; border-collapse: collapse;"> <tr> <td style="width: 60%;">① 관련부서 협조</td> <td style="width: 20%; text-align: center;">-----</td> <td style="width: 20%; text-align: center;">()</td> </tr> <tr> <td>② 이해관계인 및 예상되는 민원</td> <td style="text-align: center;">-----</td> <td style="text-align: center;">()</td> </tr> <tr> <td>③ 추진상 사전 걸림돌</td> <td style="text-align: center;">-----</td> <td style="text-align: center;">()</td> </tr> <tr> <td>④ 미래행정 수요예측</td> <td style="text-align: center;">-----</td> <td style="text-align: center;">()</td> </tr> <tr> <td>⑤ 시장조사</td> <td style="text-align: center;">-----</td> <td style="text-align: center;">()</td> </tr> <tr> <td>⑥ 민간부분(시설 등)과의 경제성 및 효율성 등 비교</td> <td style="text-align: center;">-----</td> <td style="text-align: center;">()</td> </tr> <tr> <td>⑦ 업무 매뉴얼 및 관련 법규</td> <td style="text-align: center;">-----</td> <td style="text-align: center;">()</td> </tr> <tr> <td>⑧ 행사관련 의전 및 선거법</td> <td style="text-align: center;">-----</td> <td style="text-align: center;">()</td> </tr> <tr> <td>⑨ 투융자 심사 등 관련절차 준수</td> <td style="text-align: center;">-----</td> <td style="text-align: center;">()</td> </tr> </table> <ul style="list-style-type: none"> • 위 언급한 사항은 반드시 검토하고 해당되는 사항에 체크한 다음, 해당 사항을 요약 작성하세요 	① 관련부서 협조	-----	()	② 이해관계인 및 예상되는 민원	-----	()	③ 추진상 사전 걸림돌	-----	()	④ 미래행정 수요예측	-----	()	⑤ 시장조사	-----	()	⑥ 민간부분(시설 등)과의 경제성 및 효율성 등 비교	-----	()	⑦ 업무 매뉴얼 및 관련 법규	-----	()	⑧ 행사관련 의전 및 선거법	-----	()	⑨ 투융자 심사 등 관련절차 준수	-----	()
① 관련부서 협조	-----	()																										
② 이해관계인 및 예상되는 민원	-----	()																										
③ 추진상 사전 걸림돌	-----	()																										
④ 미래행정 수요예측	-----	()																										
⑤ 시장조사	-----	()																										
⑥ 민간부분(시설 등)과의 경제성 및 효율성 등 비교	-----	()																										
⑦ 업무 매뉴얼 및 관련 법규	-----	()																										
⑧ 행사관련 의전 및 선거법	-----	()																										
⑨ 투융자 심사 등 관련절차 준수	-----	()																										
<p style="color: green; font-weight: bold;">타 기관 사 례</p>	<p>타 구 사례를 파악, 비교해 보았습니까?</p> <ul style="list-style-type: none"> • 타 구 실태파악 결과 없음. 																											
<p style="color: green; font-weight: bold;">전문가 자 문</p>	<p>전문가의 자문이나 검토를 받았습니까?</p> <ul style="list-style-type: none"> • 전문가 : 무 																											

- 구룡마을 침수피해 대비를 위한 -

구룡마을 배수로 정비완료 보고

개포동 구룡마을 배수로내에는 잡초, 토사 및 각종 쓰레기 등이 적치되어 있어 집중 호우시 배수로 범람으로 인한 안전사고가 우려되어, 이를 방지하기 위해 배수로를 정비하고 그 결과를 보고하는 사항임.

I 정비개요

- 일 시 : 2015. 6. 1. ~ 6. 8.(8일간)
 - 장비작업이 어려운 구간은 2015.6.8.(월) 인력투입하여 집중정비
- 정비장소 : 개포동 구룡마을내 도로변 및 공원지역 배수로
- 정비내용 : 구룡마을 내 배수로 잡초, 토사 및 각종 쓰레기 정비
- 참 석 자 : 총25명
 - 강남구 : 치수과장, 치수팀장, 담당자
 - 기동반 : 기동반장 외 11명
 - 용역사 : 하수도 준설 소장 외 4명
 - 상황실 : 상황실장 외 4명


II 보고사항

- 관내 개포동 구룡마을 배수로 준설 요청에 따른 현장조사 결과 배수호가 관리되지 않고 방치되어 잡초, 토사 및 각종 쓰레기가 쌓여있는 실정임.
- 장비작업이 가능한 구간은 준설에 따른 각종장비를 투입하여 2015.6.1일부터 하수도 준설공사 업체에 작업지시하여 6.7일 작업완료 하였으나,
- 준설장비가 투입될 수 없는 협소한 구간에 대하여는 2015.6.8일 기동반 및 준설업체 인력, 구룡마을 상황실 직원들을 집중 투입하여 배수로 정비를 완료한 사항임.

III 정비물량

- 장비작업 : 연장≒80m, 물량≒60^m (90톤, 15톤덤프 6대)
- 인력작업 : 6개소 - 3지구, 4지구(2개소), 5지구, 6지구(2개소)
물량≒마대 80개(1.5톤덤프 2대)

IV 위치도

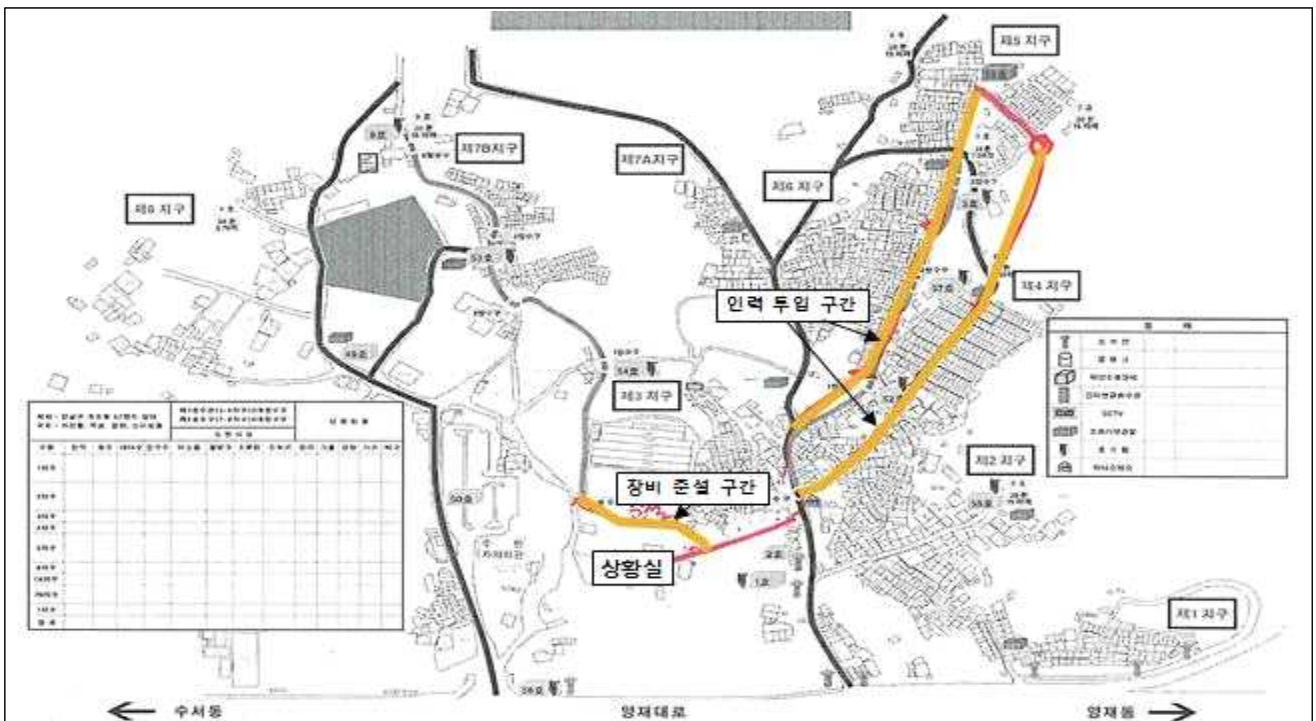

따로붙임 - 작업사진 1부. 끝.