5구간(⑨경찰병원삼거리 ~ 서울석병원 앞)

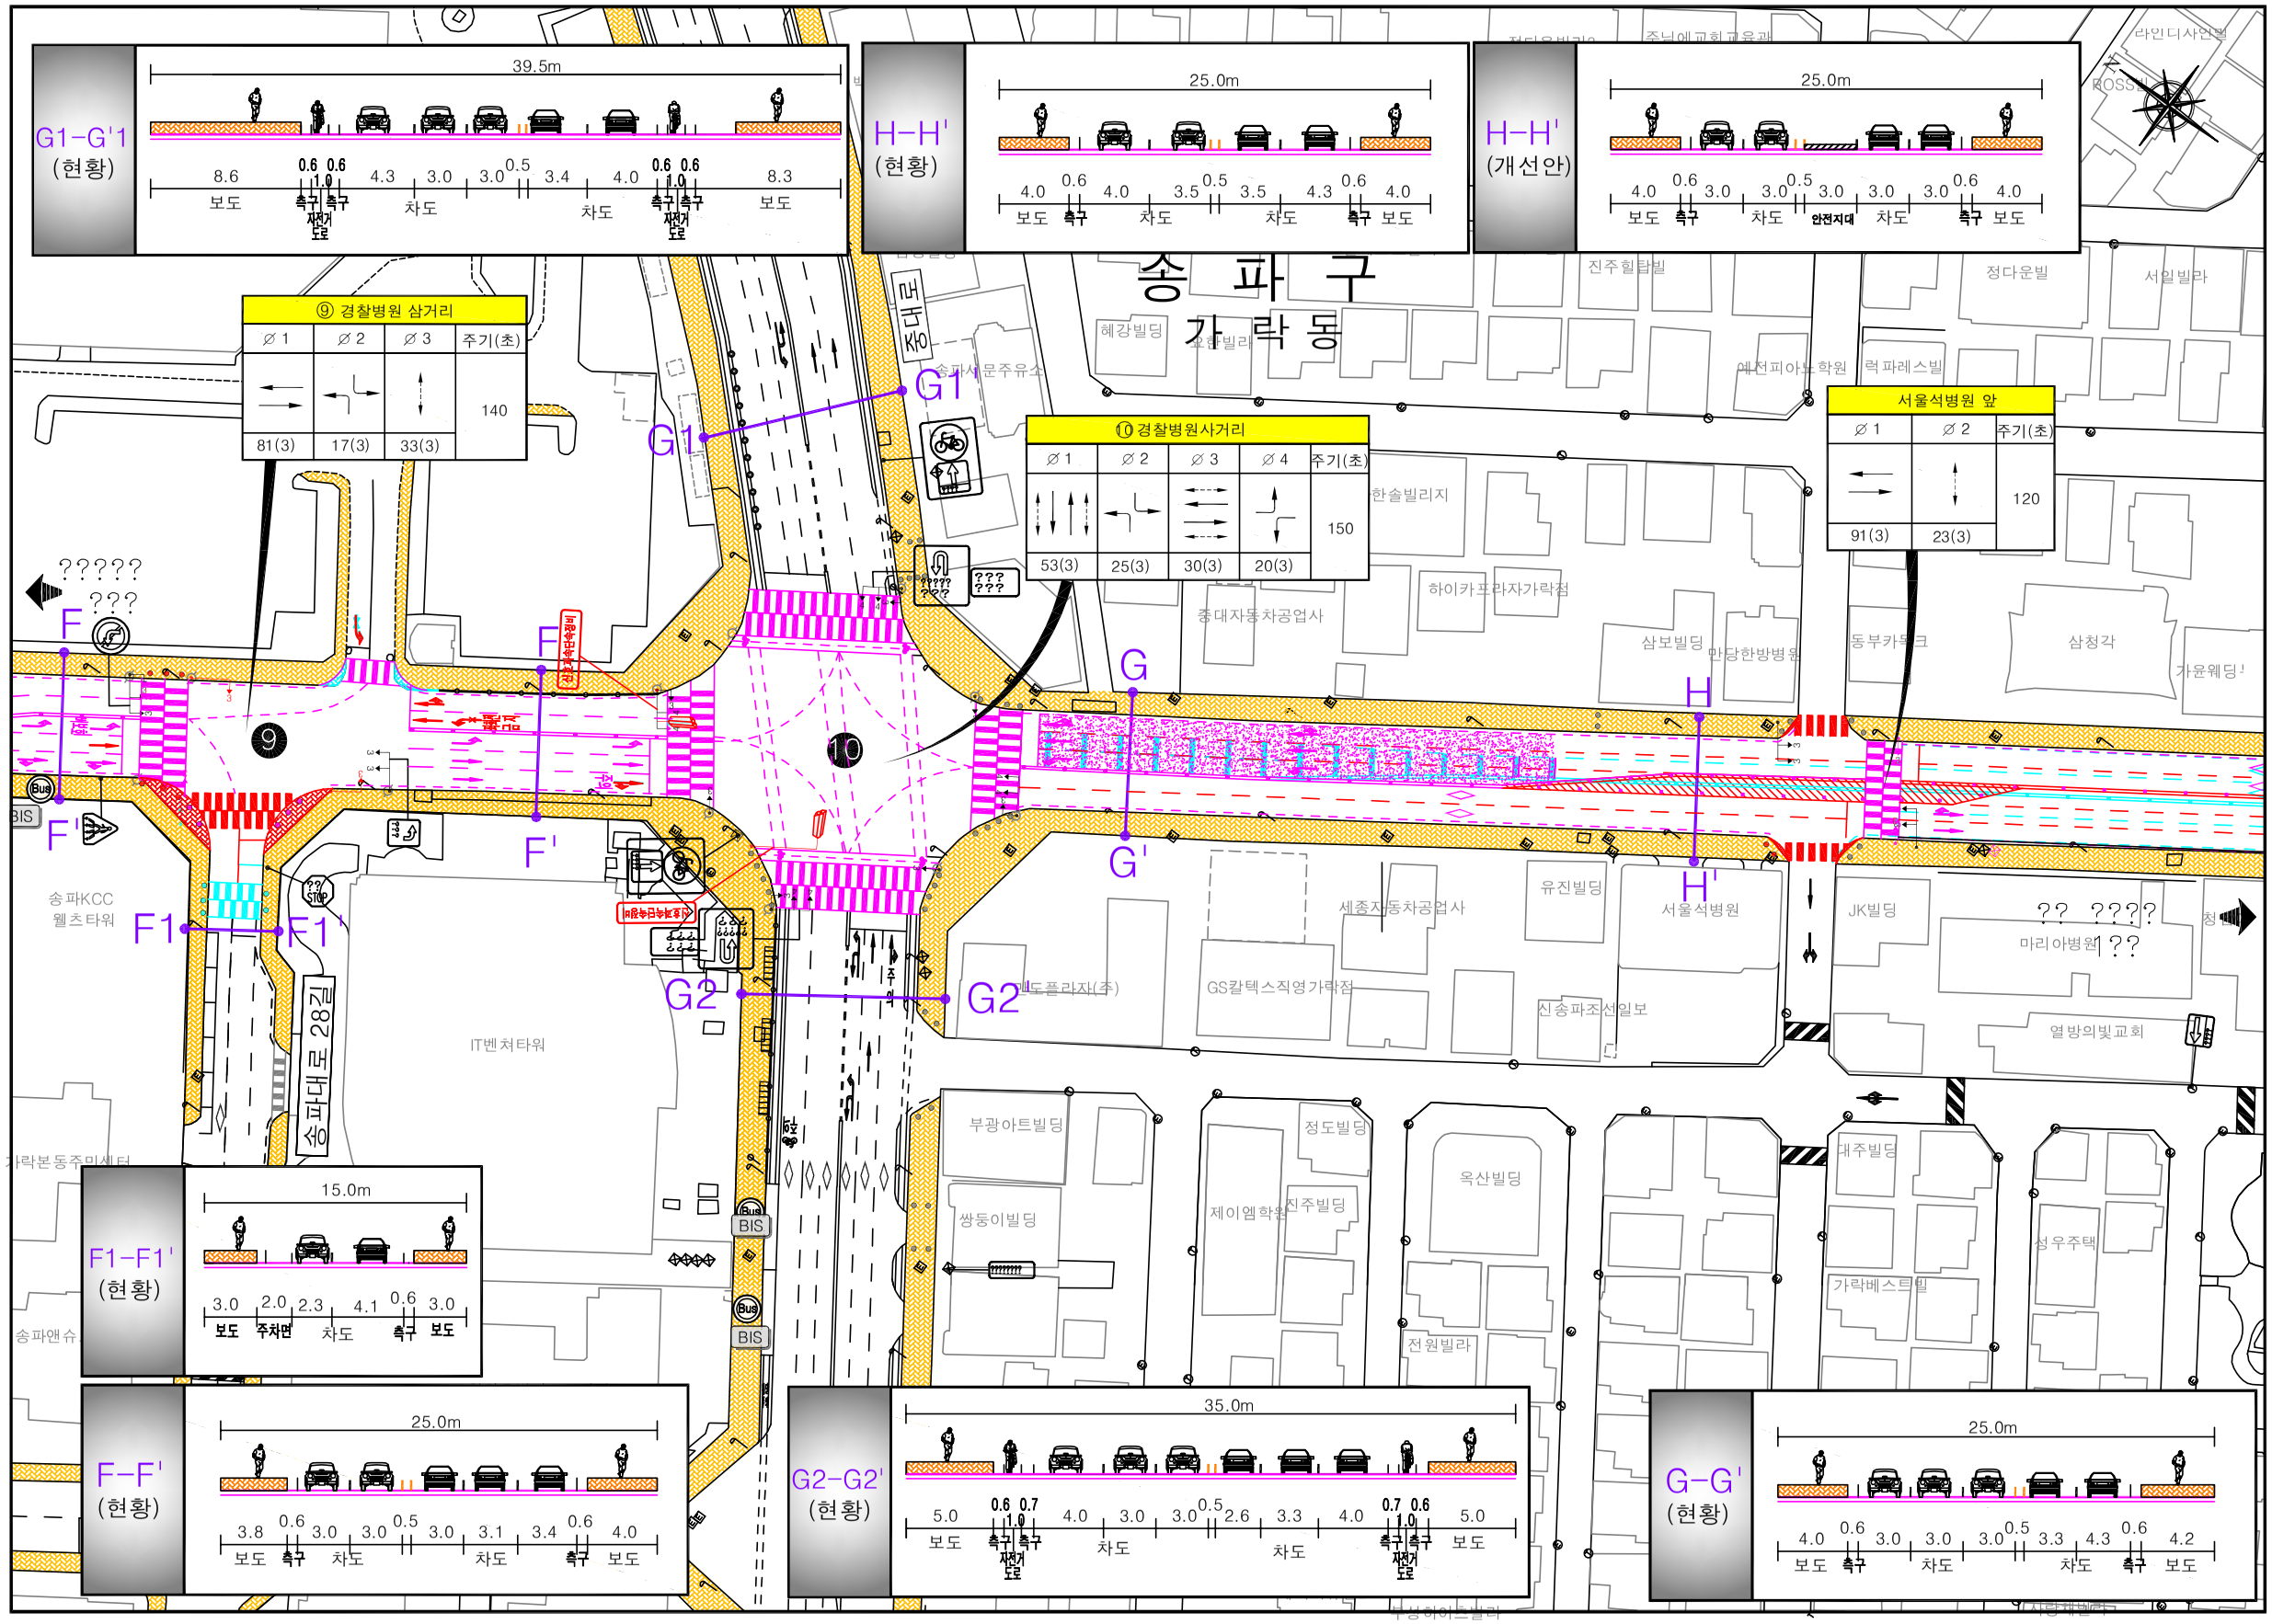

■ KEYMAP

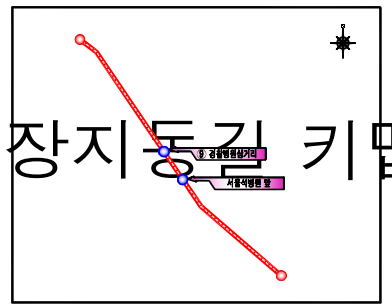

■ 교통량 및 서비스 수준

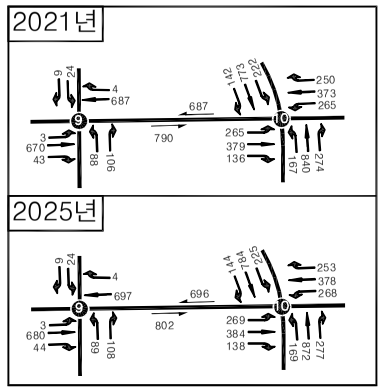

주변가로 첨두시(오후 18~19시)

	현 황
	신 설
	제 거
	재설치, 재도색

■ 범례

	표 지 판
	신 호 등
	가드휀스
	과속방지턱
	노면표시
	볼 라 드
	규 제 봉
Bus	버스정류장
	자전거보관소
	반 사 경
	횡단보도
	험프식횡단보도
	표지병
	카메라
	연 석
BIS	버스정보안내기
⊠	신호제어기

scale 0 10 20 30 40 50m

서울시.jpg ? ? ? ? ?

에이스톤엔지니어링(주)
ASTONE ENGINEERING CO., LTD.

??? ??? ???

SCALE ? | DATE ? | SERIAL NO. ???? | SHEET NO. ????

PROJECT ? ???? ?????? ?? ? ????

TITLE ? ?? ? ????