


공사내용 변경 전 · 후 계획도

□ 변경 전

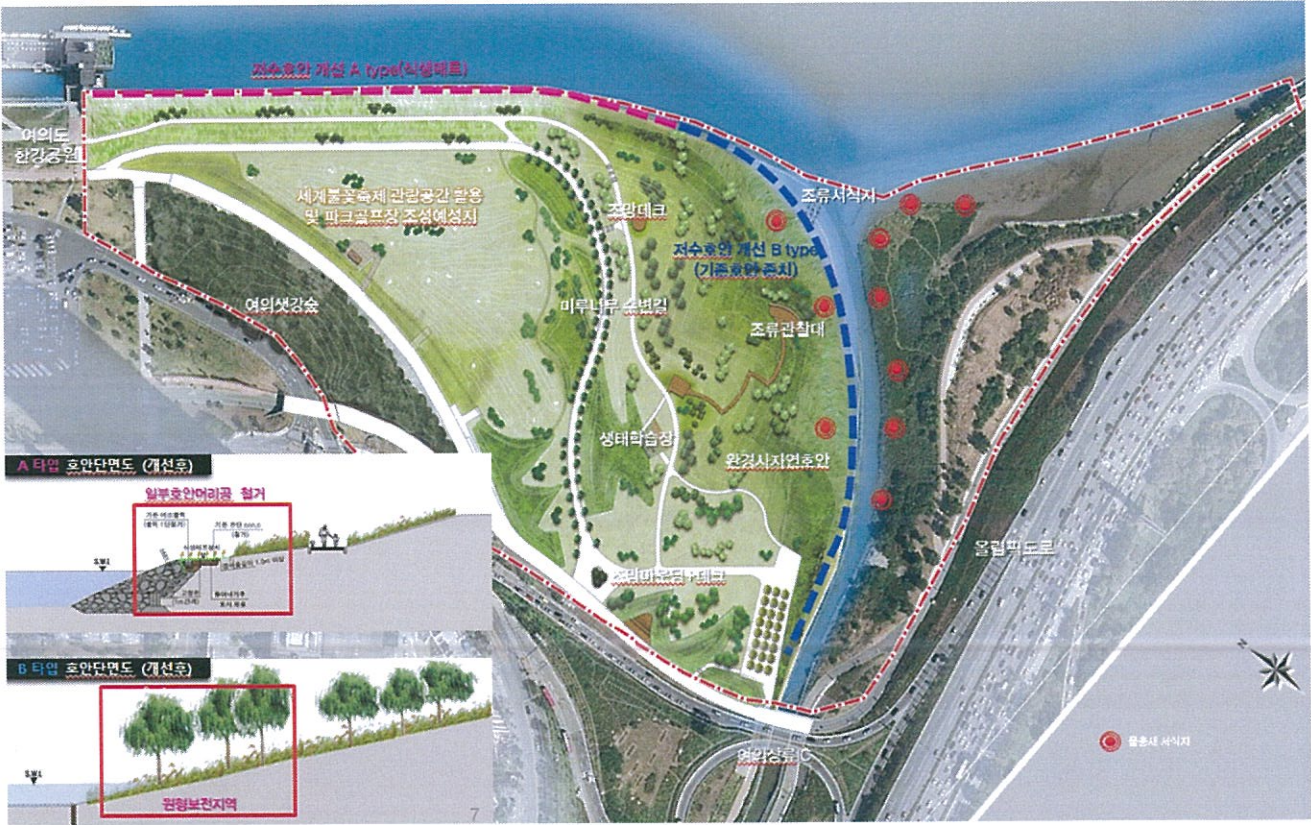

□ 변경 후

여의도 샛강 분류부 생태거점 조성공사

10. 저수호안 개선 A type (식) **2차 공사 대상지** ← → **1차 공사 대상지** 11. 저수호안 개선 B type (자연호안 : 호안철거)

1. 파크골프장
2. 생태숲
3. 뱀나무 가로수길
4. 아팝나무 가로수길
5. 소나무
6. 뽕나무
7. 수크령숲
8. 장미
9. 수변데크

여기활동 및 건강행진을 위한 기존 파크골프장 보수 및 녹음수 식재를 통한 중보안 그늘제공

기존자연을 보존하고 푸르른 녹음 속에 상명이 깃드는 건강한 생태숲 조성

향달나무 식재로 봄철 축제분위기 연출
계절별 변화를 고려한 테마 가로수 계획
소나무 군식을 통한 경관미 창출
딱색있는 식재군식으로 GREEN SPACE 조성
수크령 식재로 분위기 창출 및 다양한 경관 조성

안강과 연계하여 쾌적한 휴식환경 조성
장미 식재를 통한 경관미 창출
수크령 식재로 분위기 창출 및 다양한 경관 조성