

★ ◎



문서번호	안전치수과-7315
결재일자	2015. 4. 29.
공개여부	대시민공개
방침번호	

지방시설주사	치수팀장	안전치수과장		
협 조				

2015년 성수동 구의로하수관로 유로변경공사

공 사 실 정 보 고



성 동 구

공사실정보고

본 공사 시행구간중 공장지대가 밀집된 구간은 화물차량 및 지게차 등이 수시로 운행되고 있어 주간공사 시행시 상당한 민원발생이 예상되고 있어 부득이 야간공사를 진행코자 합니다.

I 관련근거

- 태정-02호(2015. 4. 23) 실정보고서 제출(1차)

II 사업개요

- 공 사 명 : 2015년 성수동 구의로하수관로유로변경공사
- 공사규모 : □2.5×2.5m~2.0×2.0m, L=473m
- 공사기간 : 2015. 4. 2 ~ 2015. 12. 27.
- 계 약 자 : 태정개발(주)
- 현 공 정 : 15.6% (4.27 현재)
- 사업비현황


(단위:천원)

총사업비	도 급 비	관 급 비	이전비 및 기타
2,446,048	1,487,748	614,300	344,000

III 실정보고내용

- 현재 공정율은 약16% 진행되고 있으며, 향후 공사진행구간(215m)에는 가축제품공장, 도·소매업상가, 기타공장등이 밀집되어 있어 주간에는 화물운반차량과 지게차가 수시로 운행되고 있어 공사진행시 차량운행이 불가하여 영업손실에 따른 상당한 민원이 예상되는 실정임
- 또한 본 공사 종점부는 2차선 도로를 횡단하는 구간으로써 교통소통의 원활을 위하여 야간공사가 요구됨.

【 위 치 도 】

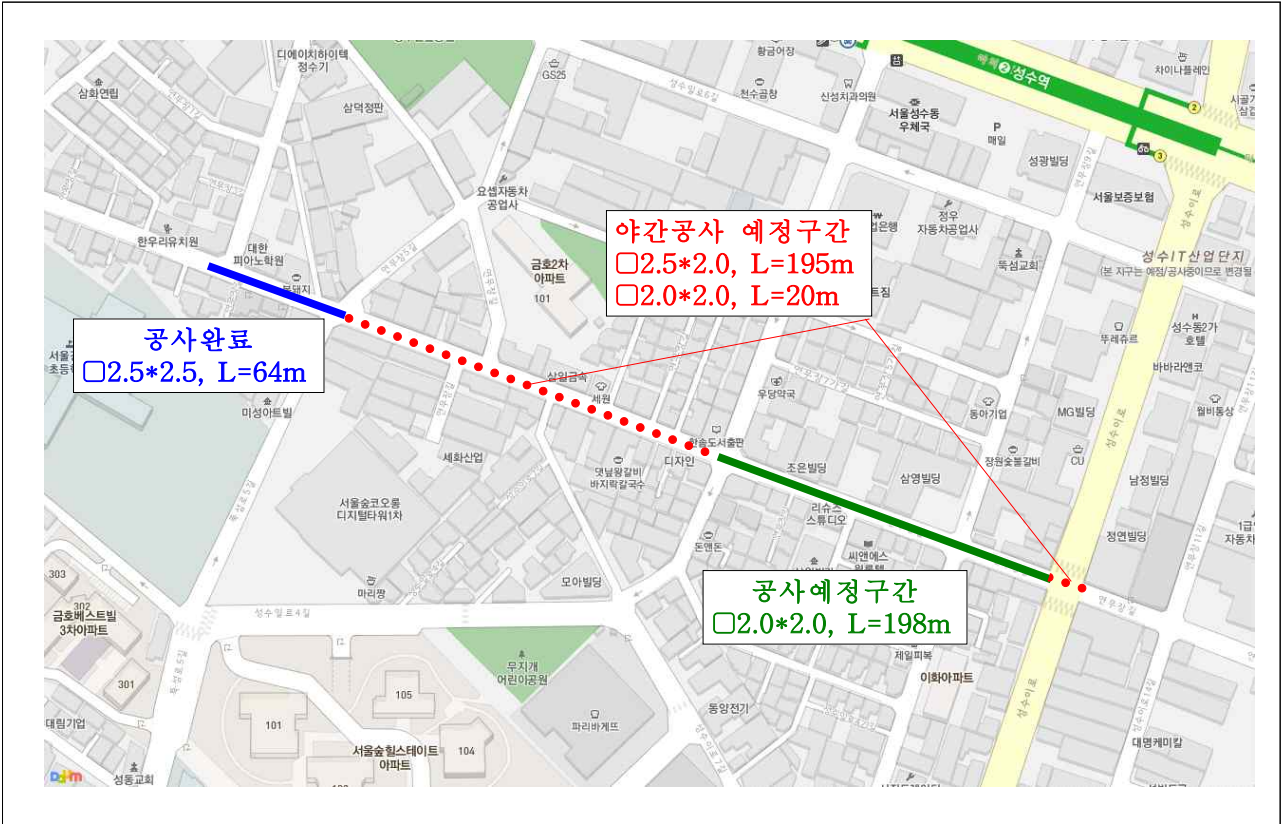

○ 공사비 검토

【 추가소요액 】

구 분	금액(천원)	비 고
야간공사(증액)	180,000	이설비 및 관급비잔액 253,153+168,000 = 421,153
제외공종(감액)	160,000	
추가 소요금액	증20,000	

【 제외공종 및 관급비 내역 】

공종	규격	단위	수량	금액(천원)
계				감160,000
아스콘포장	표층포설	m ²	4,872	감77,000
아스콘포장	기층포설	m ²	2,507	
노면파쇄공	t=5cm	m ²	2,074	
도로경계블럭	15*15*100	m	797	
도로경계측구	45cm	m	797	
차선도색	(용착식,수동식,백색파선)	m ²	570	
과속방지턱도색	(B=3.6m).	m	70	
관급자재	표층	톤	597	감83,000
	기층	톤	550	
	레미콘	m ³	91	

IV 검토의견

- 본 공사 구간에는 추후 도로다이어트사업과 공중선 지중화사업이 추진 예정으로 당초 계획된 포장공종과 부대공정이 제외 될것으로 예상되고 있어 야간공사로 인한 도급비 추가 소액금액(20,000천원)은 이설비 및 관급비 잔액으로 충당이 가능하며, 민원사항 해결과 원활한 공사진행을 위하여 야간공사 진행코자 합니다.

- 따로붙임 1. 실정보고 공문 1부.
2. 실정보고 내역서 1부. 끝.