


# 위치도

간데메근린공원

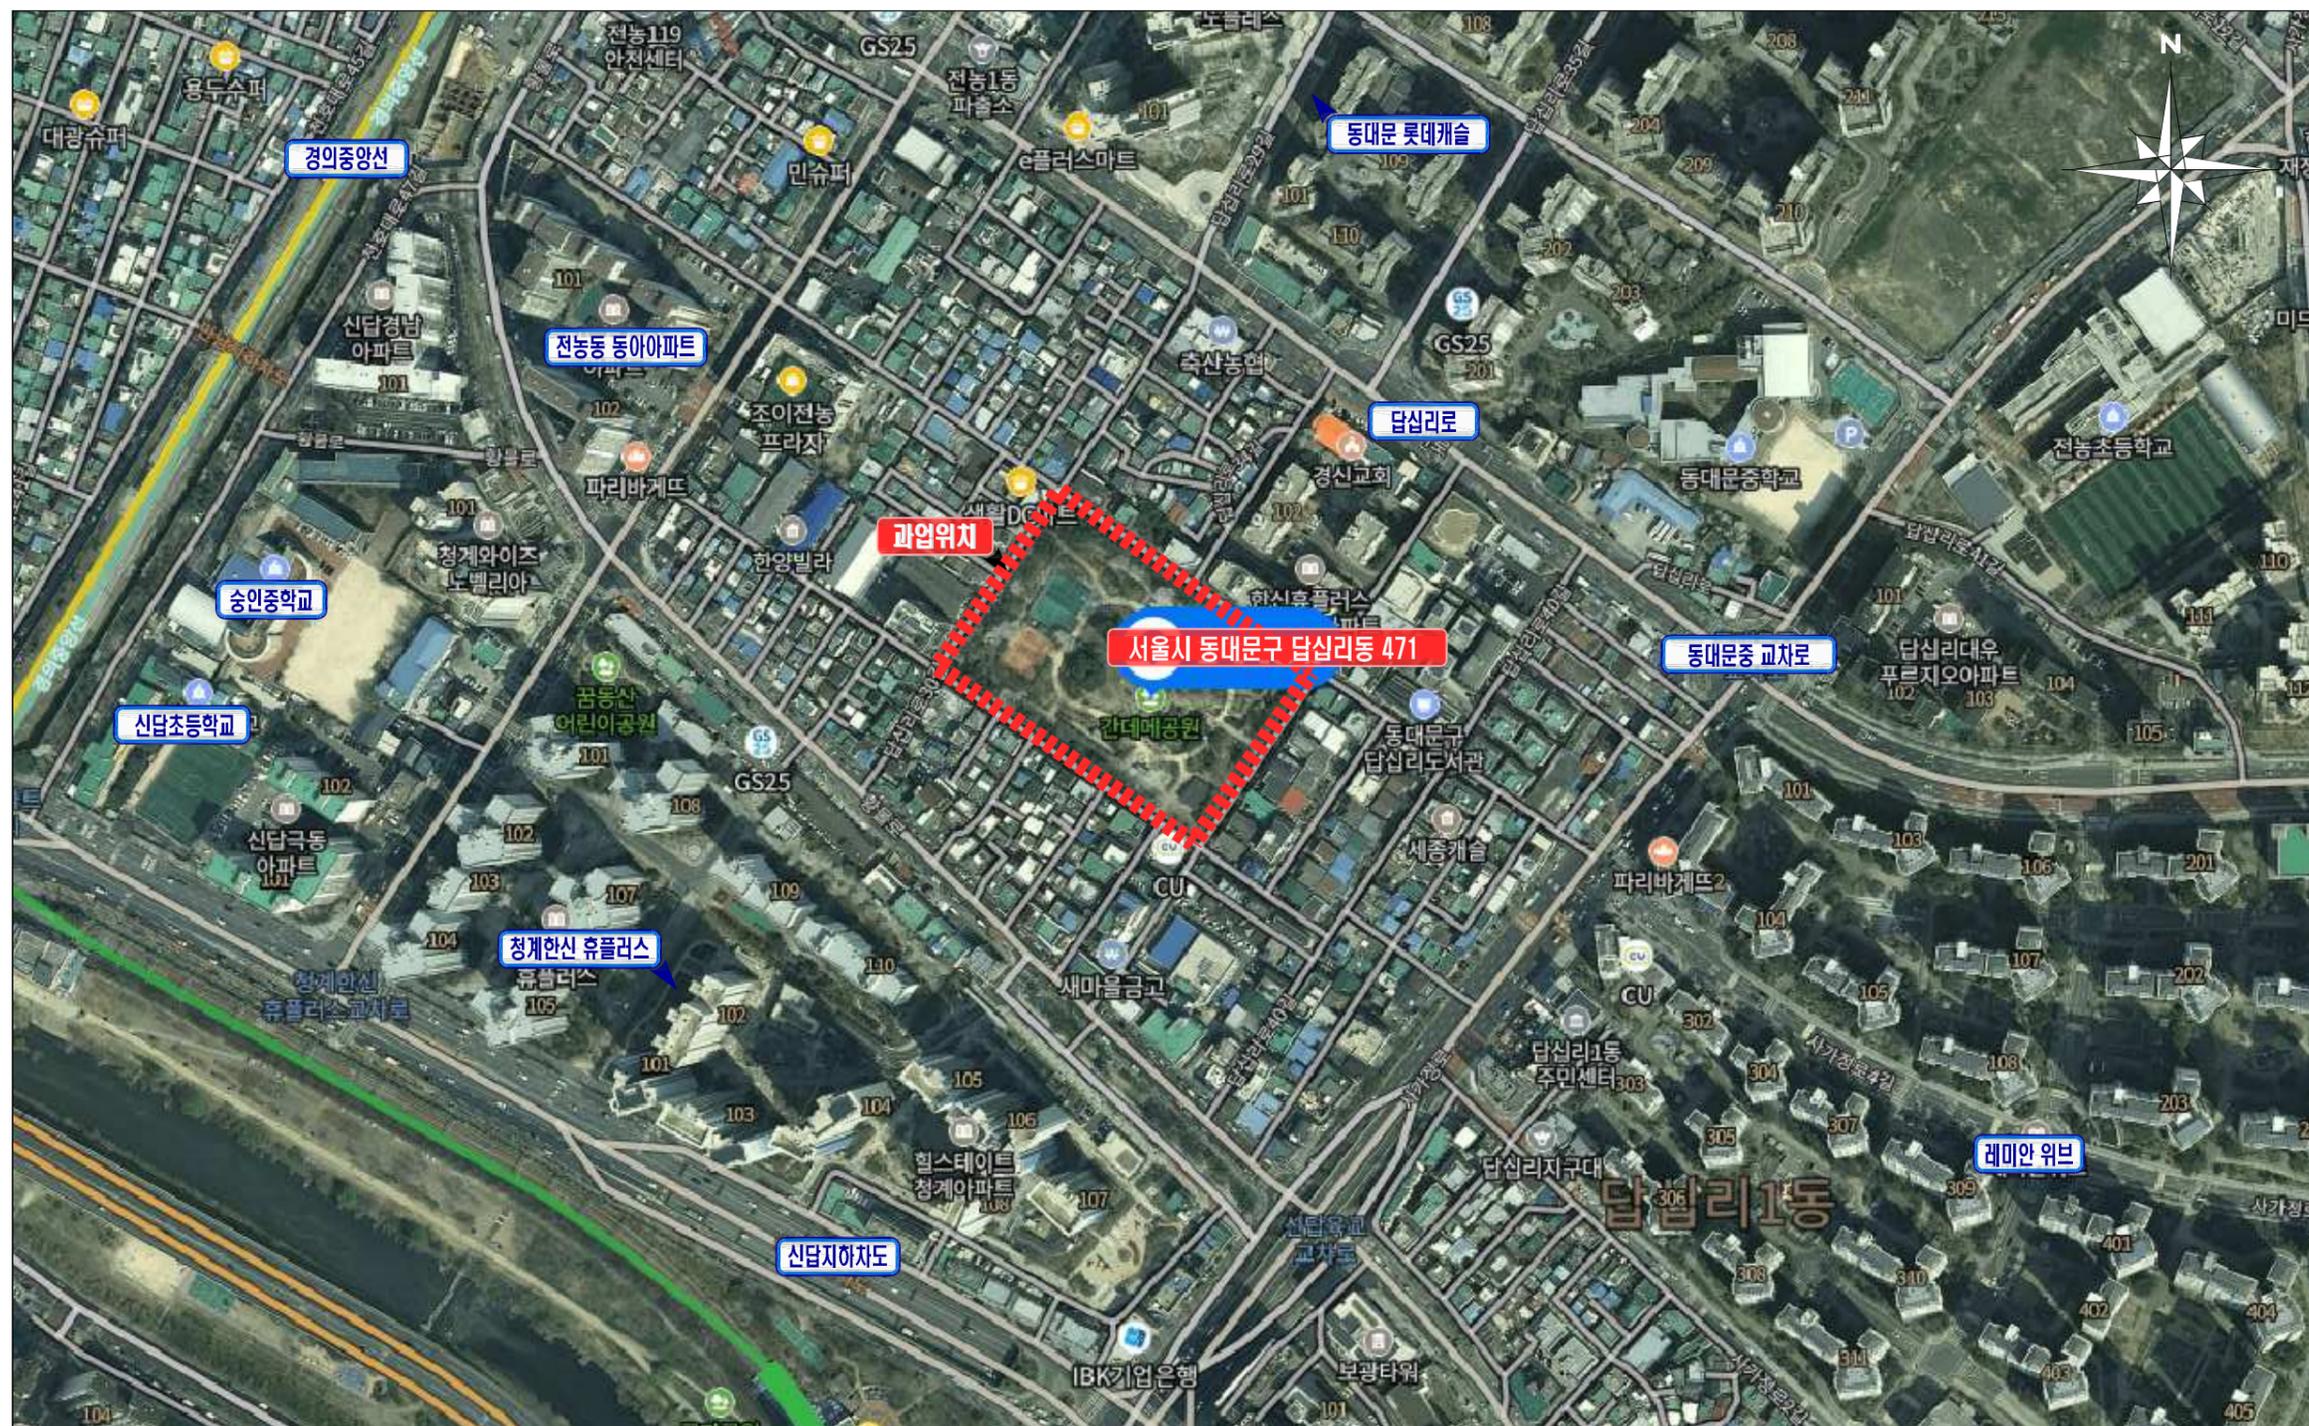






# 토지이용계획도(당초)

간데메근린공원

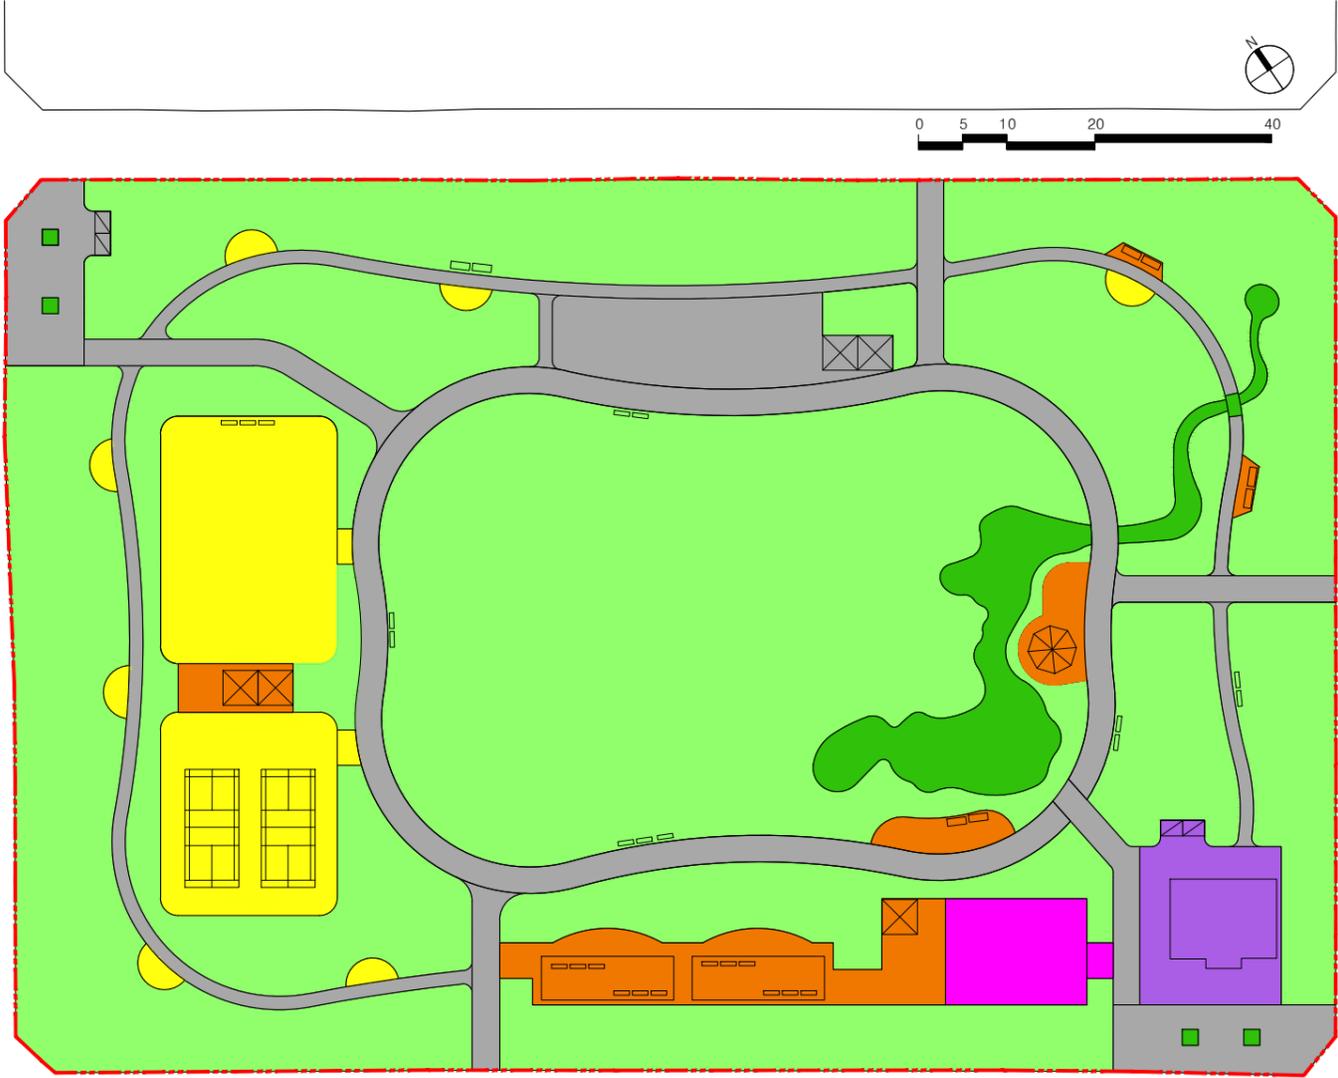


■ 토지이용계획표

| 구분 | 시설명  | 부지면적(㎡) | 구성비(%) | 비고                     |
|----|------|---------|--------|------------------------|
| 총계 |      | 15179.7 | 100.0  |                        |
|    | 도로   | 1582.00 | 10.4   | 기반시설 : 2252.00㎡(14.8%) |
|    | 광장   | 670.00  | 4.4    |                        |
|    | 조경시설 | 453.00  | 3.0    |                        |
|    | 휴양시설 | 633.00  | 4.2    |                        |
|    | 유희시설 | 190.00  | 1.3    |                        |
|    | 운동시설 | 1114.00 | 7.3    |                        |
|    | 편익시설 | -       | -      |                        |
|    | 관리시설 | 299.00  | 2.0    |                        |
|    | 녹지   | 10238.7 | 67.4   |                        |

# 토지이용계획도(변경)

간데메근린공원

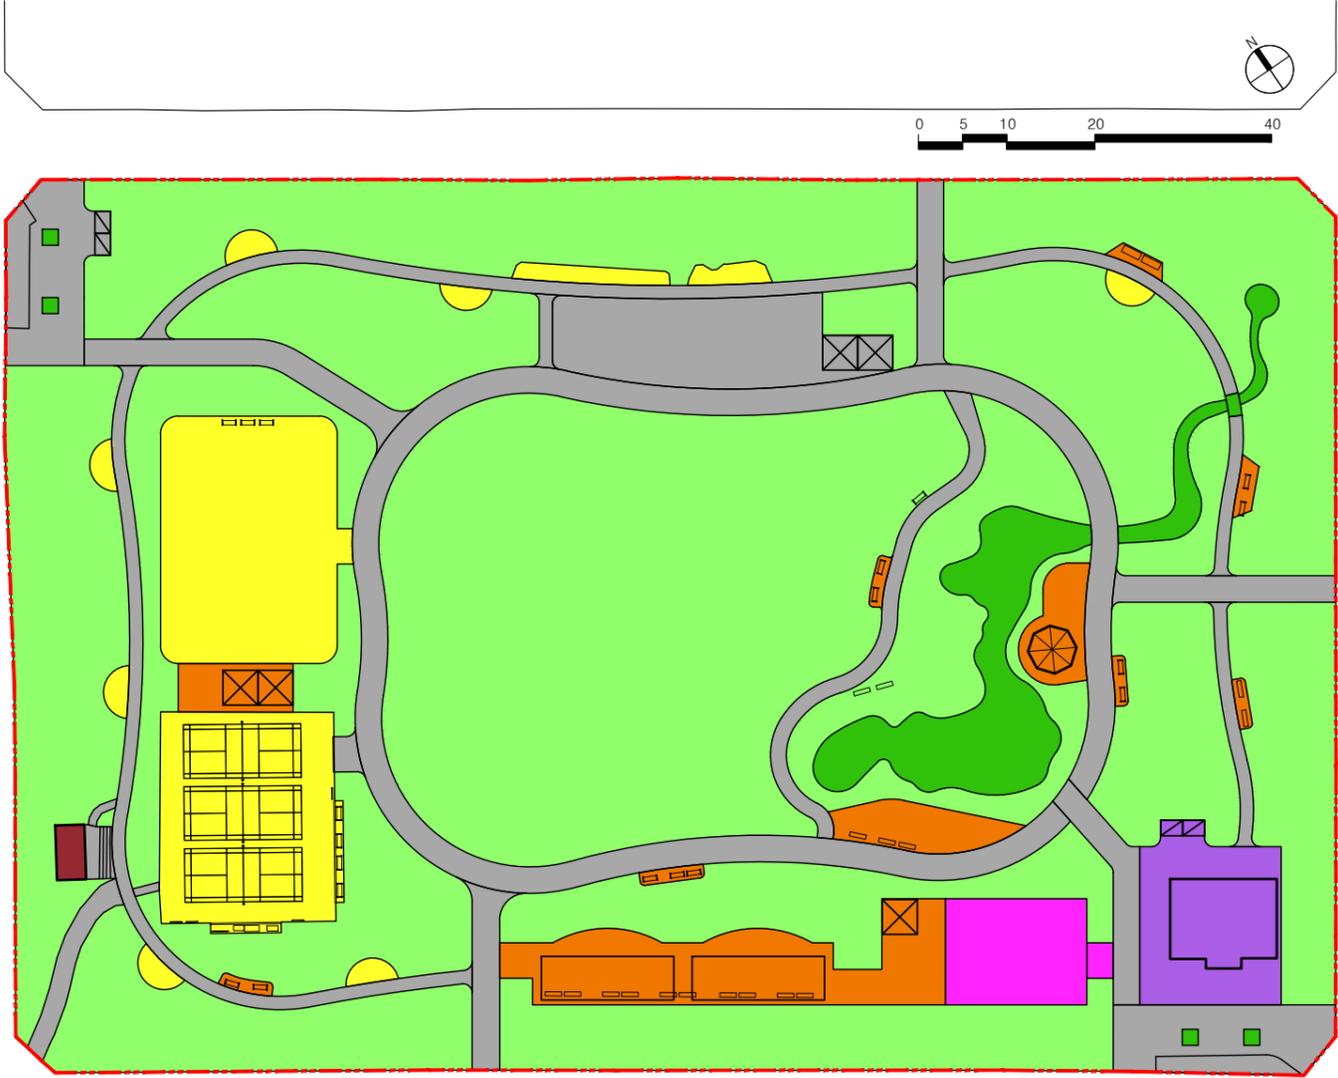


■ 토지이용계획표

| 구분 | 시설명  | 부지면적(㎡) | 구성비(%) | 비고                    |
|----|------|---------|--------|-----------------------|
| 총계 |      | 15179.7 | 100.0  |                       |
|    | 도로   | 1784    | 11.7   | 기반시설 : 2454.0㎡(16.1%) |
|    | 광장   | 670     | 4.4    |                       |
|    | 조경시설 | 453     | 3.0    |                       |
|    | 휴양시설 | 717     | 4.7    |                       |
|    | 유희시설 | 190     | 1.3    |                       |
|    | 운동시설 | 1195    | 7.9    |                       |
|    | 편익시설 | 21      | 0.1    |                       |
|    | 관리시설 | 299     | 2.0    |                       |
|    | 녹지   | 9850.7  | 64.9   |                       |

# 시설배치계획도(당초)

## 간데메근린공원

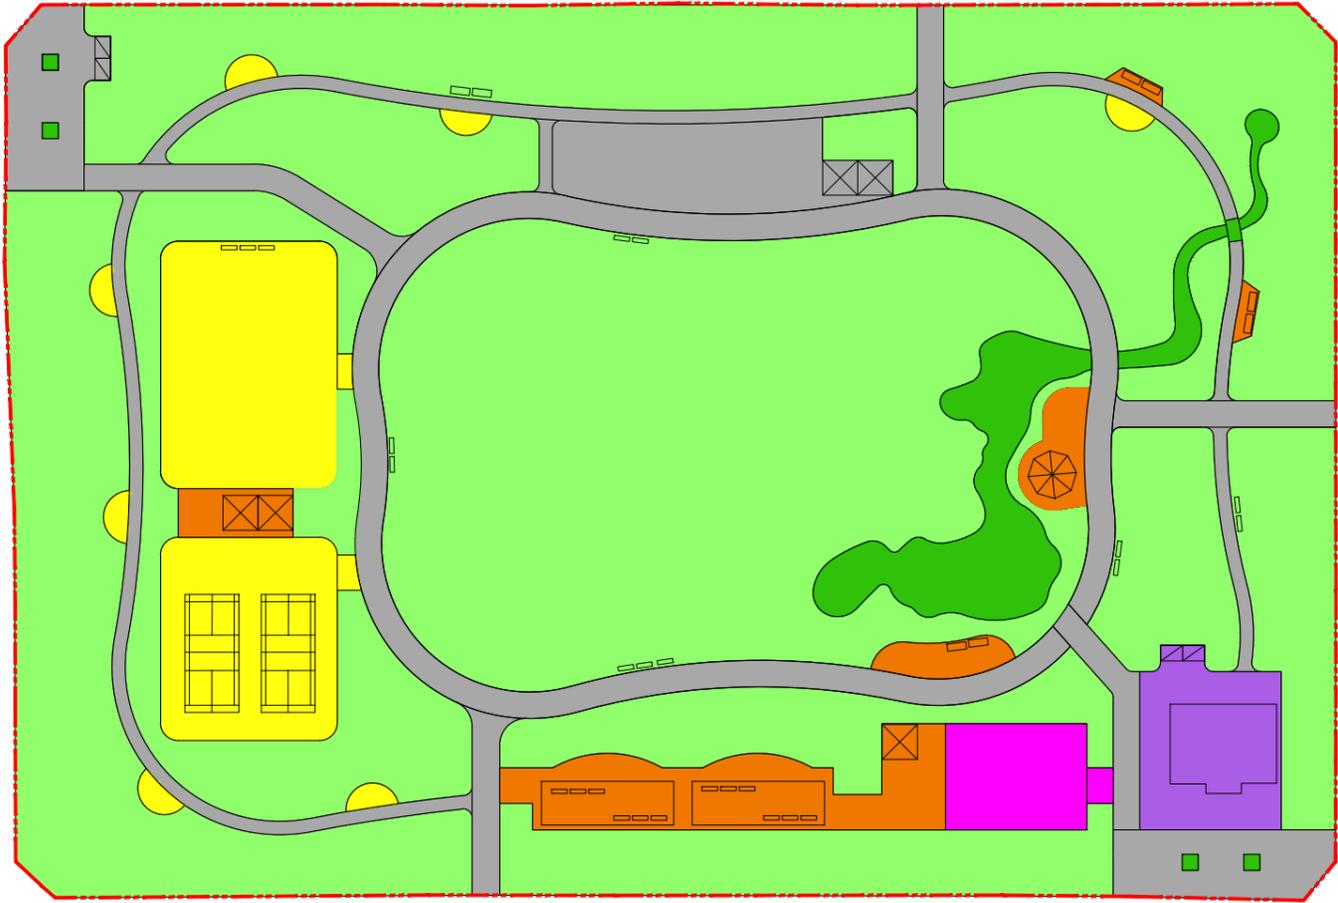


■ 시설물 총괄표

| 구분    | 기호  | 시설명           | 부지면적(㎡)    | 시설면적(㎡)    | 규모 | 건축물(㎡) |     | 공작물(기) | 비고 |
|-------|-----|---------------|------------|------------|----|--------|-----|--------|----|
|       |     |               |            |            |    | 바닥면적   | 연면적 |        |    |
| 총 계   |     |               | 15,179.7   | 4,941      | 1  | 100    | 100 | 88     |    |
|       |     |               | 시설율 32.6%  |            |    |        |     |        |    |
| 기반 시설 | 소 계 |               | 2,252      | 2,252      |    |        |     |        |    |
|       | 가   | 도로            | 1,582      | 1,582      |    |        |     |        |    |
|       | 다   | 진입광장<br>다목적광장 | 349<br>321 | 349<br>321 |    |        |     |        |    |
| 조경 시설 | 소 계 |               | 453        | 453        |    |        |     |        | 10 |
|       | 나   | 연못            | 453        | 453        |    |        |     |        |    |
|       | ㉠   | 팔각정자          |            |            |    |        |     |        | 1  |
|       | ㉡   | 사각파고라A        |            |            |    |        |     |        | 3  |
|       | ㉢   | 사각파고라B        |            |            |    |        |     |        | 2  |
|       | ㉣   | 장미이치          |            |            |    |        |     |        | 2  |
| 휴양 시설 | 소 계 |               | 633        | 633        |    |        |     |        | 26 |
|       | 사   | 휴게소           | 633        | 633        |    |        |     |        |    |
|       | 사-1 |               | (411)      | (411)      |    |        |     |        |    |
|       | 사-2 |               | (52)       | (52)       |    |        |     |        |    |
|       | 사-3 |               | (12)       | (12)       |    |        |     |        |    |
|       | 사-4 |               | (12)       | (12)       |    |        |     |        |    |
| 유해 시설 | 소 계 |               | 190        | 190        |    |        |     |        |    |
|       | 아   | 어린이놀이터        | 190        | 190        |    |        |     |        |    |
|       | ㉤   | 등의 자          |            |            |    |        |     |        | 8  |
|       | ㉥   | 평의 자          |            |            |    |        |     |        | 14 |
| 운동 시설 | 소 계 |               | 1,114      | 1,114      |    |        |     |        | 7  |
|       | 마   | 배드민턴장         | 463        | 463        |    |        |     |        |    |
|       | 라   | 게이트볼장         | 560        | 560        |    |        |     |        |    |
|       | 바   | 체력단련장         | 91         | 91         |    |        |     |        |    |
|       | 바-1 |               | (13)       | (13)       |    |        |     |        |    |
|       | 바-2 |               | (13)       | (13)       |    |        |     |        |    |
|       | 바-3 |               | (13)       | (13)       |    |        |     |        |    |
|       | 바-4 |               | (13)       | (13)       |    |        |     |        |    |
|       | 바-5 |               | (13)       | (13)       |    |        |     |        |    |
|       | 바-6 |               | (13)       | (13)       |    |        |     |        |    |
| 바-7   |     | (13)          | (13)       |            |    |        |     |        |    |
| 관리 시설 | 소 계 |               |            |            |    |        |     |        | 7종 |
|       | ㉦   | 체력단련시설        |            |            |    |        |     |        | 7  |
|       | ㉧   | 자전거보관대        |            |            |    |        |     |        | 2  |
| 관리 시설 | 소 계 |               | 299        | 299        |    | 100    | 100 |        | 42 |
|       | 1   | 관리사무실         | 299        | 299        | 1동 | 100    | 100 |        | 2  |
|       | ㉨   | 안내판           |            |            |    |        |     |        | 가  |
| 녹지 시설 | 소 계 |               | 10,238.7   |            |    |        |     |        |    |
|       | 녹 지 |               | 10,238.7   |            |    |        |     |        |    |

# 시설배치계획도(변경)

## 간데메근린공원

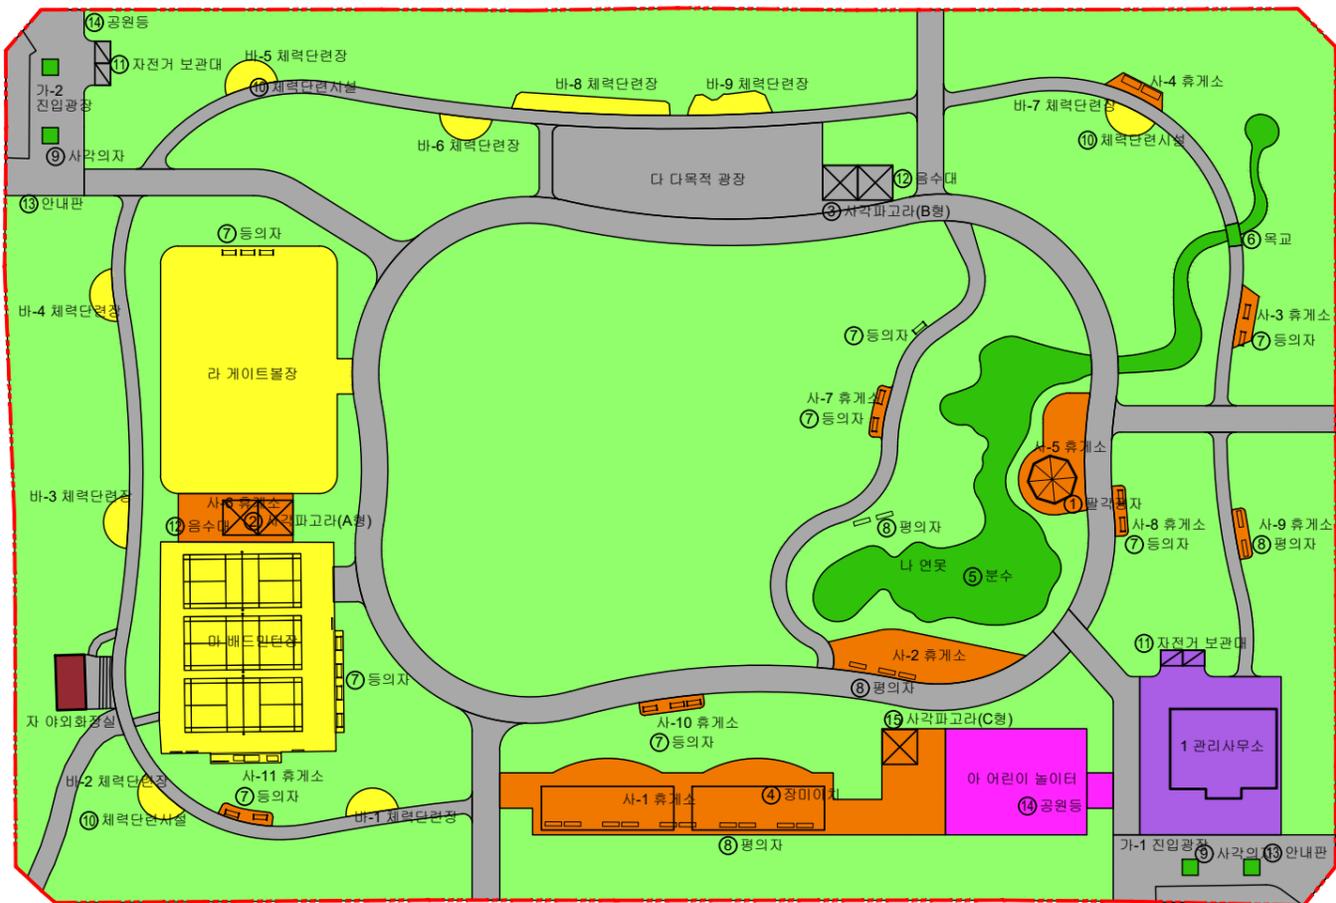


■ 시설물 총괄표

| 구분    | 기호  | 시설명           | 부지면적(㎡)    | 시설면적(㎡)    | 규모 | 건축물(㎡) |     | 공작물(기) | 비고        |
|-------|-----|---------------|------------|------------|----|--------|-----|--------|-----------|
|       |     |               |            |            |    | 바닥면적   | 연면적 |        |           |
| 총 계   |     |               | 15179.7    | 5329       | 2  | 121    | 121 | 104    |           |
|       |     |               | 시설율 35.1%  |            |    |        |     |        |           |
| 기반 시설 | 소 계 |               | 2454       | 2454       |    |        |     |        |           |
|       | 가   | 도로            | 1784       | 1784       |    |        |     |        |           |
|       | 다   | 진입광장<br>다목적광장 | 349<br>321 | 349<br>321 |    |        |     |        |           |
| 주요 시설 | 소 계 |               | 453        | 453        |    |        |     |        | 9         |
|       | 나   | 연못            | 453        | 453        |    |        |     |        |           |
|       | ①   | 팔각정자          |            |            |    |        |     |        | 1         |
|       | ②   | 사각파고라A        |            |            |    |        |     |        | 1         |
|       | ③   | 사각파고라B        |            |            |    |        |     |        | 2         |
|       | ④   | 사각파고라C        |            |            |    |        |     |        | 1         |
|       | ⑤   | 장미이치          |            |            |    |        |     |        | 2         |
| 휴양 시설 | 소 계 |               | 717        | 717        |    |        |     |        | 40        |
|       | 사   | 휴게소           | 717        | 717        |    |        |     |        |           |
|       | 사-1 |               | 411        | 411        |    |        |     |        |           |
|       | 사-2 |               | 90         | 90         |    |        |     |        |           |
|       | 사-3 |               | 12         | 12         |    |        |     |        |           |
|       | 사-4 |               | 12         | 12         |    |        |     |        |           |
|       | 사-5 |               | 78         | 78         |    |        |     |        |           |
|       | 사-6 |               | 68         | 68         |    |        |     |        |           |
|       | 사-7 |               | 9          | 9          |    |        |     |        |           |
|       | 사-8 |               | 8          | 8          |    |        |     |        |           |
| 유위 시설 | 소 계 |               | 190        | 190        |    |        |     |        |           |
|       | 아   | 어린이놀이터        | 190        | 190        |    |        |     |        |           |
|       | ⑦   | 등의자           |            |            |    |        |     |        | 19        |
|       | ⑧   | 평의자           |            |            |    |        |     |        | 17        |
| 운동 시설 | 소 계 |               | 1195       | 1195       |    |        |     |        | 9         |
|       | 라   | 게이트볼장         | 560        | 560        |    |        |     |        |           |
|       | 마   | 배드민턴장         | 491        | 491        |    |        |     |        |           |
|       | 바   | 체력단련장         | 144        | 144        |    |        |     |        |           |
|       | 바-1 |               | 13         | 13         |    |        |     |        |           |
|       | 바-2 |               | 13         | 13         |    |        |     |        |           |
|       | 바-3 |               | 13         | 13         |    |        |     |        |           |
|       | 바-4 |               | 13         | 13         |    |        |     |        |           |
|       | 바-5 |               | 13         | 13         |    |        |     |        |           |
|       | 바-6 |               | 13         | 13         |    |        |     |        |           |
| 관리 시설 | 소 계 |               | 21         | 21         |    |        |     |        | 4         |
|       | 자   | 아외화장실         | 21         | 21         | 1동 |        | 21  | 21     |           |
| 관리 시설 | 소 계 |               | 299        | 299        |    |        | 100 | 100    | 42        |
|       | 1   | 관리사무실         | 299        | 299        | 1동 |        | 100 | 100    |           |
|       | ⑬   | 안내판           |            |            |    |        |     |        | 2         |
| 녹지 시설 | 소 계 |               | 9850.7     |            |    |        |     |        | 40        |
|       | 녹지  |               | 9850.7     |            |    |        |     |        | 녹지율 64.9% |

# 동선계획도(당초)

간데메근린공원

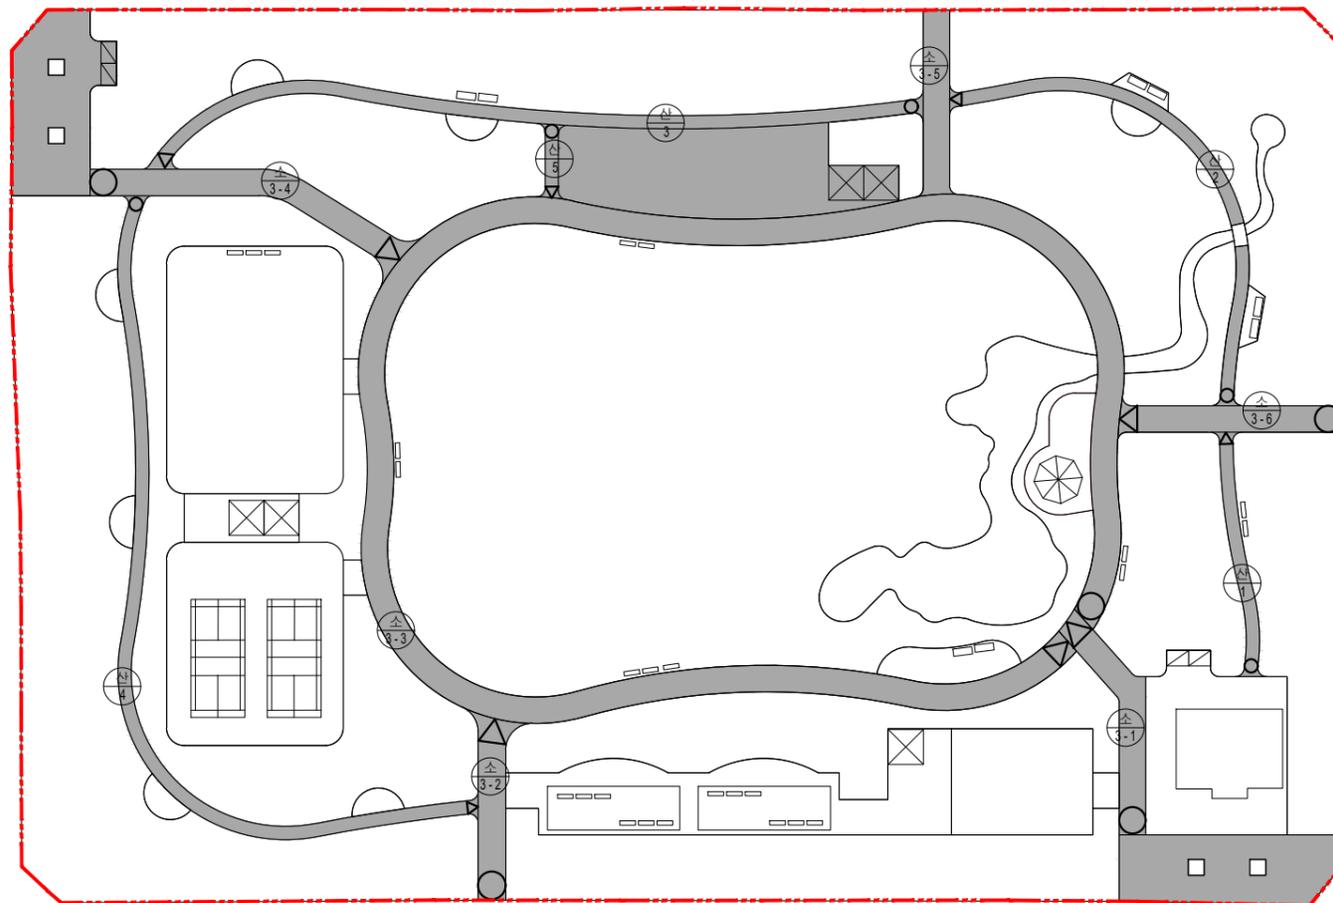


■ 동선계획표

| 구분  | 등급  | 유형   | 번호     | 폭원(m)  | 연장(m)  | 면적(㎡)     | 기능    | 시점 | 종점 | 비고 |
|-----|-----|------|--------|--------|--------|-----------|-------|----|----|----|
| 합계  |     |      |        |        | 676.00 | 1582.00   |       |    |    |    |
| 소로  | 소계  |      |        |        | 376.00 | 1132.00   |       |    |    |    |
|     | 1   | 3.0  | 27.00  | 82.00  | 연결로    | 진입광창(가-1) | 소로3-3 |    |    |    |
|     | 2   | 3.0  | 22.00  | 67.00  | 진입로    | 남측경계      | 소로3-3 |    |    |    |
|     | 3   | 3.0  | 241.00 | 724.00 | 연결로    | 소로3-1     | 소로3-1 |    |    |    |
|     | 4   | 3.0  | 39.00  | 117.00 | 연결로    | 진입광창(가-2) | 소로3-3 |    |    |    |
|     | 5   | 3.0  | 21.00  | 64.00  | 진입로    | 북측경계      | 소로3-3 |    |    |    |
|     | 6   | 3.0  | 26.00  | 77.00  | 진입로    | 서측경계      | 소로3-3 |    |    |    |
| 산책로 | 소계  |      |        |        | 300.00 | 451.00    |       |    |    |    |
|     | 1   | 1.5  | 27.00  | 41.00  | 연결로    | 소로3-1     | 소로3-6 |    |    |    |
|     | 2   | 1.5  | 61.00  | 92.00  | 연결로    | 소로3-6     | 소로3-5 |    |    |    |
|     | 3   | 1.5  | 94.00  | 141.00 | 연결로    | 소로3-5     | 소로3-4 |    |    |    |
|     | 4   | 1.5  | 109.00 | 164.00 | 연결로    | 소로3-4     | 소로3-2 |    |    |    |
| 5   | 1.5 | 9.00 | 13.00  | 연결로    | 산책로3   | 소로3-3     |       |    |    |    |

# 동선계획도(변경)

간데메근린공원

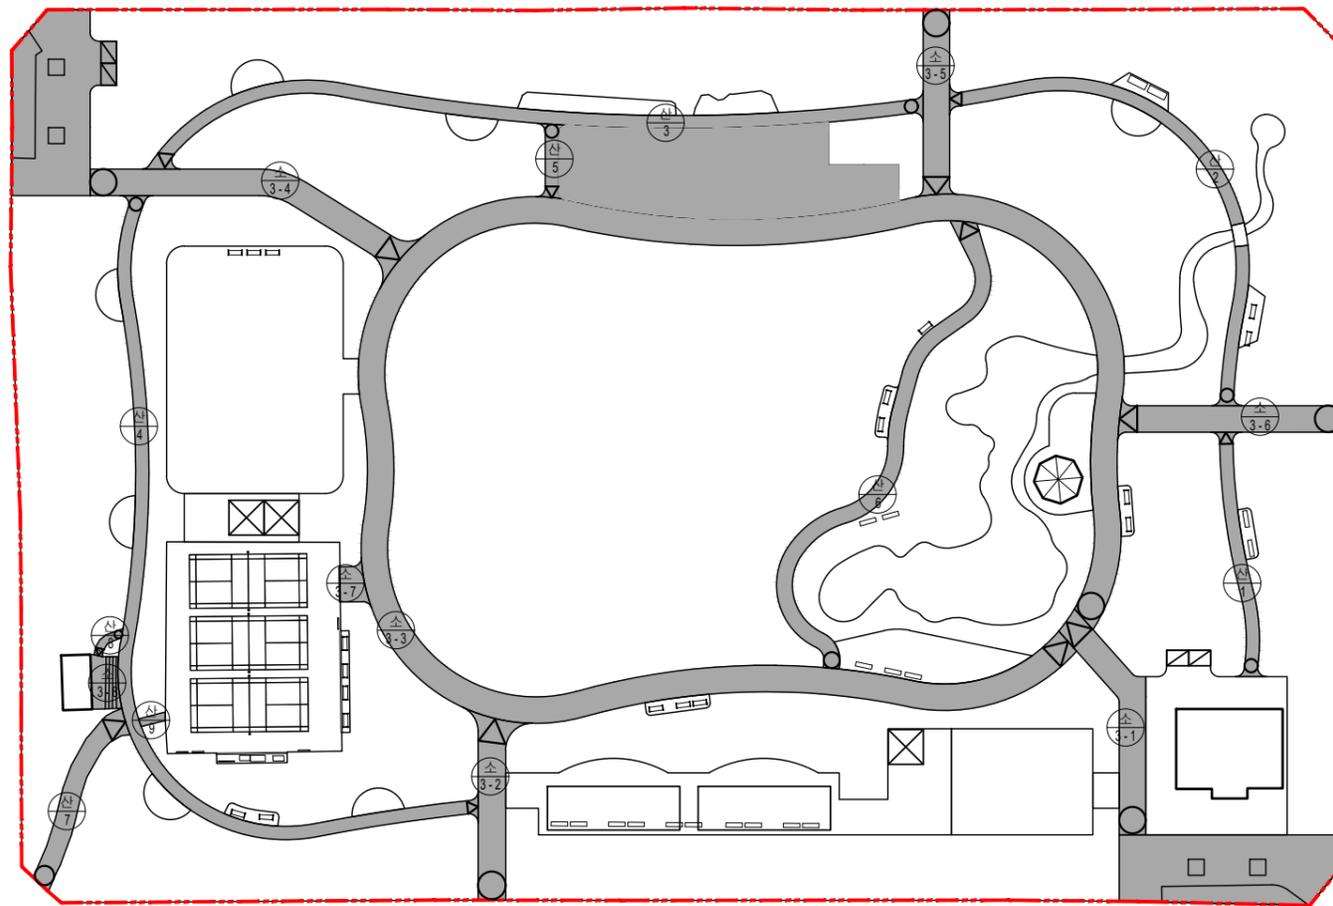

■ 동선계획표

| 구분  | 종급 | 유형  | 번호     | 폭원(m)  | 연장(m)  | 면적(㎡)   | 기능       | 시점      | 종점 | 비고 |
|-----|----|-----|--------|--------|--------|---------|----------|---------|----|----|
| 합계  |    |     |        |        | 774.00 | 1784.00 |          |         |    |    |
| 소로  |    |     |        |        | 382.00 | 1162.00 |          |         |    |    |
| 소로  | 3  | 1   | 3.0    | 27.00  | 82.00  | 주진입로    | 가-1 진입광장 | 소로3     |    |    |
|     |    | 2   | 3.0    | 22.00  | 67.00  | 부진입로    | 남측진입구    | 소로3     |    |    |
|     |    | 3   | 3.0    | 241.00 | 724.00 | 내부순환로   | 소로1      | 소로1     |    |    |
|     |    | 4   | 3.0    | 39.00  | 117.00 | 부진입로    | 가-2 진입광장 | 소로3     |    |    |
|     |    | 5   | 3.0    | 21.00  | 64.00  | 부진입로    | 북측진입구    | 소로3     |    |    |
|     |    | 6   | 3.0    | 26.00  | 77.00  | 부진입로    | 동측진입구    | 소로3     |    |    |
|     |    | 7   | 4.0    | 3.00   | 12.00  | 연결로     | 소로3      | 마 배드민턴장 | 신설 |    |
|     |    | 8   | 6.0    | 3.00   | 19.00  | 연결로     | 산책로4     | 자 야외화장실 | 신설 |    |
| 소로  |    |     |        |        | 392.00 | 622.00  |          |         |    |    |
| 산책로 | 1  | 1.5 | 27.00  | 41.00  | 산책로    | 관리사무소   | 소로6      |         |    |    |
|     | 2  | 1.5 | 61.00  | 92.00  | 산책로    | 소로6     | 소로5      |         |    |    |
|     | 3  | 1.5 | 94.00  | 141.00 | 산책로    | 소로5     | 소로4      |         |    |    |
|     | 4  | 1.5 | 109.00 | 164.00 | 산책로    | 소로4     | 소로2      |         |    |    |
|     | 5  | 1.5 | 9.00   | 13.00  | 산책로    | 산책로3    | 소로3      |         |    |    |
|     | 6  | 1.8 | 64.00  | 115.00 | 산책로    | 소로3     | 소로3      | 신설      |    |    |
|     | 7  | 2.2 | 21.00  | 49.00  | 산책로    | 서측진입구   | 산책로4     | 신설      |    |    |
|     | 8  | 1.0 | 4.00   | 4.00   | 산책로    | 소로8     | 산책로4     | 신설      |    |    |
|     | 9  | 1.0 | 3.00   | 3.00   | 산책로    | 산책로4    | 마 배드민턴장  | 신설      |    |    |