

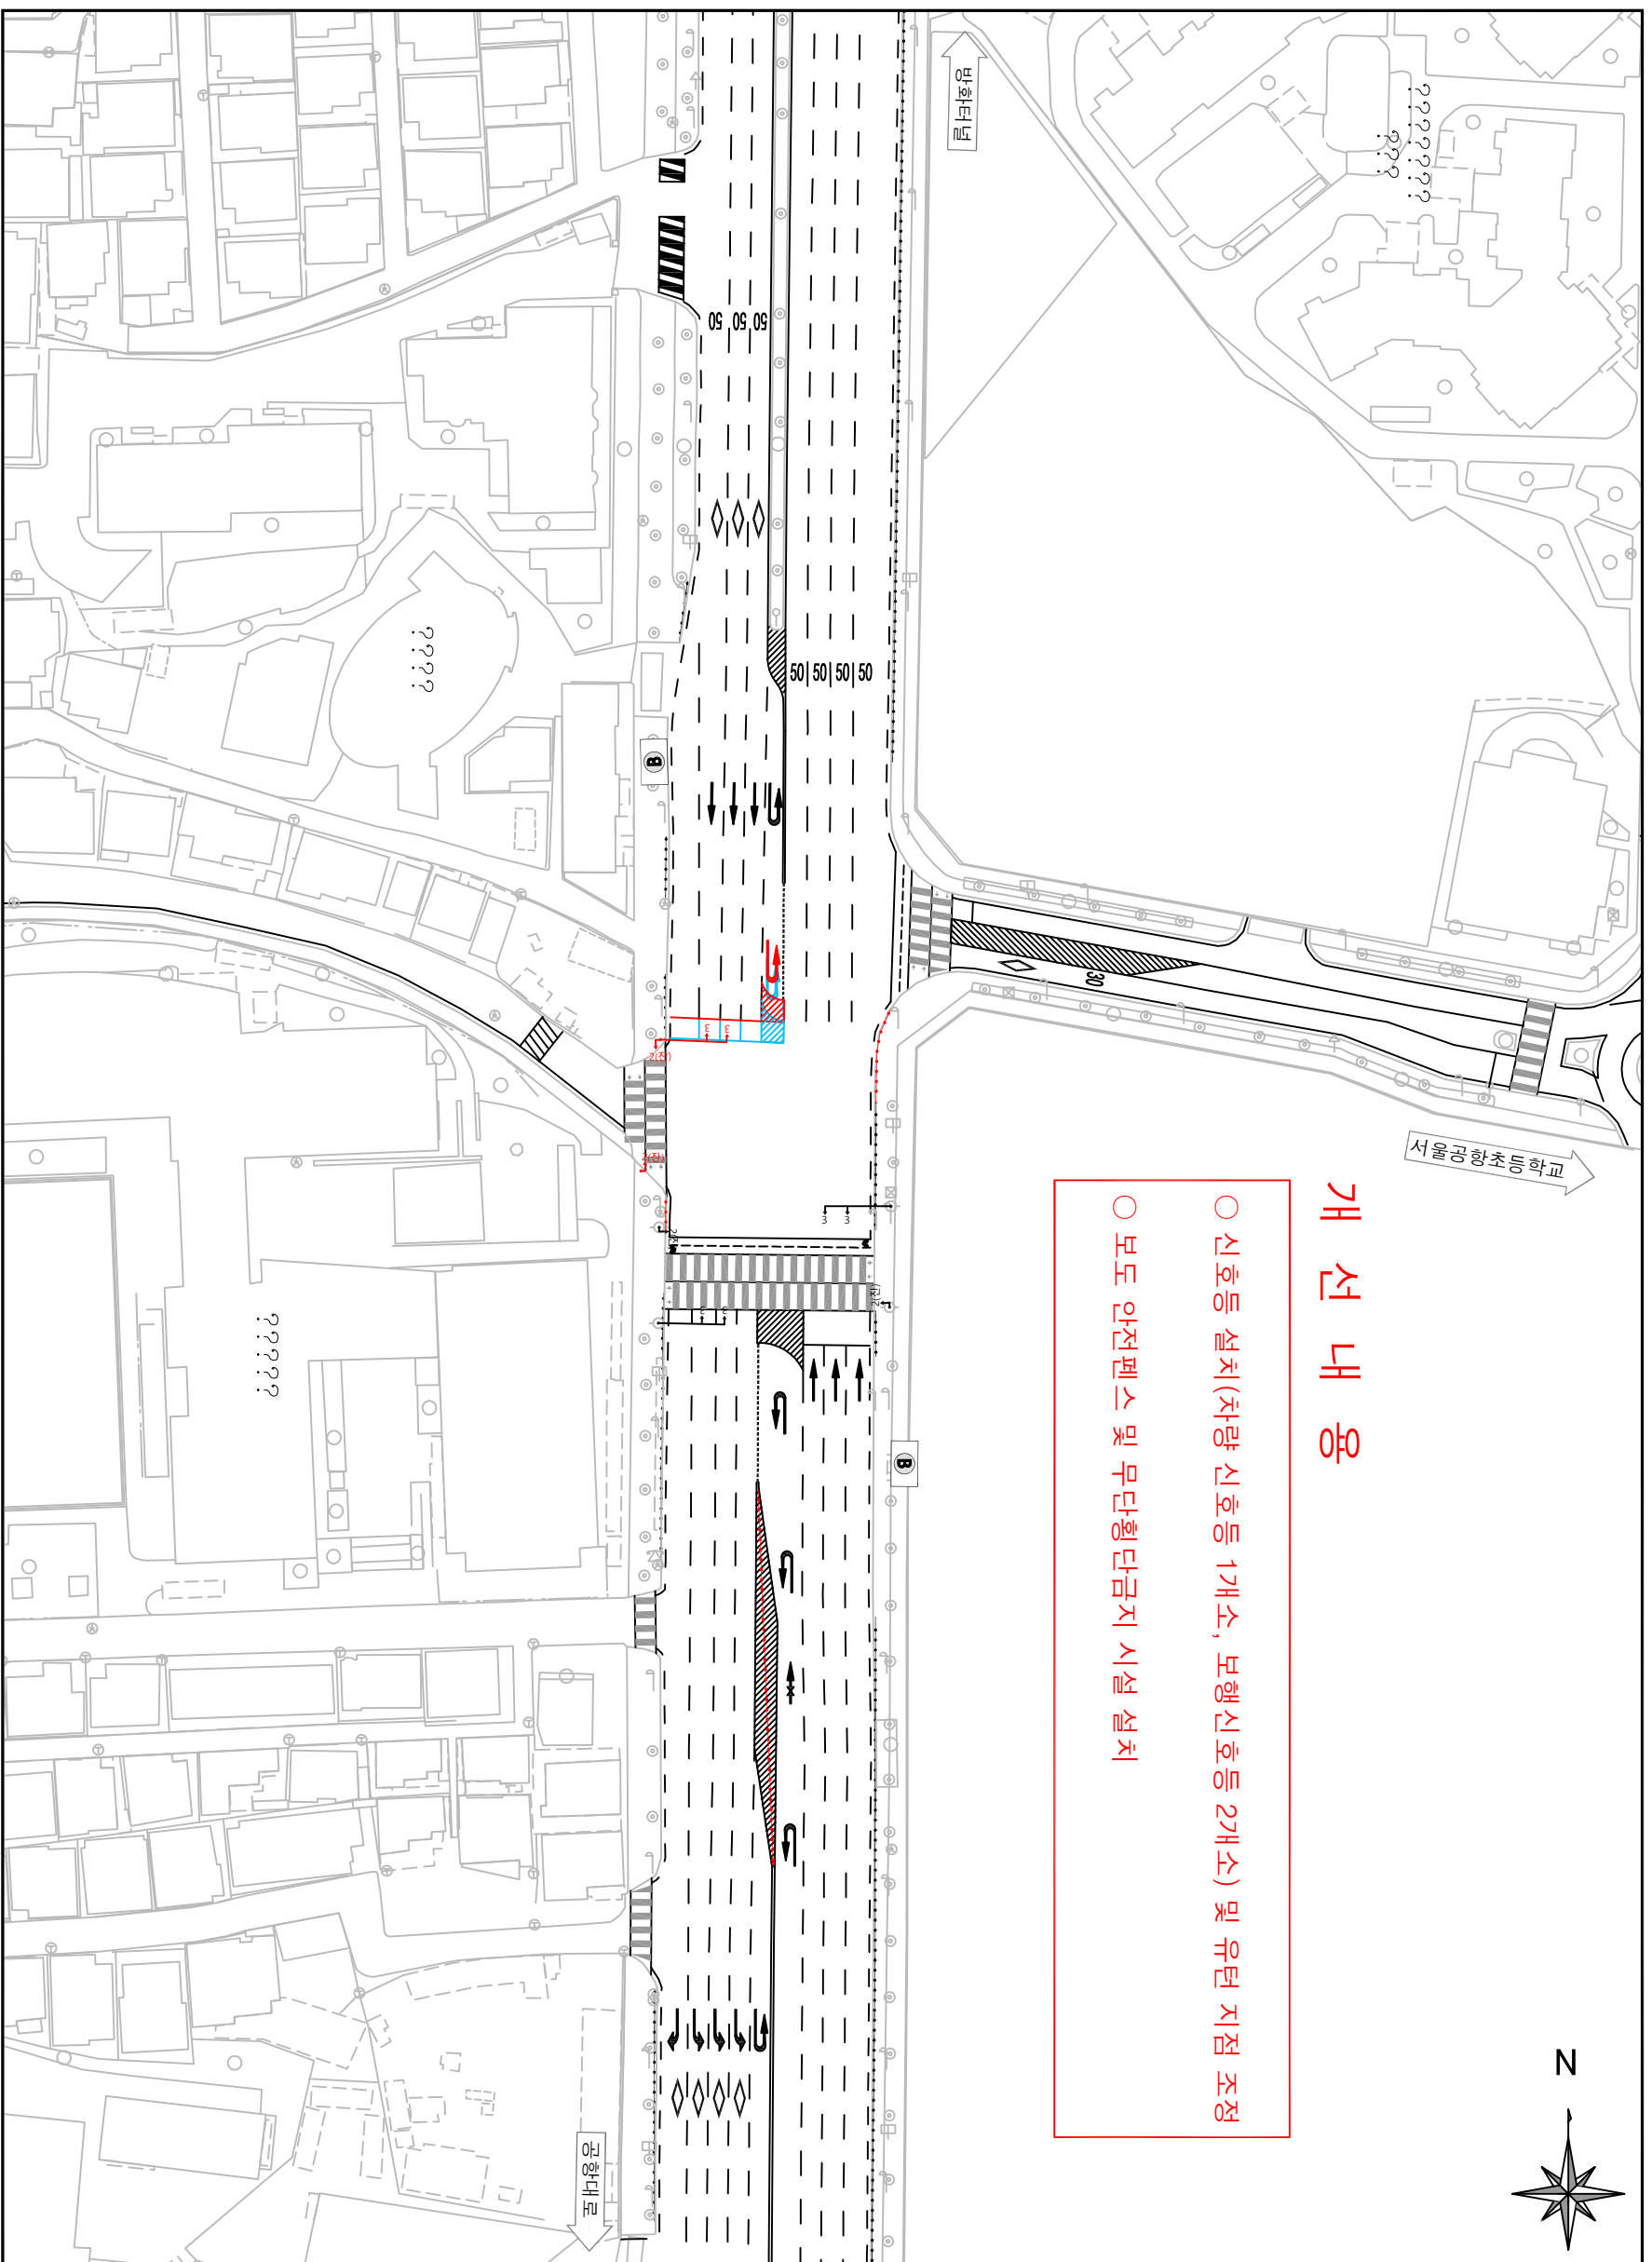


☒ 공항중학교 앞(개선-1)

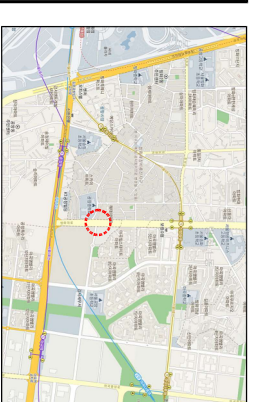


개선내용

- 신호등 설치(차량 신호등 1개소, 보행신호등 2개소) 및 유턴 지점 조정
- 보도 안전펜스 및 무단횡단금지 시설 설치

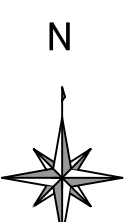

KEYMAP

범례	
—	현황
—	신설
—	제거
—	이전

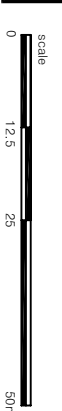

발주처	서울특별시	용역명	2018년 도로교통소통개선 기본 및 실시계획	용역사	(주)동일기술공사	설계일자	2018.01	책임자	박상현	검토자	강영석	확인자	안정현	도면명	공항중학교 앞(개선-1)	도면번호	
-----	-------	-----	--------------------------	-----	-----------	------	---------	-----	-----	-----	-----	-----	-----	-----	---------------	------	--