


# 광역버스 정류소 정차위치 변경도

- 대상노선 : M4101, M4102, 1150, 5007, 8100, 9003, 9300
- 변경내역 : 가변→중앙 정류소 (청계2가교차로 → 종로2가사거리)
- 운행개시 : 2018. 12. 7(금) 첫차부터
- 정차위치 변경 및 현황사진

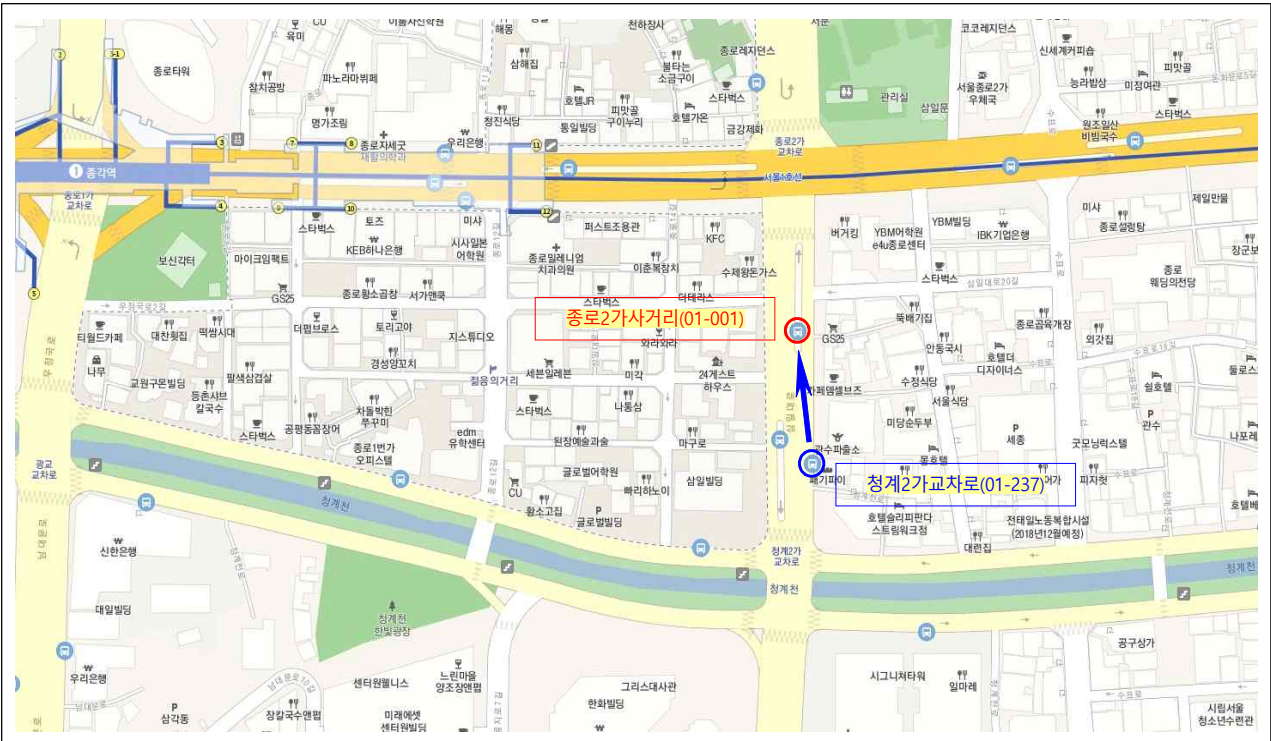

**정차위치 변경대상지**  
 ◦ 종로2가사거리(01-001)