
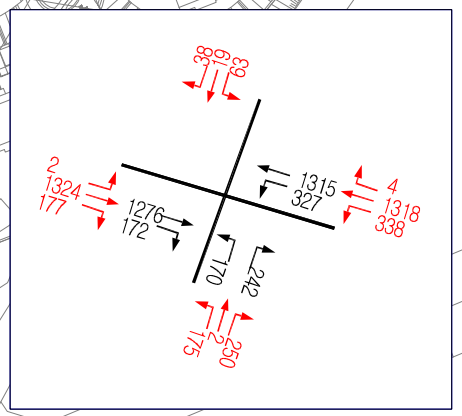


■ 광진구 구의1구역 주택재건축 정비사업 주변 교통처리계획도

- 0 횡단보도 신설(고원식포함)
- 0 신호기(차/보) 신설 및 이설 (#1)
- 0 경보등설치 (#2,#4,#5)
- 0 차로재구획
- 0 어린이보호구역 확대
- 0 안전표지 및 노면표시 개선

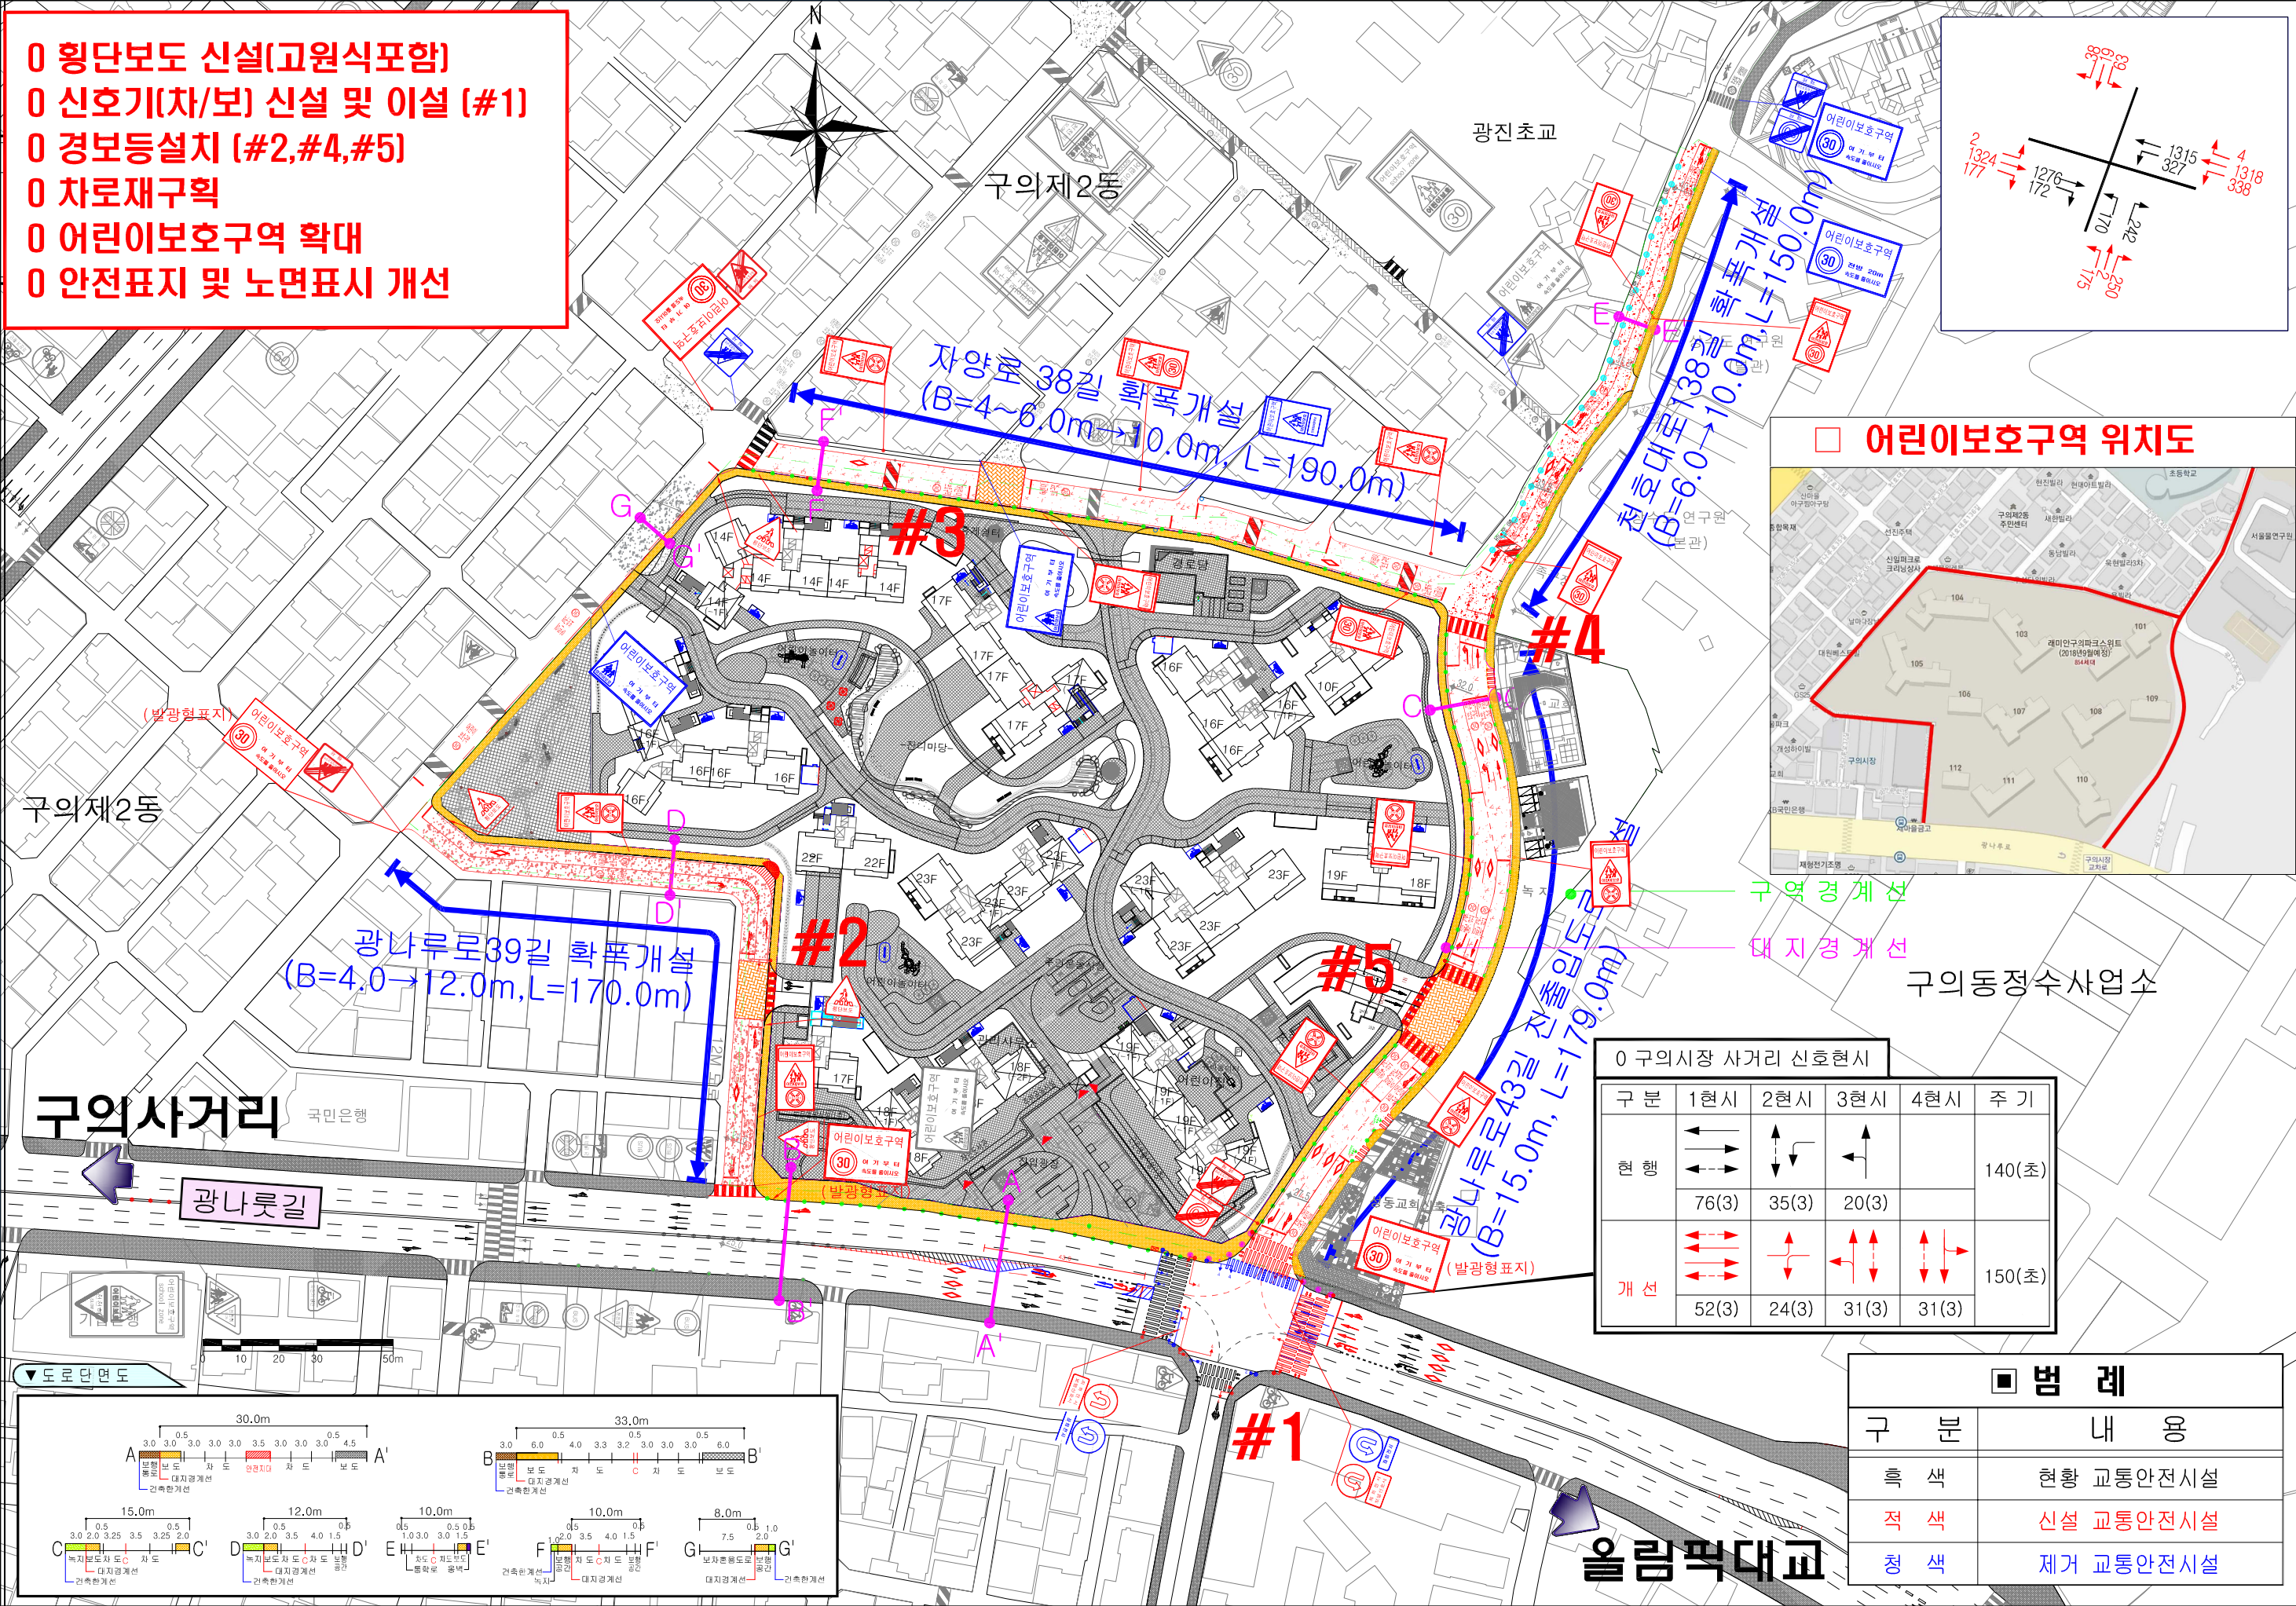


구역경계선
대지경계선
구의동정수사업소

0 구의시장 사거리 신호현시

구분	1현시	2현시	3현시	4현시	주기
현행	← →	↕	↑ ↓		140(초)
	76(3)	35(3)	20(3)		
개선	← →	↕	↑ ↓	↕	150(초)
	52(3)	24(3)	31(3)	31(3)	

■ 범례

구분	내용
흑색	현행 교통안전시설
적색	신설 교통안전시설
청색	제거 교통안전시설

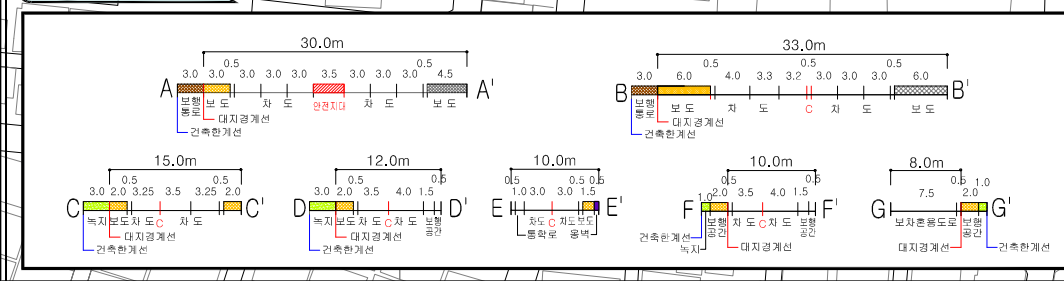

올림픽대교