
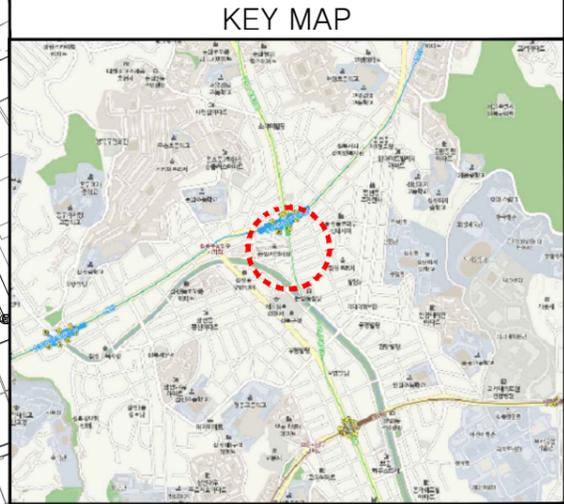


공사구간 성북구 돈암시장 일원

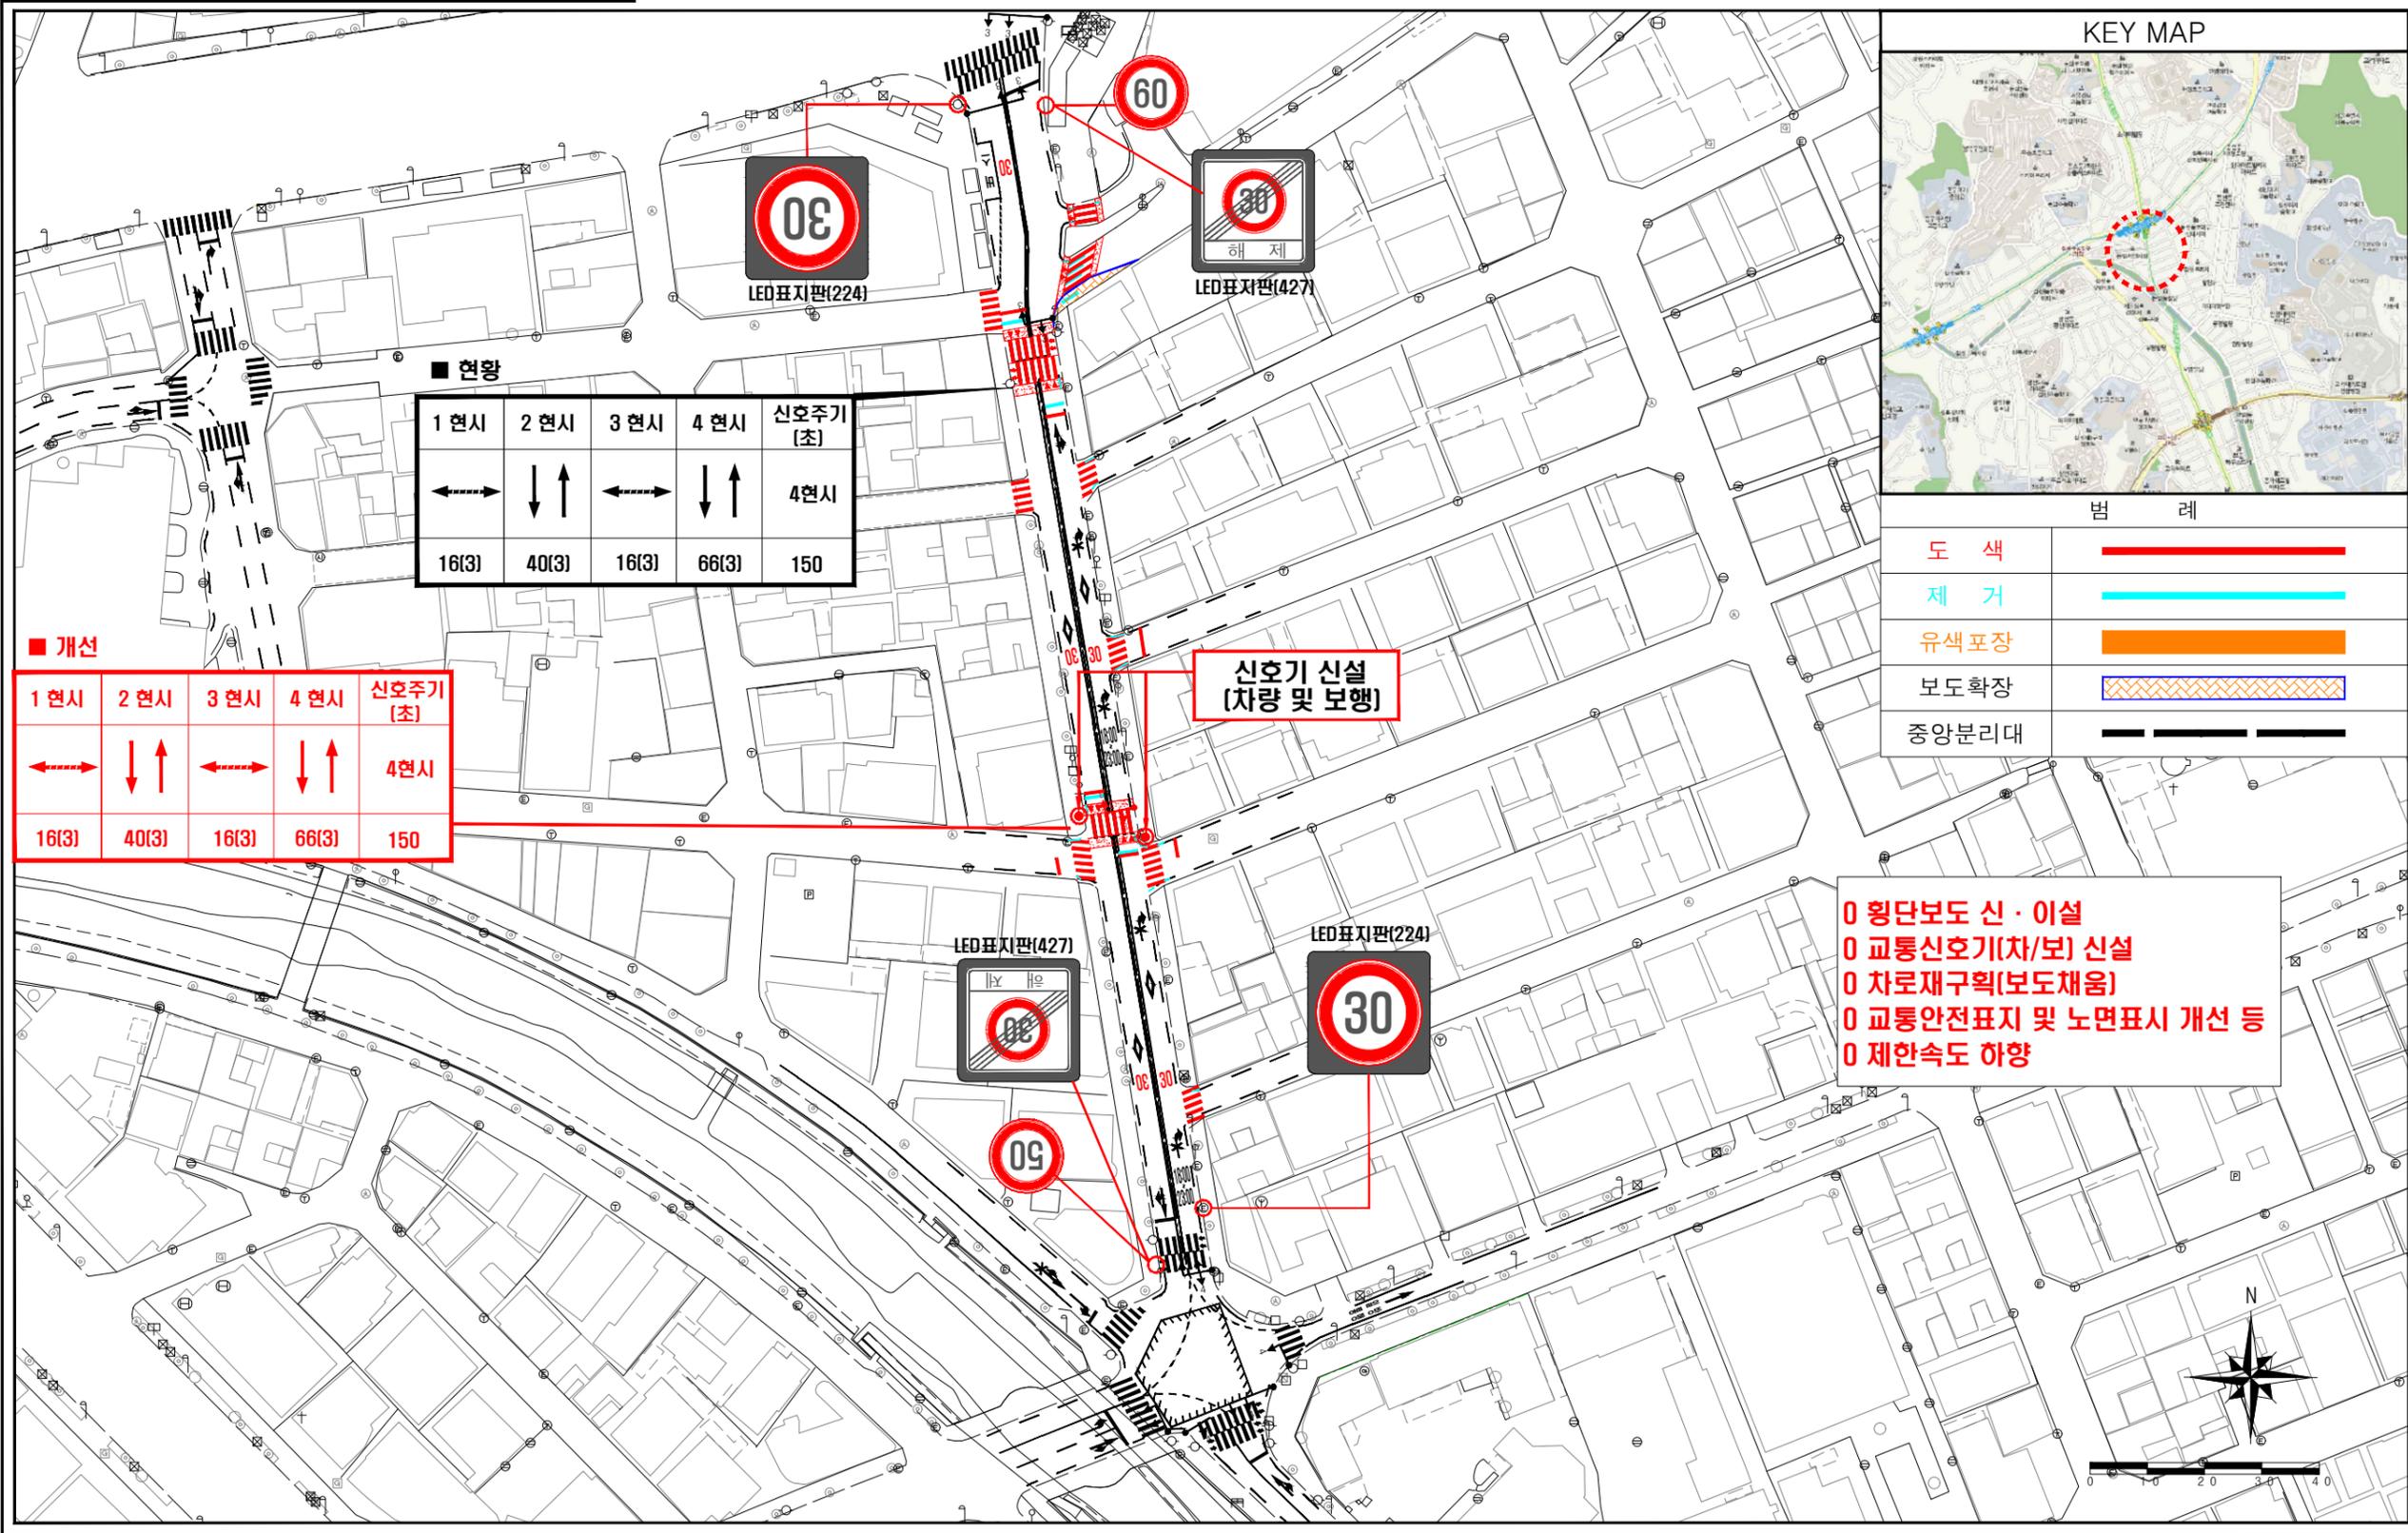

범례

도색	
제거	
유색포장	
보도확장	
중앙분리대	


■ 현황

1 현시	2 현시	3 현시	4 현시	신호주기 [초]
				4현시
16(3)	40(3)	16(3)	66(3)	150

■ 개선

1 현시	2 현시	3 현시	4 현시	신호주기 [초]
				4현시
16(3)	40(3)	16(3)	66(3)	150

- 0 횡단보도 신·이설
- 0 교통신호기(차/보) 신설
- 0 차로재구획(보도채움)
- 0 교통안전표지 및 노면표시 개선 등
- 0 제한속도 하향

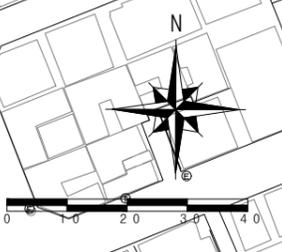

서울특별시	관리기관	(주)토마스건축사사무소	설계	확인	책임기술자	일자	축척	도면번호	도면명
교통안전시설을 설치공사	문서번호		이동규	유상훈	최광순	2019.07	1200:1	001	돈암시장 노인보행사고 개선공사