

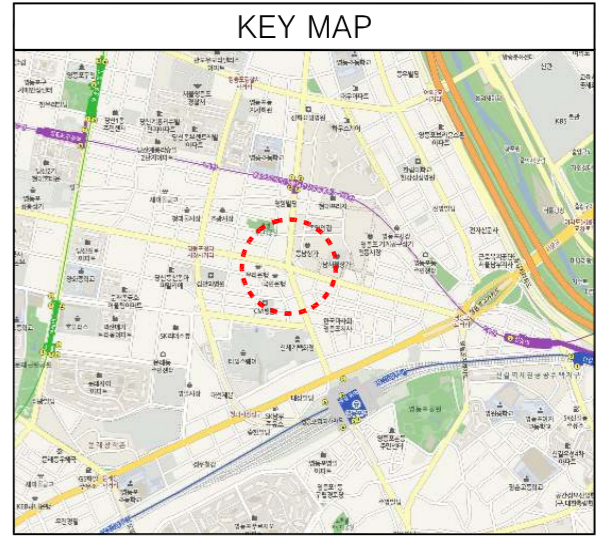


영등포구 영등포시장사거리 교통처리계획도

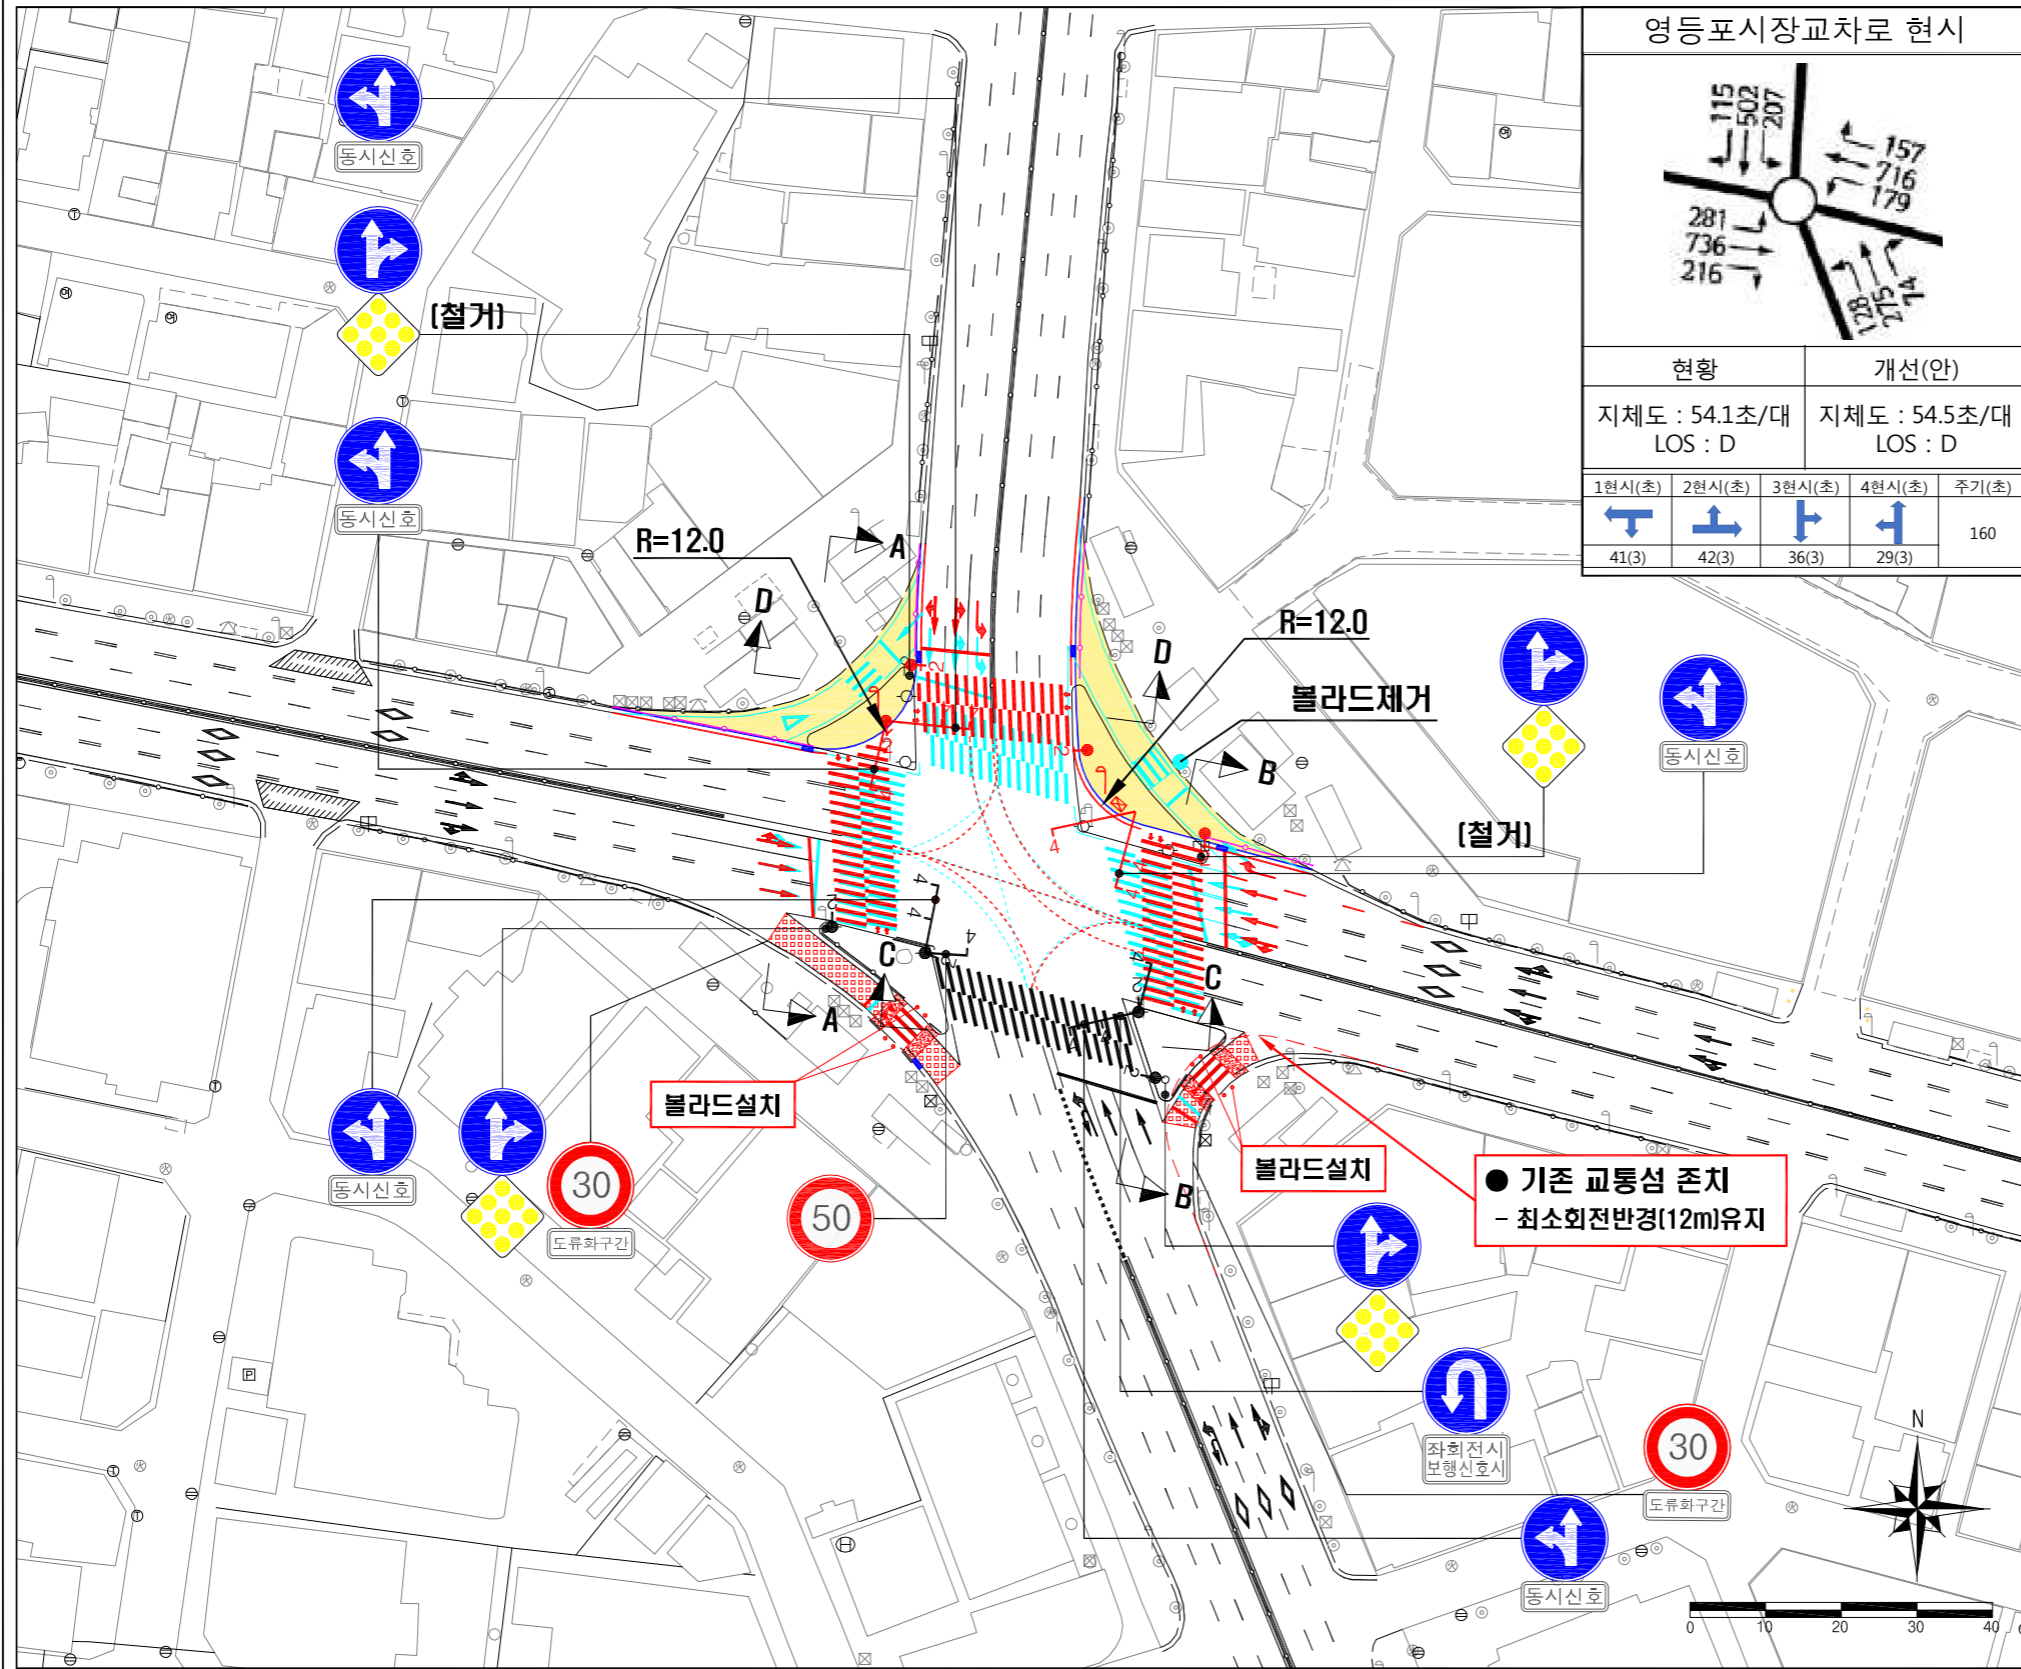

범례	
도색	
제거	
보도확장	
사과석포장	
안전웬스	

Note.

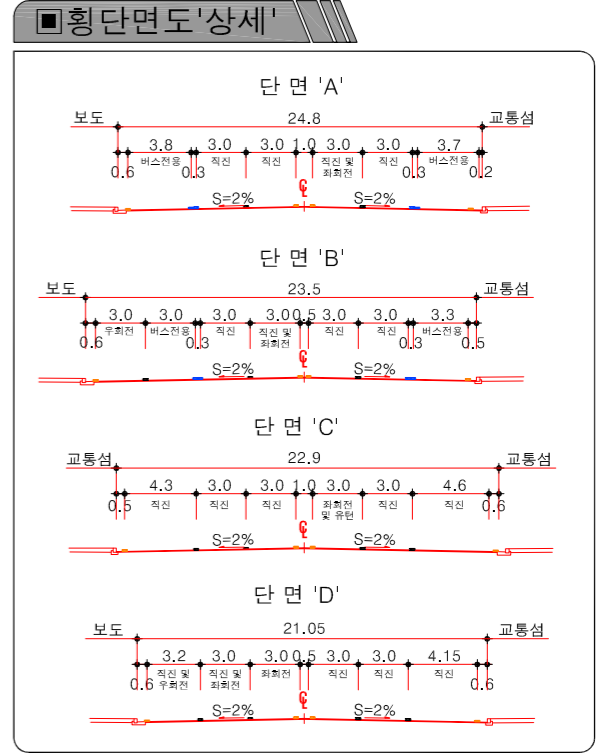

서울특별시	관리기관	(주)토마스건축사사무소	설계	확인	책임기술사	일자	축척	도면번호	도면명
교통안전시설물 설치공사	문서번호		이동규	유상훈	최홍순	2019.07	1000 : 1	001	영등포시장 노인보행사고 개선공사