



공사구간 영등포구 영등포시장사거리

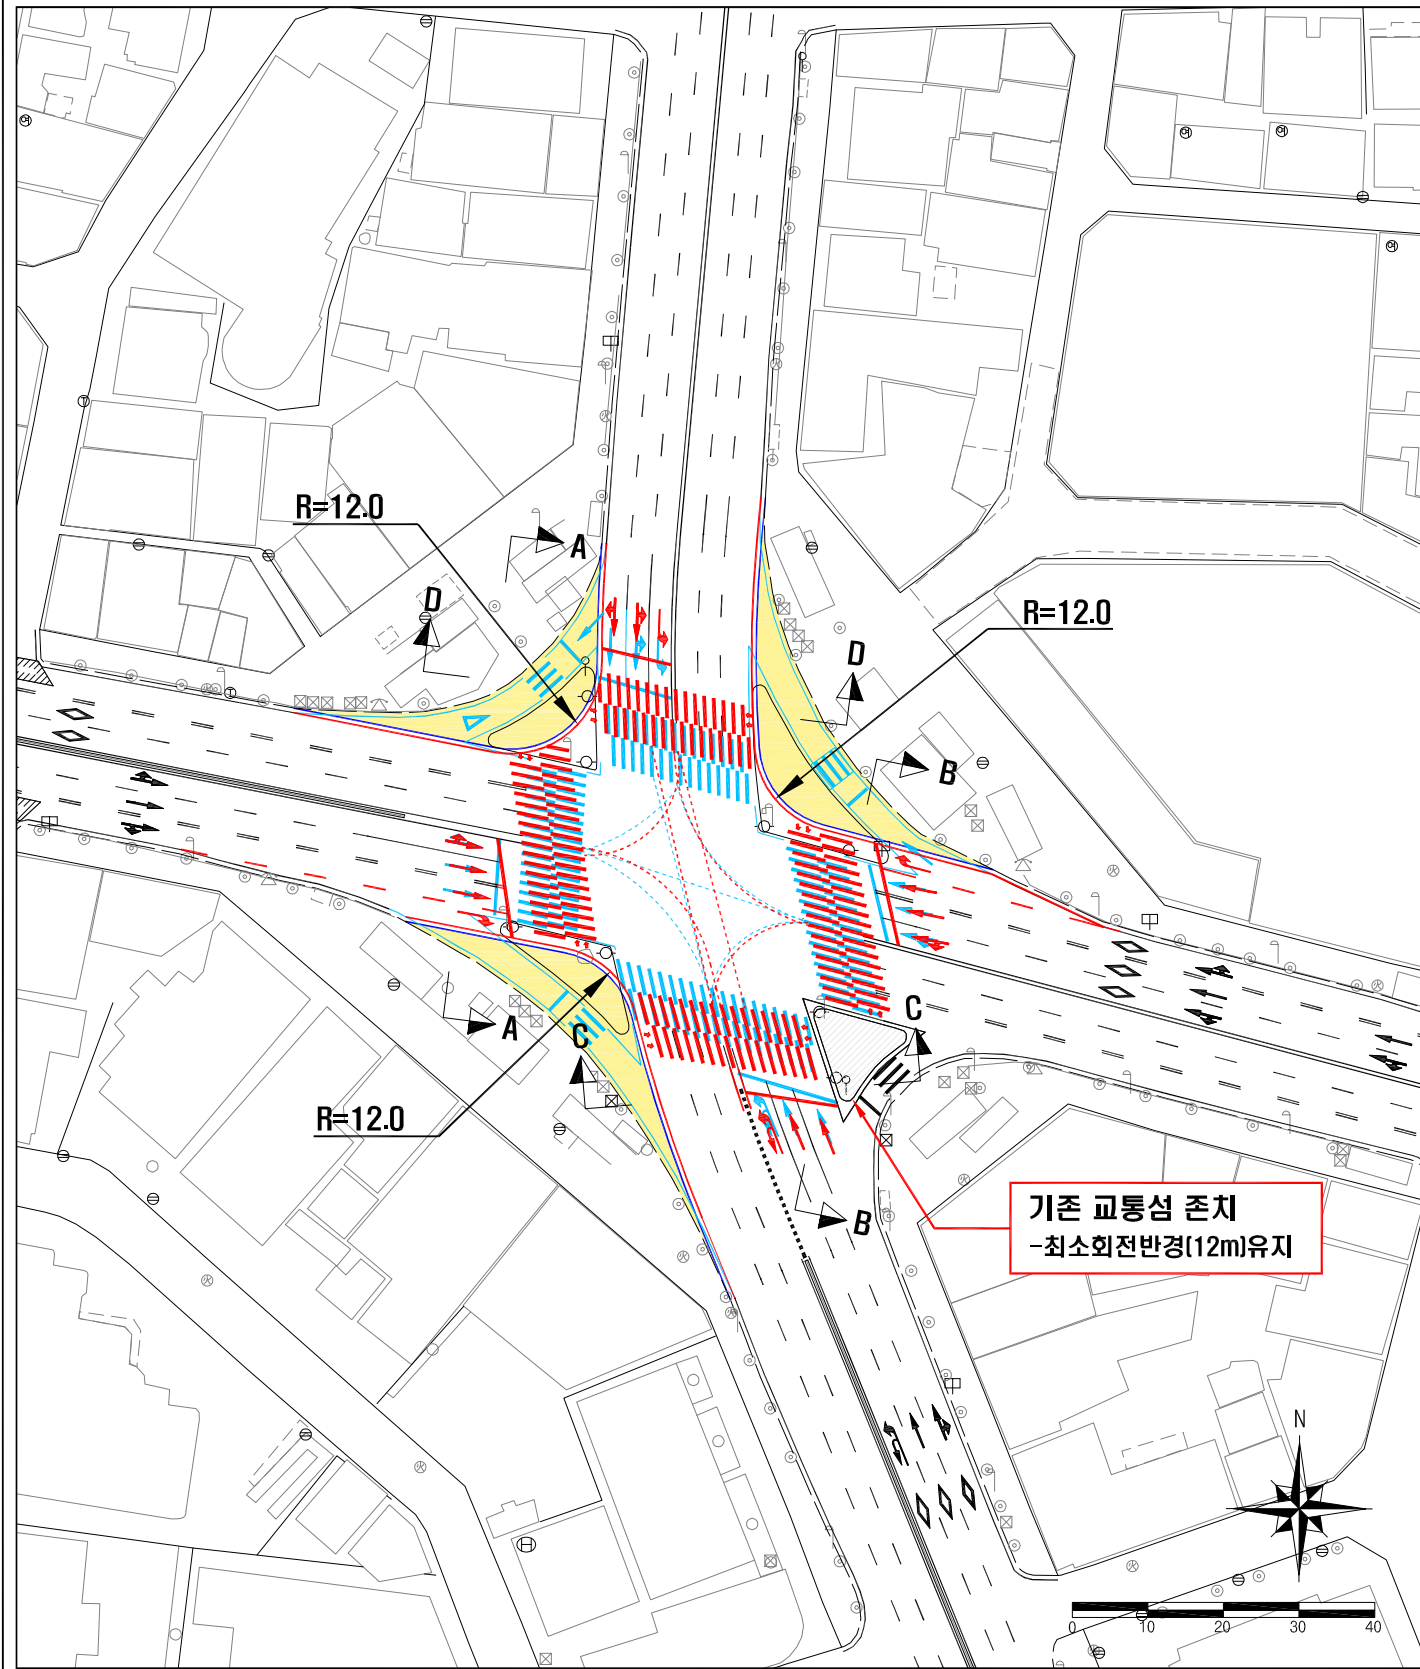


범례	
도색	
제거	
보도확장	


Note.

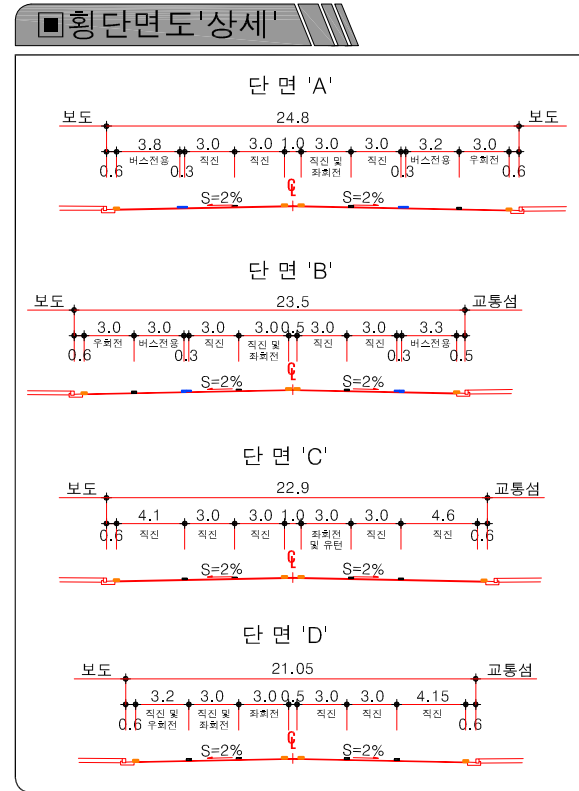


노면표시 '상세'

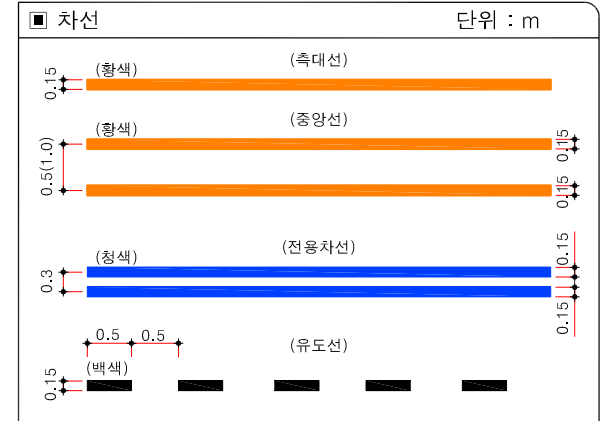

횡단보도 및 정지선

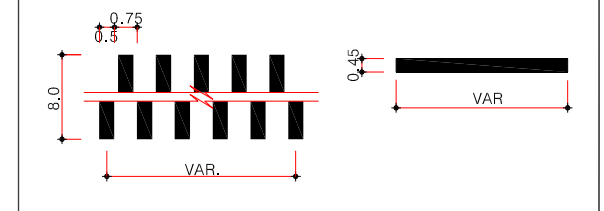

문자 및 기호

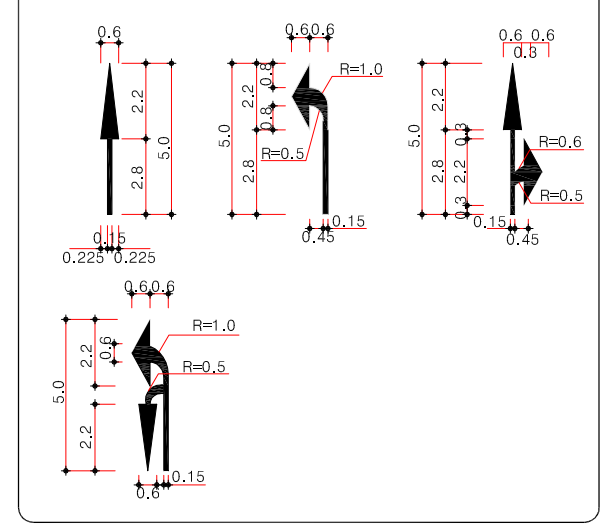

물량산출식

구분	산출식
중앙선	황색폭선 (Color Lane) = 길이*0.15*2 = 0.3*길이
측대선	황색실선 (Color Lane) = 길이*0.15
차선	백색파선 (Color Lane) = 길이*0.15*3/5 = 0.09*길이
전용차선	청색파선 (Color Lane) = 길이*0.15*3/5*2 = 0.18*길이
유도선	백색파선 (Color Lane) = 길이*0.15*0.5 = 0.075*길이
횡단보도 및 정지선	횡단보도 = 길이*너비*2/5 = 0.4*길이*너비 정지선 = 길이*0.45